

LB01-FTX 1- 500 x 500-B-13- Y-41

SYSTEM	
MEDIE	
MATERIAL	
DIMENSION CIRK.	
DIMENSION REK1 REKT.	
DIMENSION CIRK.	
DIMENSION REK2 REKT.	
SOLERING TYP BV/K/L	
SOLERING SPECIAL	
YTBEKILÄDNAD	
YTBEKILÄDNAD TYP	

SYSTEM
LB01-FTX-HUS1 LUFTBEHANDLINGSAGGREGAT
LB02-FTX-HUS2 LUFTBEHANDLINGSAGGREGAT
LB03-FTX-HUS3 LUFTBEHANDLINGSAGGREGAT
LB04-FX-HUS2 (LOA1) LUFTBEHANDLINGSAGGREGAT
LB05-FTX-HUS2 (LOA2) LUFTBEHANDLINGSAGGREGAT
FF01-HUS1- FRÄNLUFTSFLÅKT NR.01
FF02-HUS1- FRÄNLUFTSFLÅKT NR.02
FF03-HUS1- FRÄNLUFTSFLÅKT NR.03
FF04-HUS2- FRÄNLUFTSFLÅKT NR.04
FF05-HUS2- FRÄNLUFTSFLÅKT NR.05
FF06-HUS2- FRÄNLUFTSFLÅKT NR.06
FF07-GARAGE CO2- FRÄNLUFTSFLÅKT NR.07

MEDIE
F - FRÄNLUFT
A - AVLUFT
U - UTELUFT
T - TILLUFT

MATERIAL
1-FÖRZINKAD PLÄT
2-

ISOLERING
B11-BRAND EI15
B13-BRAND EI30
B16-BRAND EI60
K25-KONDENS 50mm
V17-VÄRME 70mm


YTBEKLÄDNAD

SAKVÄTOR
SP1-INJUSTERINGSSPJÄLL-FLAKTWOODS-IRIS
SP2-INJUSTERINGSSPJÄLL-REKTANGULAR
SP3-MÅVSTANGNINGSSPJÄLL-M.MOTOR
B51-BRANDSPJÄLL HAGAB BASIC-1
B52-FALTLÖSLA WOODS ETPRE-Ø3-1 (24V AC/DC)
B53-REK. LJUNG
LD1-CIRK. LUJDDÄMPARE-LINDAB SLCU100-1200
LD2-CIRK. LUJDDÄMPARE-LINDAB SLCU100-900
LD3-REKT. LUJDDÄMPARE-LINDAB
RL1-RENSLUCKA-CIRCULAR PLUG
RL2-RENSLUCKA-REKTANGULAR PLUG
RL3-RENSLUCKA-CIRCULAR SIDE
RL4-RENSLUCKA-REKTANGULAR SIDE
TD1-TILUFTSDON-FLAKTWOODS-KSI
TD2-TILUFTSDON-HALTON-FLE
TD3-TILUFTSDON-FLAKTWOODS-RIS
TD4-TILUFTSDON-LINDAB-LKA
FD1-FÄNULUFTSDON-FLAKTWOODS-KRO
U01-ÅVLUFT TAKHUV-BEVENT RASCH-BRFH-xxxx
U02-ÅVLUFT TAKHUV-BEVENT RASCH-BRFH-xxxx
U01-UTELUFT TAKHUV BEVENT RASCH-BRFH-xxxx
U02-ÅVLUFT GRILLE-FLAKT WOODS-RIS

Isolerade på synliga kanaler vara skall försedd med ytskikt av aluminiumfolie. Skall häftas och tejpas med alu-tejp.
Rensluckor enligt stormästarens anvisningar.

BET	ÄNDRINGEN AVSER	DATUM	SIGN
-----	-----------------	-------	------

RELATIONSHANDLING

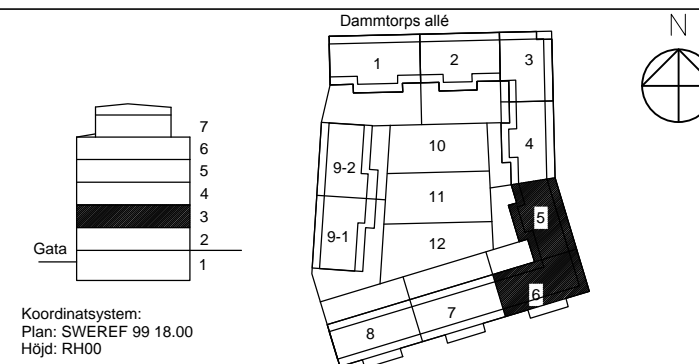

Kv. Liljekonvaljen
JÄRVASTADEN, SOLNA

SKANSKA

A	SKANSKA TEKNIK	Tel. 010-448 13 20
K	BJERKING	Tel. 010-211 80 00
E	RESISTA AB	Tel. 08-594 9707
L	LANDSKAPSLAGET AB	Tel. 08-442 48 20
V	ENERGOAVOTS	Tel. +371 661 22 00
W	ÅF INFRASTRUKTUR	Tel. 010 666 00 00

OPDRAG.NR 141302	RITAD/KONSTR.AV Emīls Kariņš	HANDLÄGGARE Māris Maļevičs
DATUM 2016-01-29	ANSVARS Dainis Zilītis	

NYBYGGNAD FLERBOSTADSHUS
TRAPPHUS 5-6, PLAN 3
LUFTBEHANDLING

SKALA	NUMMER	BET
A1 1:50 A3 1:100	V 57.1-2305	