











 
 























DÄR EJ ANNAT ANGES GÄLLER FÖLJANDE

- |   |   |
|---|---|
|  | ELECTRICAL, INKL. BREDBANDSUTRUSTNING         |
|  | STRÖMSTÄLLARE OCH 1-VÄGS UTTAG                |
|  | MONTERADE UNDER GEMENSKAP TACKRÄM.            |
|  | 2-VÄGS UTTAG INOMHUS, 300 ÖG                  |
|  | 1-VÄGS UTTAG BALKONG/UTERPLATS, 650 ÖG        |
|  | 3 ST UTTAG I HÖRNBÖD PÅ VÄGG MOT ÖVERSKÅP     |
|  | 3 UTTAG FÖR SPIS/BAKPLATSEN LÖSNING 502,5     |
|  | 1-VÄGS UTTAG FÖR DISKMASKIN, 500 ÖG           |
|  | 1-VÄGS UTTAG FÖR FLÄKT, 2000 ÖG               |
|  | 1-VÄGS UTTAG FÖR KYL/Frys 2200 ÖG.            |
|  | 1-VÄGS UTTAG FÖR UUG, 1700 ÖG, LÖSNING 502,5  |
|  | 3 ST 1-VÄGS UTTAG FÖR TVÄTTMASKIN/            |
|  | TOILETTKÄRARE MONTERADE VERTIKALT UNDER       |
|  | GEMENSKAP TACKRÄM, 800 ÖG. SEPARAT I VÅSARADE |
|  | 1-VÄGS UTTAG FÖR TVÄTTMASKIN, 800 ÖG          |
|  | KÄLLAUSLÖSNING FÖR RUMSTEMPERATUR TILL        |
|  | ELGOL VÄRME, 300 ÖG, OCH                      |
|  | TEMPERATURGAVARE I GÖL I INSTALLERAS.         |
|  | ANSLUTNING AV BADRUMSSKÅP I BADRUM            |
|  | KÄLLAUSLÖSNING FÖR HANDDUKSTORK.              |
|  | SPÄNNINGSUTJÄMNING AV                         |
|  | VENTILATIONSKÄNNAL, ANSLUTS MED SVEP          |
|  | LÖSNING 502,5                                 |
|  | AUTOMATISK ÖBÖRÖPPNARE                        |
|  | ARBETSOMKOST                                  |
|  |   |
|  |   |
	RELATIONSHANDLING	MM	2016.02.15
BET	ANDRINGEN AVSER	SIGN	DATUM
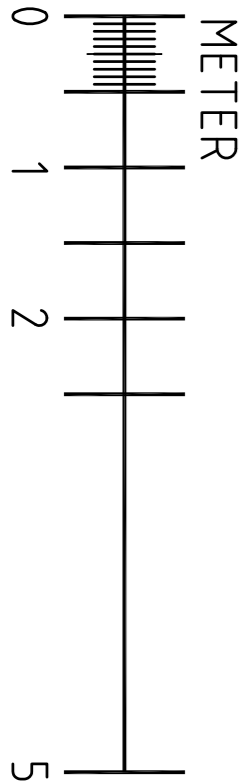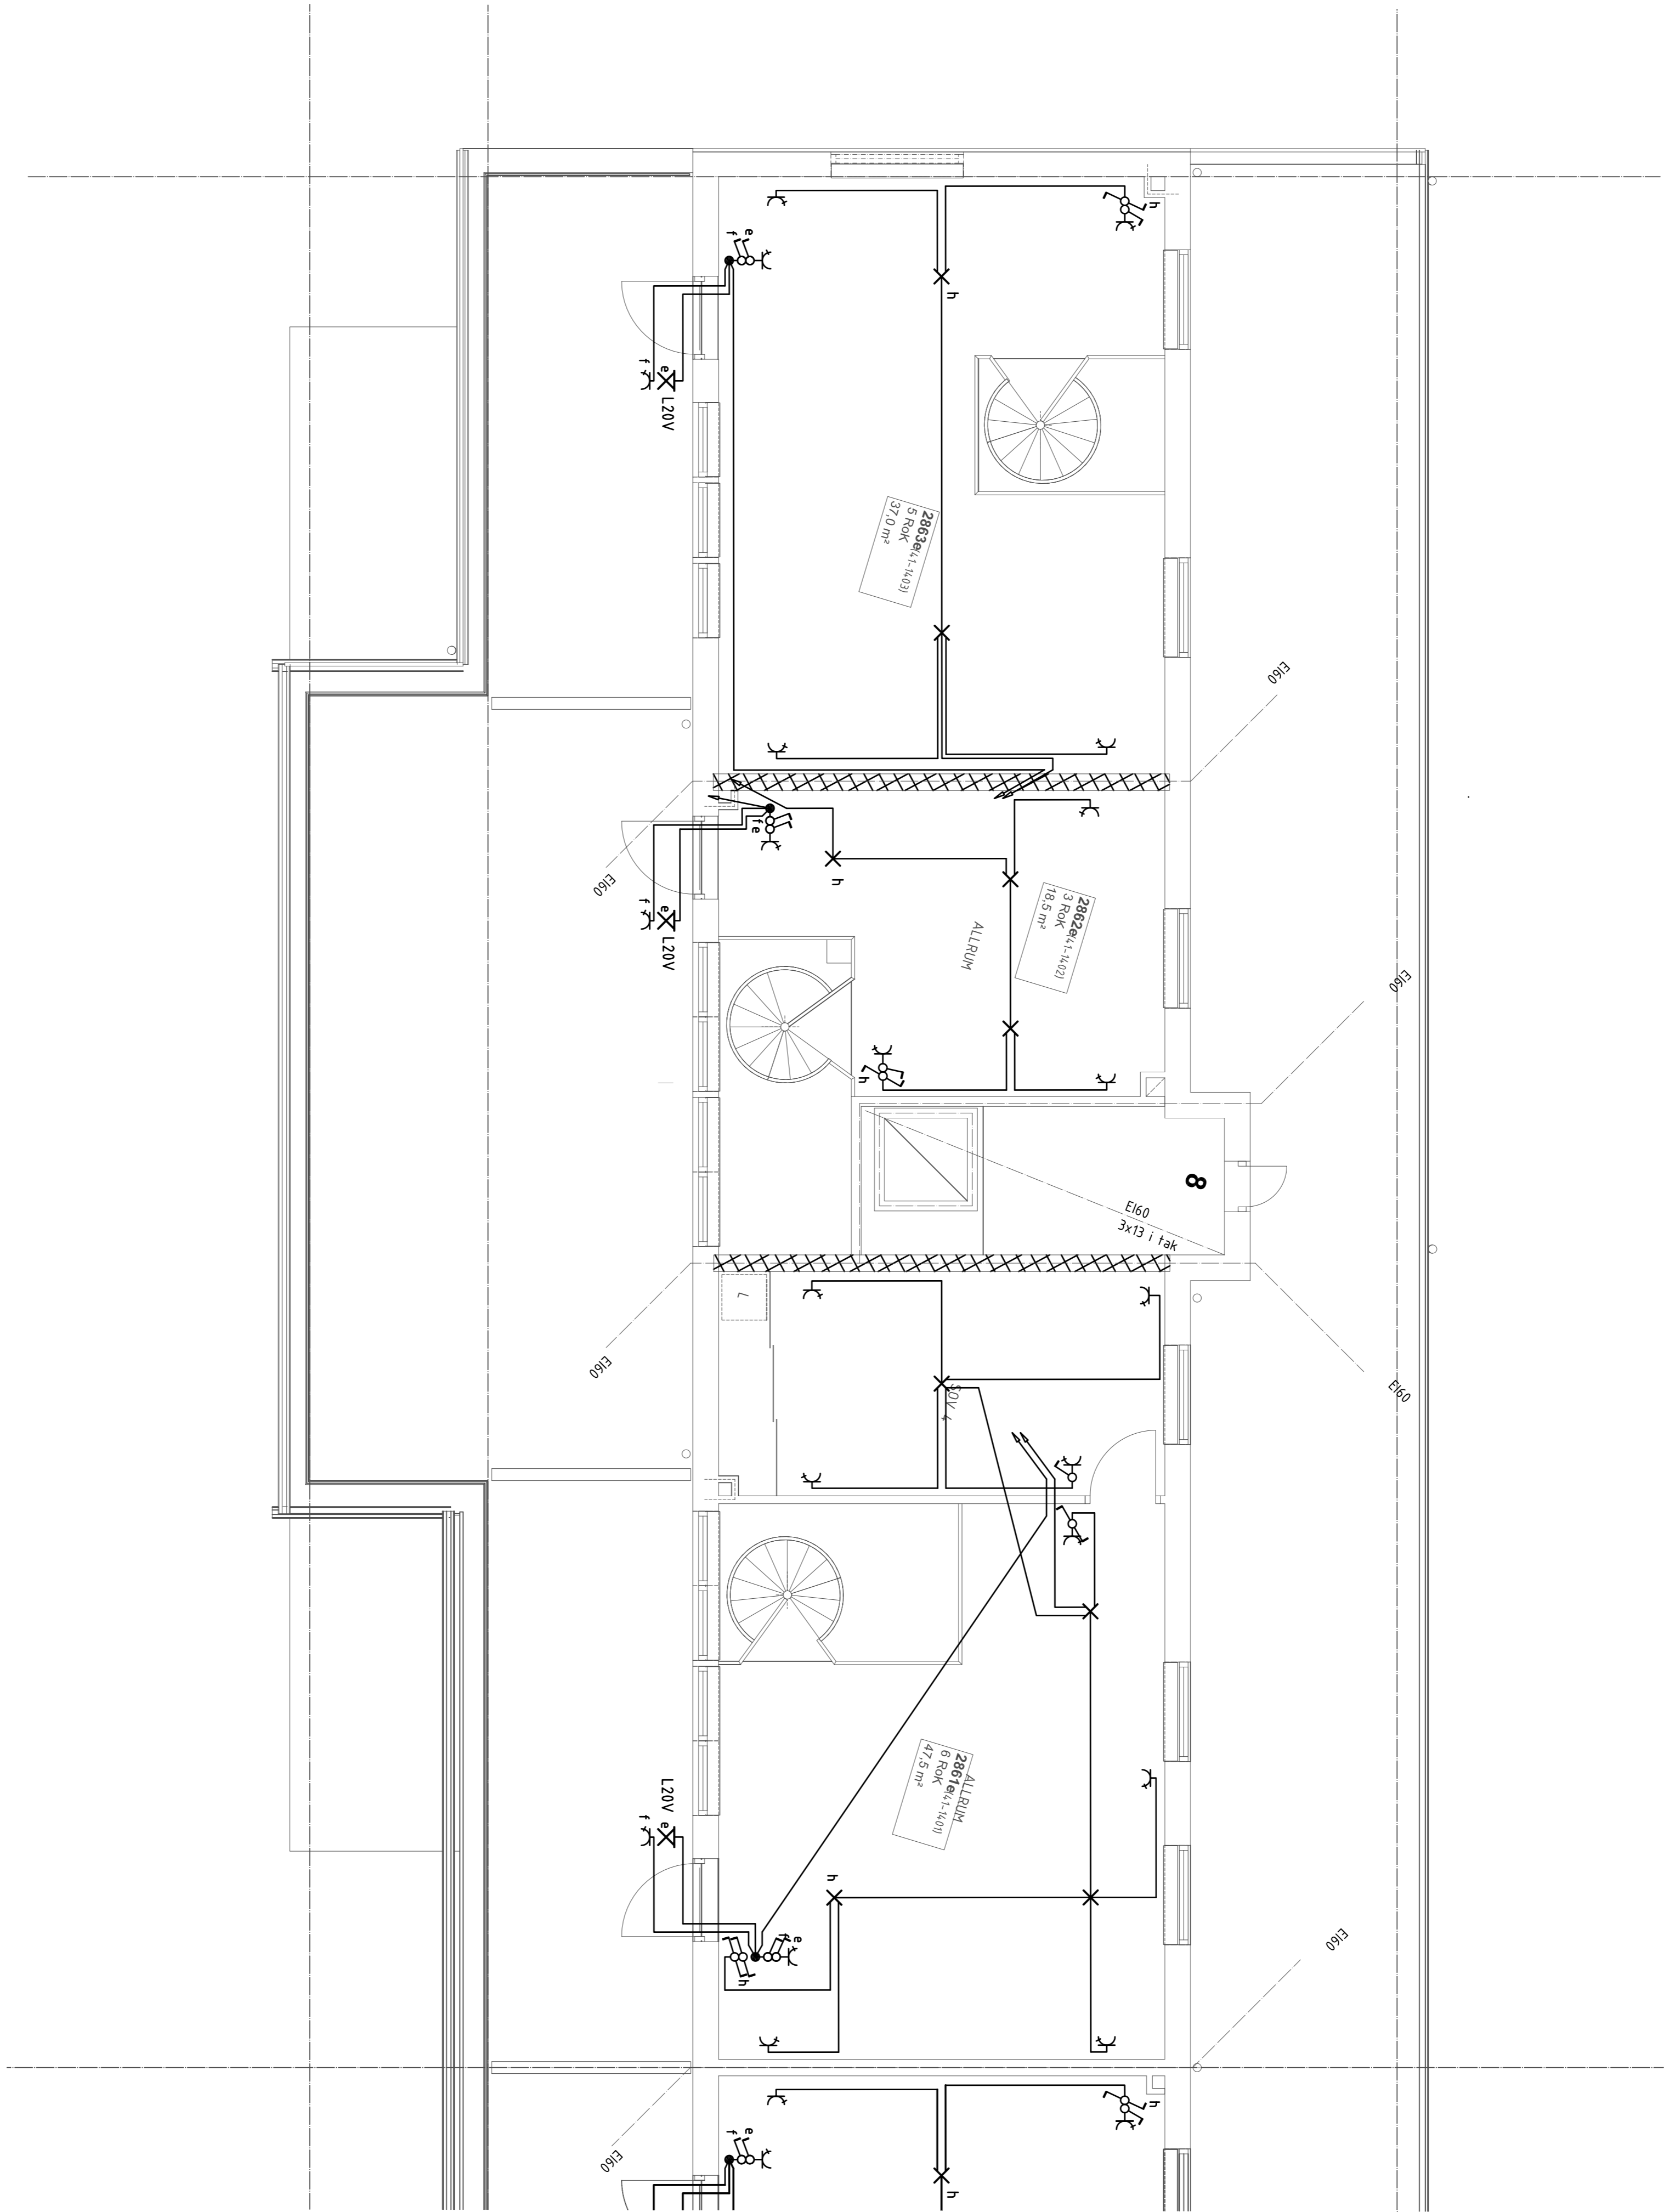
## RELATIONSHANDLING

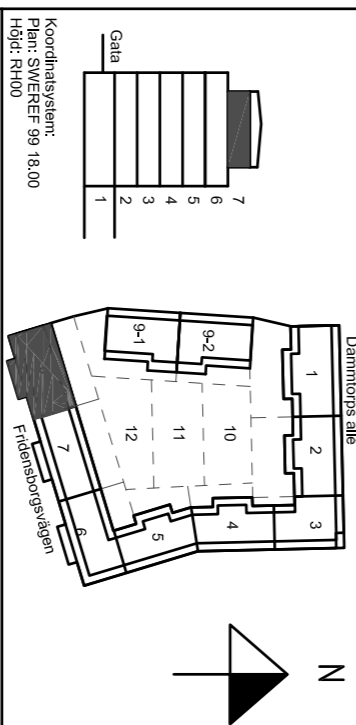

Kv. Liljekonvaljer  
JÄRVASTADEN, SOLNA

# SKANSKA

A	Starshina Technik	Tel. 070-448 00 00
K	Bierking	Tel. 070-211 80 00
E	Resista AB	Tel. 08-594 970 70
V	Energovais	Tel. +3767112350
W	Äf Infrastruktur AB	Tel. 070 505 00 00
L	Landsskapslaget AB	Tel. 08-442 48 20

UPPERLAG NR	RITAD AV	UPPERLAGSANSVARIG
13020	AH	MIN
DATUM	GODKÄND AV	
2014..04..16	Mats Nordlund	

PLAN 7 (5 TR), TRH 8

## Kraft och belysningsystem

