

FÖRKLARINGAR


DÄR EJ ANMÄT ANGES GÄLLER FÖLJANDE:

- ELCENTRAL INKL. BREDBANDSUTRUSTNING
- STRÖMSKÄLLARE OCH 1-VÄGS UTTAG
- MONTERADE UNDER GEMENSAM TAKRÄM
- 2-VÄGS UTTAG INOMHUS, 300 ÖG.
- 1-VÄGS UTTAG BALKONG/UTERLÄT.S, 650 ÖG
- 3 ST UTTAG I HÖRNBOK PÅ VÄGG MOT ÖVERSKÅP
- UTTAG FÖR SPIS/HÄLL/UGN LEDNING 5G2,5
- 1-VÄGS UTTAG FÖR DISKMASKIN, 500 ÖG.
- 1-VÄGS UTTAG FÖR FLAKT, 2000 ÖG.
- 1-VÄGS UTTAG FÖR KYL/Frys 2200 ÖG.
- 1-VÄGS UTTAG FÖR UGN, 1100 ÖG. LEDNING 5G2,5
- UTTAG FÖR SPOTLIGHT, UNDER ÖVERSKÅP
- 2 ST 1-VÄGS UTTAG FÖR TVÄTTMASKIN/
- TOASTOVN/ÄR MONTERADE VERTIKALT UNDER GEMENSAM TAKRÄM, 800 ÖG. SEPARAT ANSKAFADE.
- 1-VÄGS UTTAG FÖR TVÄTTMASKIN, 800 ÖG.
- ELGOLVÄRME, 1900 ÖG. OCH TEMPERATURGIVARE I GOLV INSTALLERAS.
- ANSUTTING AV BADRUMSKÅP I BADRUM
- KANALISATION FÖR HÄNDUKSTORK
- SPÄNNINGSUTJÄMNING AV VENTILATIONSKANAL, ANSLUTS MED SVEP LEDNING 1G2,5
- AUTOMATISK ÖÖRRÖPPHÄRE
- AK ARMBÄGSKONTAKT

- LEDNING 3G1,5
- EO/FD INFÄLLT I RÖR
- EOG-AL/ROD-AL PÅ STEGE/RÄNNNA
- EOG/ROD FRITT PÅ VÄGG/I TAK
- SGS I DÖL ARMA TURER I GARAGE, TRAPPHUS OCH KORRIDORER.
- ARMA TURER
- T DIKT TAK
- I INFÄLLD
- V PENGLAD
- U VÄGG
- UNDER ÖVERSKÅP
- L20 1800 ÖG
- L22 1800 ÖG
- L24 MATNING AV BELYSNING BAKOM HUSGNIMMER.
- INSTALLATION FÖR ELGOLVVÄRME UTFÖRD
- INSTALLATION FÖR HÄNDUKSTORK UTFÖRD

BET	ANT	RELATIONSHANDLING	NN	2016.02.15
		ANMÄNEN ANGÄR	SKEN	DATUM

RELATIONSHANDLING

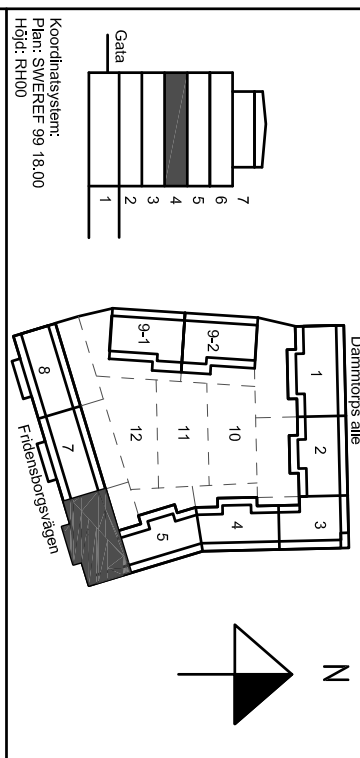

Kv. Liljekonvaljen
JÄRVASTADEN, SOLNA

SKANSKA

A	Skanska Teknik	Tel. 070-448 00 00
K	Bierking	Tel. 070-271 80 00
E	Resista AB	Tel. 08-594 970 70
V	Emergoavis	Tel. 37167112550
W	Äl Infrastruktur AB	Tel. 070 505 00 00
L	Landskapslaget AB	Tel. 08-442 48 20

UPPDRAGS TIOZIO	BETÄL AV AH	UPPDRAGSANSVARIG MN
DATUM 2014.10.28	SKEDSÄL AV Mats Nordlund	
NYBYGGNAD FLERBOSTADSHUS PLAN 4 (2 TR), TRH 6		
Kraft och belysningsystem		
SKALA A1:150	NUMMER E-63-1-2406	BET

