


FÖRESKRIFTER


Räcke R1
Handledare förtillverkas och monteras på plats enligt detalj.

Mått: Bredd mellan spjälor samt c/c-avstånd mellan ståndare anpassas efter trappor, murhorn samt muravslut men får ej över- eller underskrida max- och minmått.


Ytbehandling: Grundfång SIS 185201, målas svart RAL 9005

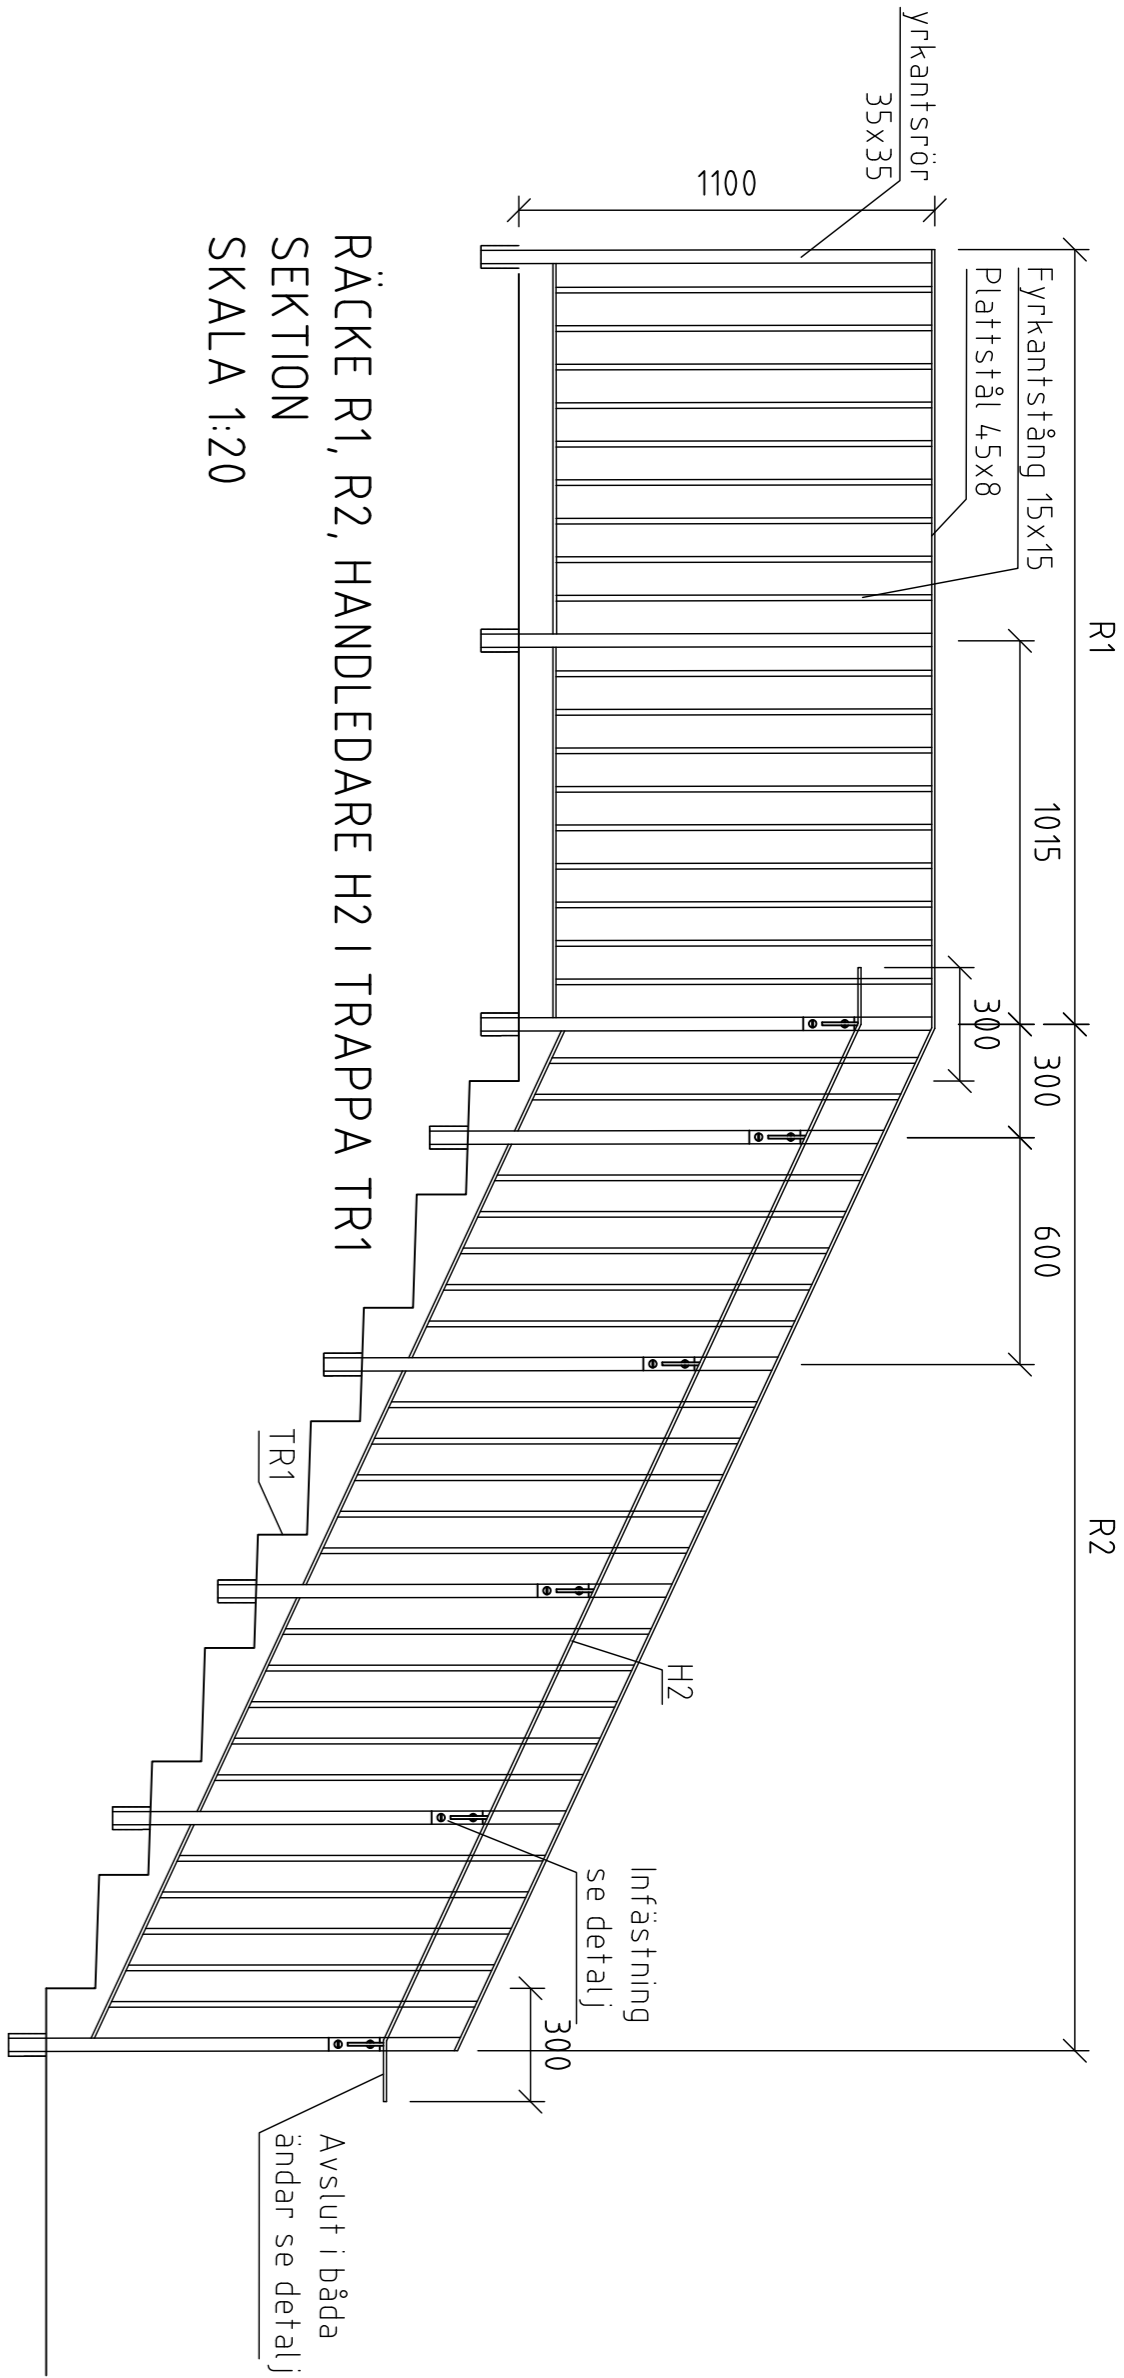


RÄCKE R1, R2, HANDLEDARE H2 I TRAPPA TR1
SEKTION
SKALA 1:20

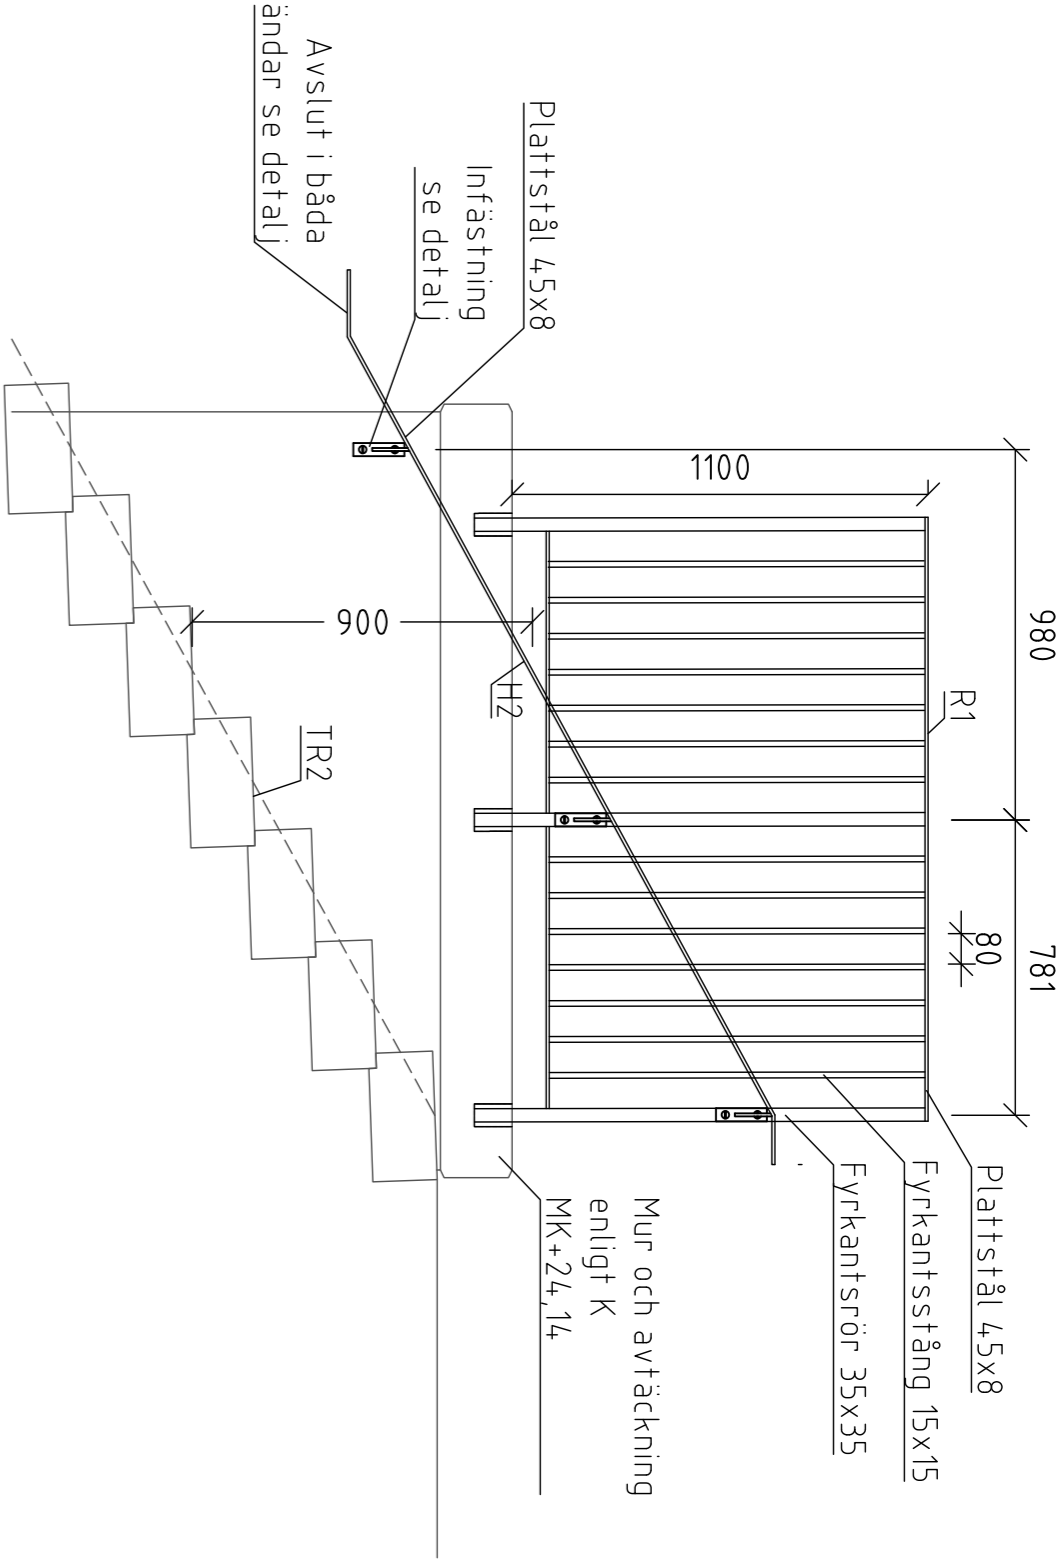


RÄCKE R1, HANDLEDARE H2 I TRAPPA TR2
SEKTION
SKALA 1:20

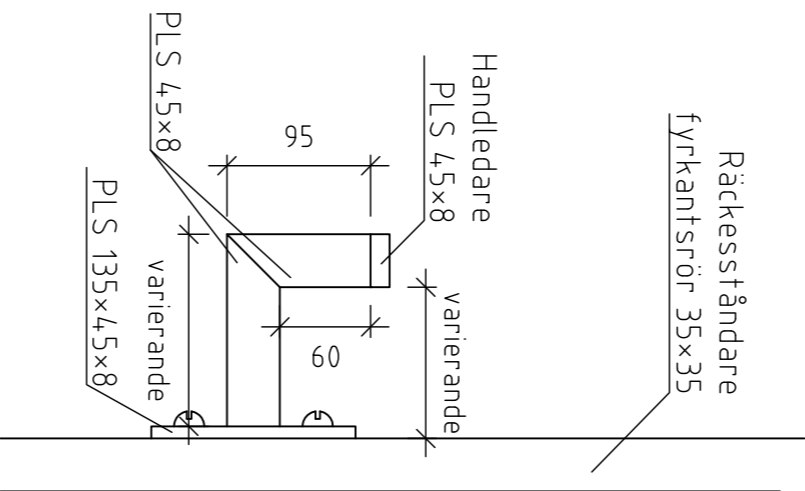


DETALJ HANDLEDARE H2
INFÄSTNING
SEKTION
SKALA 1:5

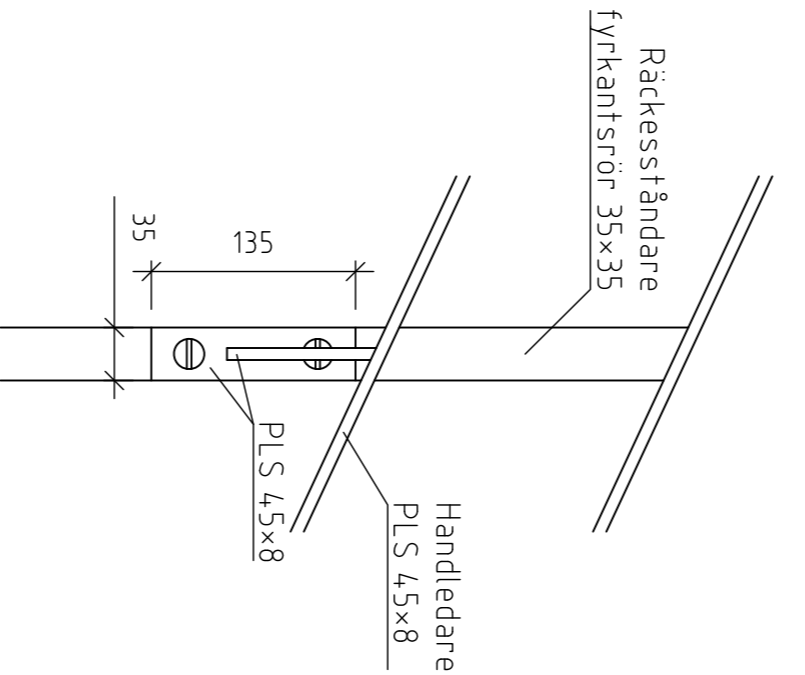


DETALJ HANDLEDARE H2
INFÄSTNING
SEKTION
SKALA 1:5

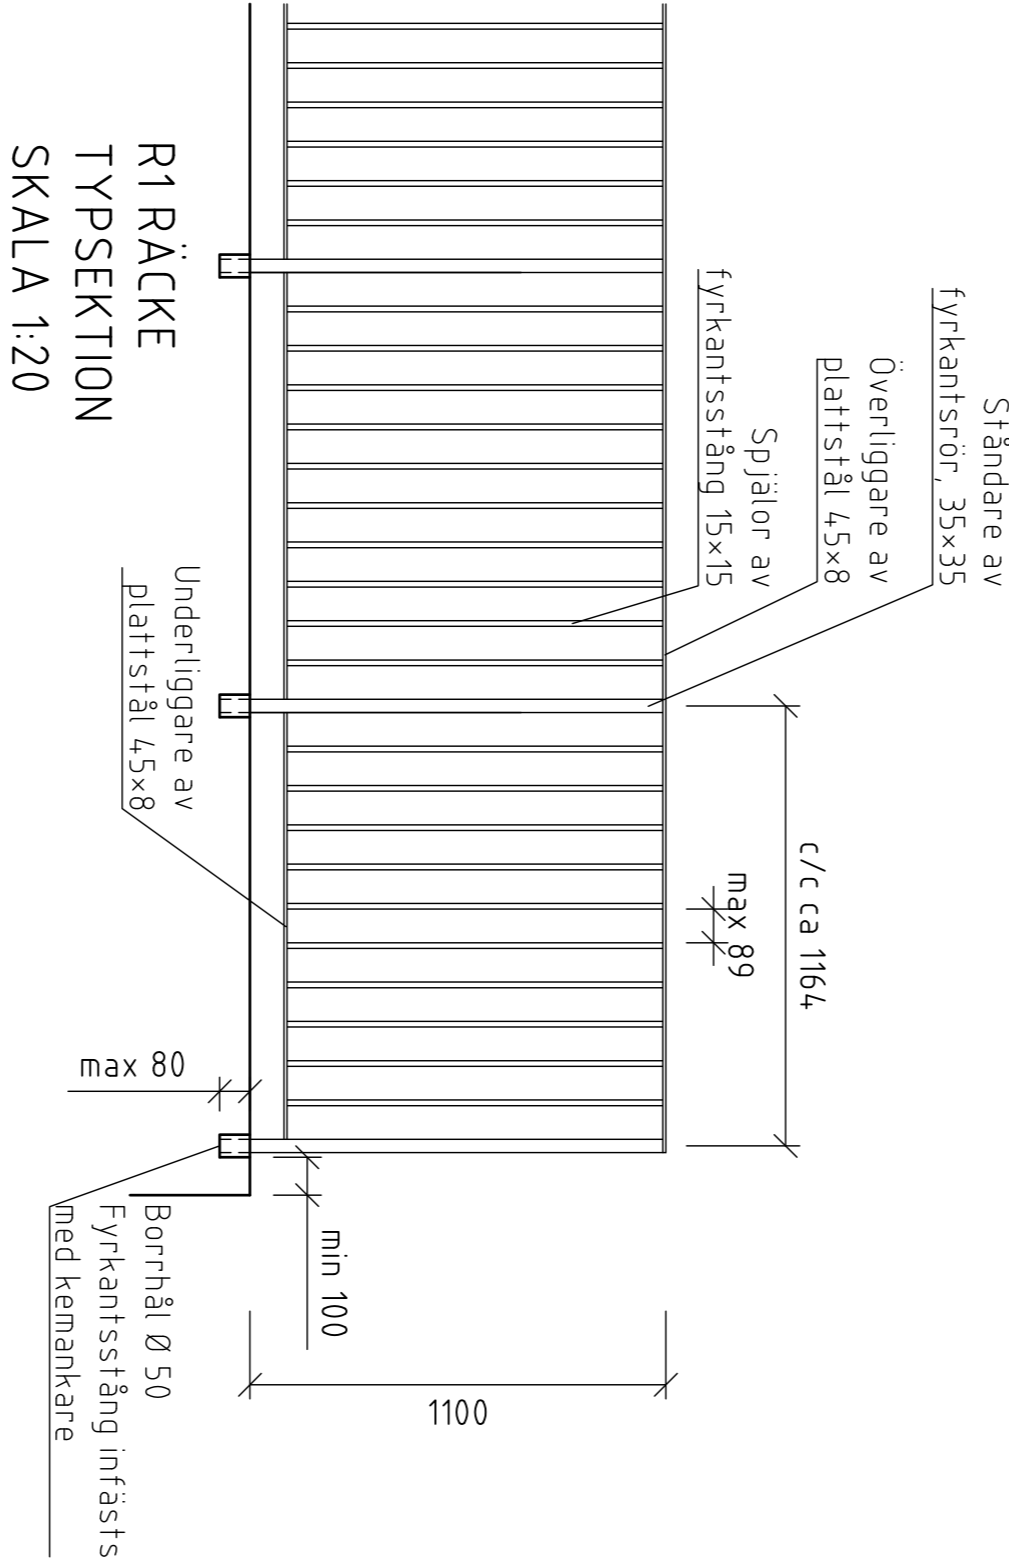

R1 RÄCKE
TYPESEKTION
SKALA 1:20

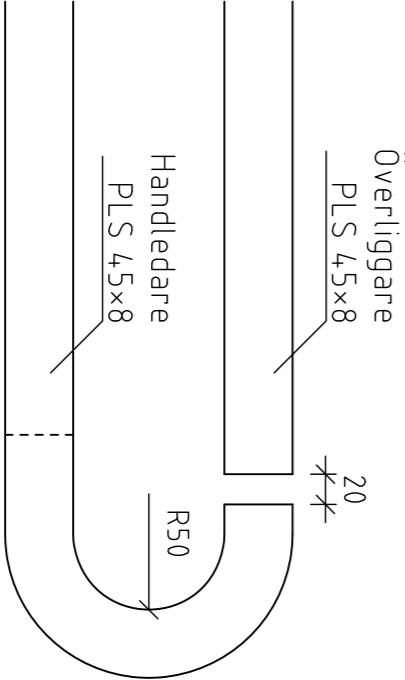

DETALJ HANDLEDARE H2
PRINCIPLÖSNING FÖR AVSLUT
PLAN
SKALA 1:5

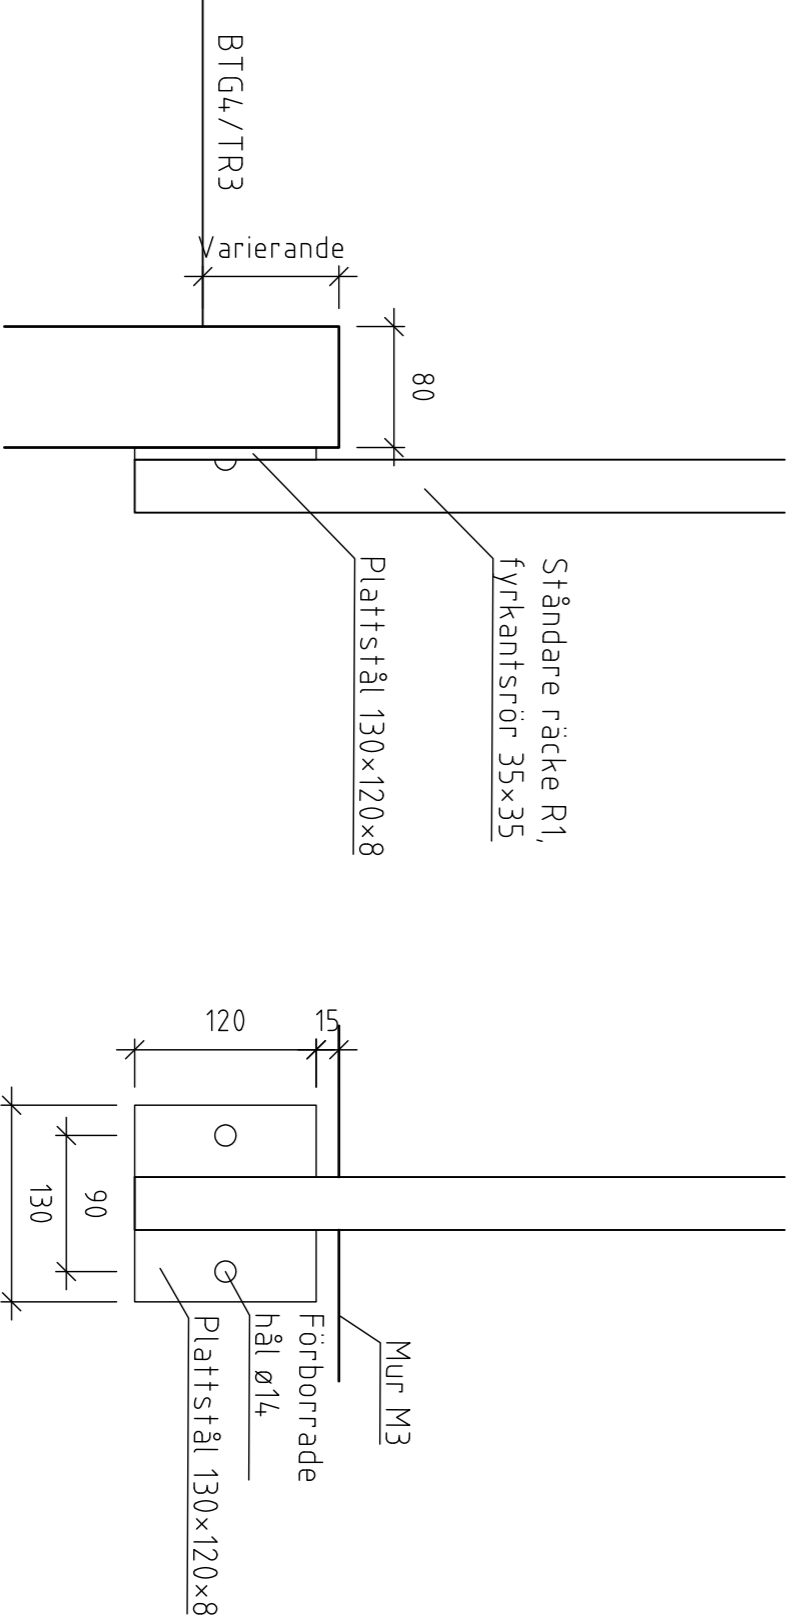

R1, INFÄSTNING I MUR M3
TYPESEKTION
SKALA 1:5

BET	ANT	ANMÄRKNING ARS	SON	DATUM
RELATIONSHANDLING				
Dokumentation av projektet				
Kontrollering av H2B 2000				
Kv. Liljekonvaljen JÄRVASTADEN, SOLNA				
SKANSKA				
A Skanska Teknik				
K Björking				
E Reistis AB				
V Energipavats				
W Af Infrastructure AB				
L Landskapsläge AB				
12.131				
2016-02-15				
NYBYGGNAD FLERBOSTADSHUS DETALJER RÄCKE R1, R2, HANDLEDARE H2				
SKALA A 1:15/1:20 L 1:6-04				
NUMMER I BET				