


KOMPLETTERANDE
FÖRKLARINGAR KÄLLARPLAN

- DAGVATTEN
- PUMPBRUNN I PLANTERINGSYTA
- DAGVATTENLEDNING KOPPLAD TILL DAGVATTENRÄNNA/BRÄDDAVLOPP
- TRYCKDAGVATTENLEDNING

KÄLLARPLAN

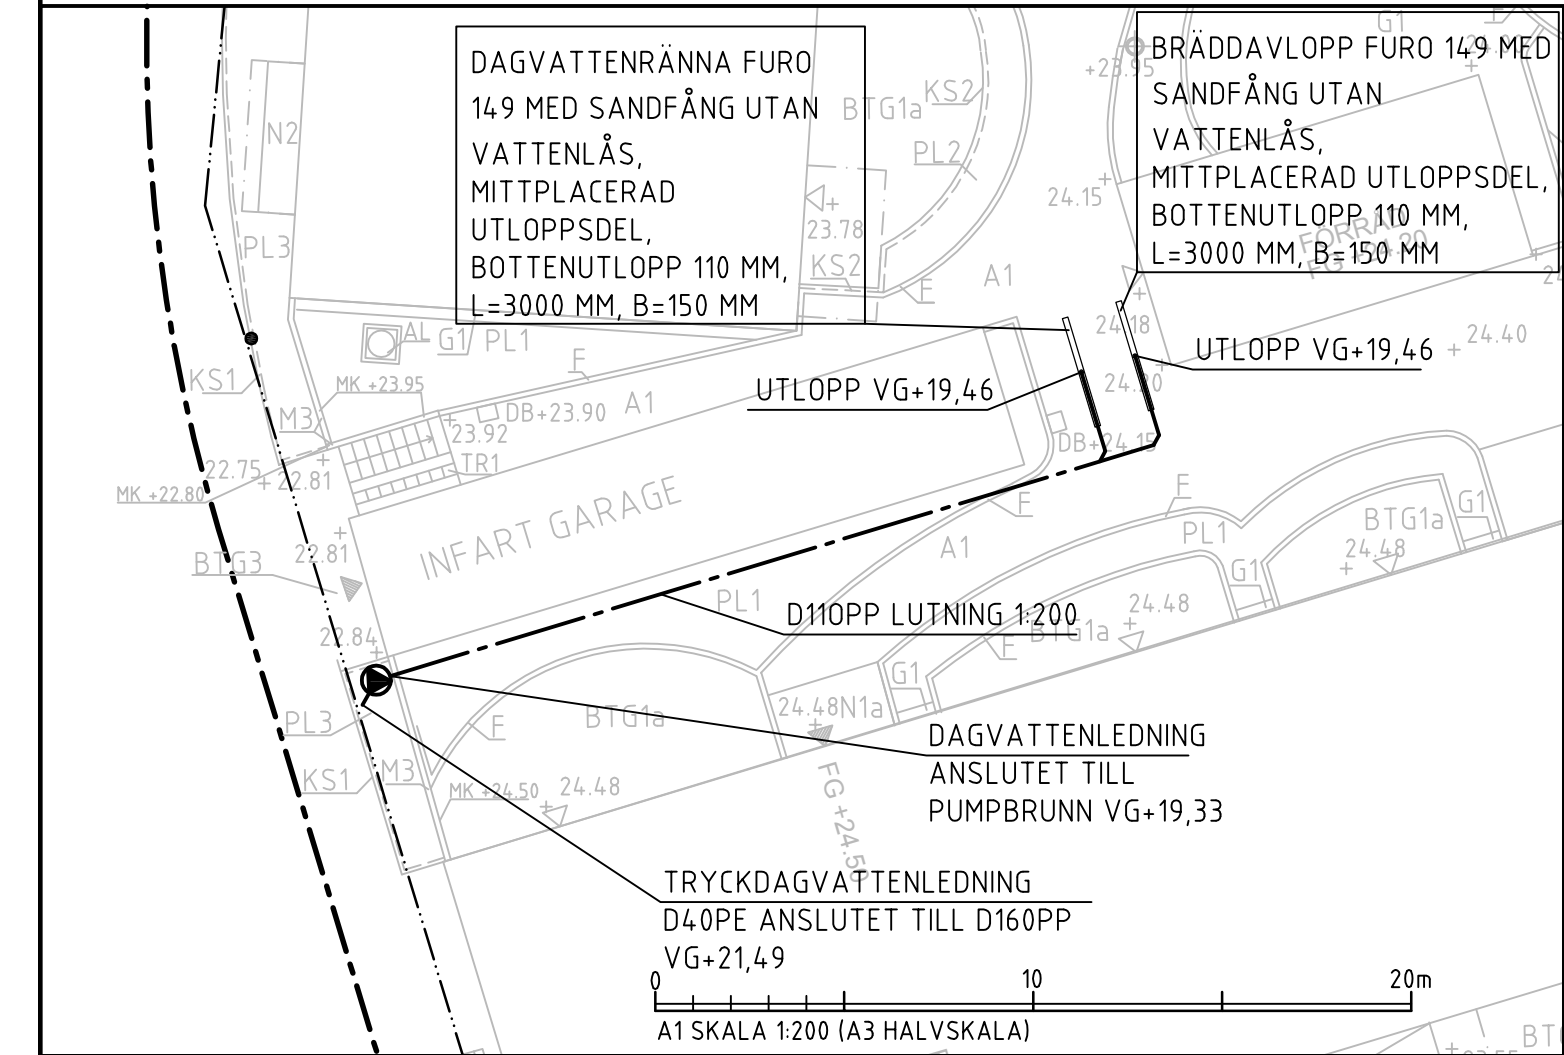

KOORDINATSYSTEM

KOORDINATSYSTEM
PLAN: LOKALT PROJEKTSPECIFIKT
HÖJD: RH00

FÖRKLARINGAR

FASTIGHETSGRÄNS


LEDNINGAR OCH SYMBOLER

- VATTEN
- SPILLVATTEN
- SPILLVATTENLEDNING MED TILLSYNSBRUNN
- DAGVATTEN
- DAGVATTENLEDNING MED TILLSYNSBRUNN
- DAGVATTENLEDNING MED DRÄNERINGSBRUNN
- DAGVATTENLEDNING MED RENSBRUNN
- DAGVATTENBRUNN
- LITTRERING AV GÅRDSBRUNNAR: GÅRDSBRUNN MED TÄT BETÄCKNING, GÅRDSBRUNN MED GALLERBETÄCKNING

ANMÄRKNINGAR

SAMTLIGA RÖR FRÅN DB ÅR 110PP.

RELATIONSHANDLING

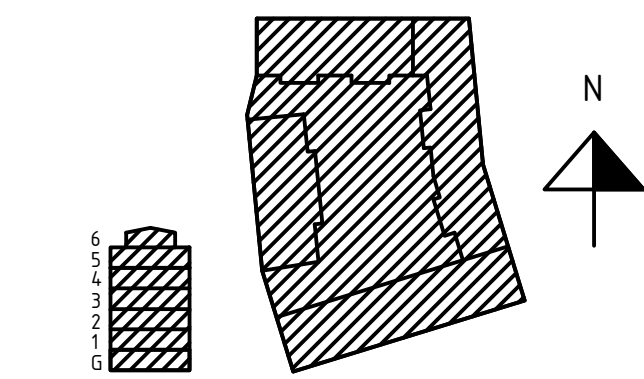

KV. LILJEKONVALJEN
JÄRVASTADEN

SKANSKA

| | | |
|---|-----------------|--------------------|
| E | | |
| I | | |
| A | | |
| K | BJÖRKLING AB | tel: 010-211 80 00 |
| M | | |
| V | | |
| X | R BJÖRKLING AB | tel: 010-211 80 00 |
| UPPDRAGS NR | BITADKONSTR. AV | UPPDRAGS ANSV. |
| 13023114 | JLT | LCO |
| DATUM | ANSVARIG | |
| 2016-02-15 | JLT | |
| KV. LILJEKONVALJEN VA-PLAN ENTRÉPLAN OCH KÄLLARPLAN | | |
| SKALA | NUMMER | BET |
| A1 1:200 A3 1:400 | R-51.1-001 | |