

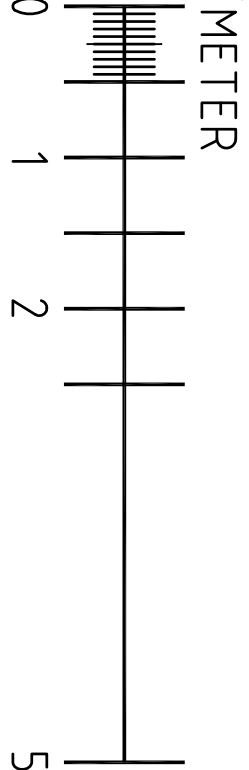


FÖRKLARINGAR
DÄR EJ ANMÄT ÄNGES GÄLLER FÖLJANDE:
KABELSTEGE B=600

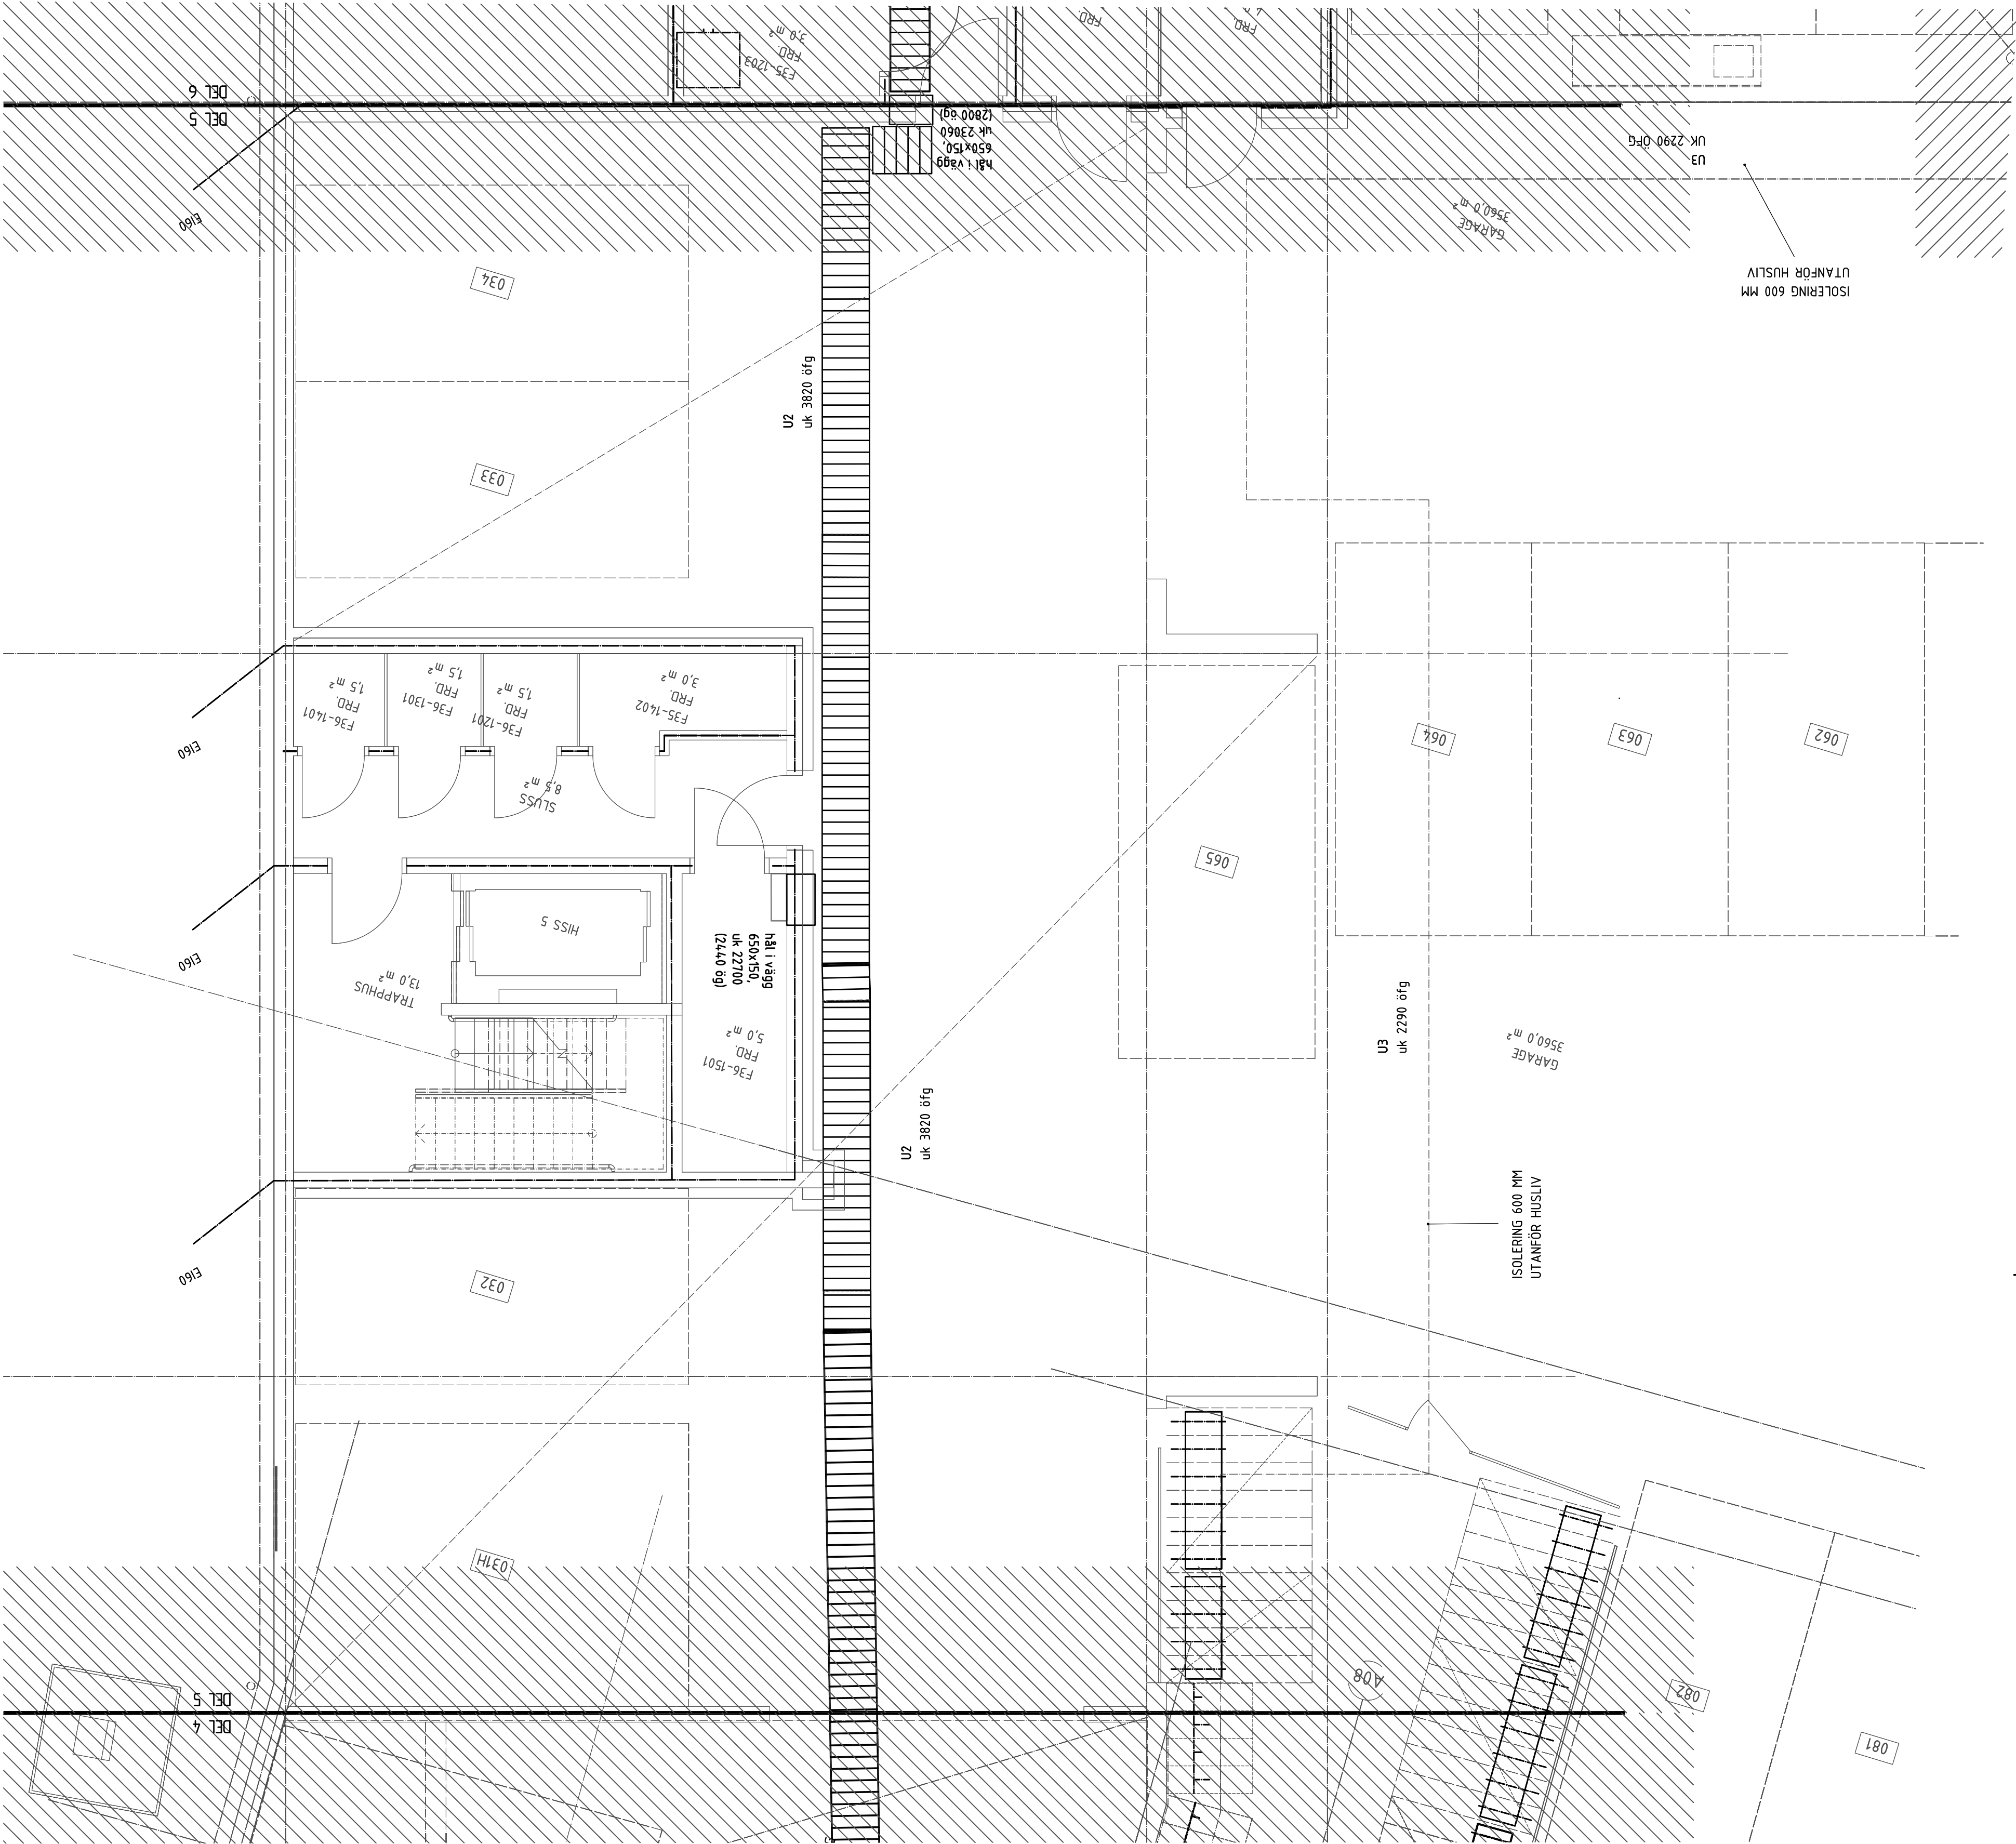

BET	ANT	RELATIONSHANDLING	NN	2016.02.15
		ANMÄNEN ANMÄR	SRM	DATUM

RELATIONSHANDLING

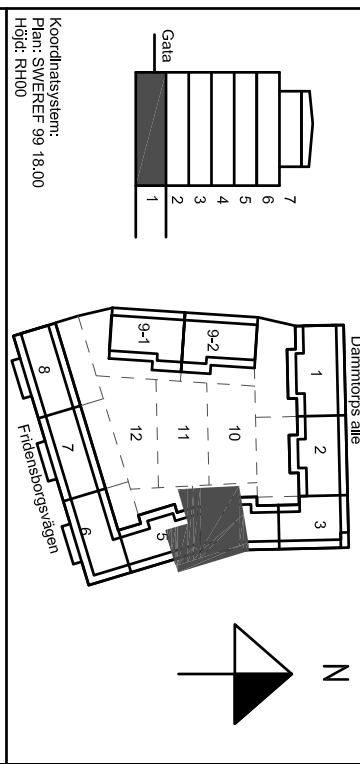

Kv. Liljekonvaljen
JÄRVASTADEN, SOLNA

SKANSKA

A	Skanska Teknik	Tel. 070-444 00 00
K	Biering	Tel. 070-271 80 00
E	Resista AB	Tel. 08-594 970 70
V	Emergoavis	Tel. 37167112350
W	Älfröstrukt AB	Tel. 010 505 00 00
L	Landskapslaget AB	Tel. 08-442 48 20

UPPMÄTNING	BETÄD AV	UPPMÄTNINGSVÄRDE
13020	AH	MIN

NYBYGGNAD FLERBOSTADSHUS
PLAN 1 (KV), TRH 5

Kanalisatjonssystem

SKALA	NUMMER	BET
A1:150	E-61-1-2105	
A3:100		

