

FÖRKLARINGAR

DÄR EJ ANNAT ANGES GÄLLER FÖLJANDE:

APPARATER BREDVID VARANDRA ÄR MONTERADE UNDER GEMENSAM TÄCKKAP.

SE ARKTEKTENS UPPSTÄLLNINGSRITNINGAR ÖVER KÖK OCH BADRUM FÖR EXAKTA APPARATPLACERINGAR.

LEDNINGAR OCH RÖR TILL LÄGENHETER SOM ÄR FÖRLAGDA I VERTIKLA SCHAKT ÄR REDOVISADE PÅ NÄTSCHEMAN.

LEDNING FÖR PASSAGENLÄGGNING

PARTYINMÅD 4x2x0,5

LEDNING INOM LÄGENHETER

OSKÄRMADE 4-PÄRS KABEL KÄT 6

LEDNING FÖR FASTIGHETSNET

PARTYINMÅD 4x2x0,5

UTTAG 300 ÖG (INOM LÄGENHETER)

UTTAG 1000 ÖG (INOM TEKNISKA UTTRYMMEN)

☒ KORSKOPPLING FÖR MULTIMEDIA NT MED

MODULAPPARATER INBYGGT I ELCENTRAL.

☐ MULTIMEDIAUTTAG FÖR ANTENN, TELEFON OCH

DATA. DUBBELT SKÄRMAT MODUL ARUTTAG.

☒ BRANDVARNARE

☐ UNDERCENTRAL FÖR PASSAGENLÄGGNING.

☐ KOMMUNIKATIONSMODUL

☐ DELNINGSBOKS PÅ VÄGG ÖVAN UNDER TAK.

☐ IR-LASARE FÖR POSTEN.

☐ 1/0-80X I EINSCH.

☐ BERÖRINGSFRI LASARE MED KNAPPSAT.S. UK 900 ÖM

☐ BERÖRINGSFRI LASARE. UK 900 ÖM.

☐ SPRIDNINGSPUNTT FÖR DÖRRMILJÖ

☐ ELLÄS INGÅR I BE.

☒ MIKROBRYTTARE NGÅR I BE.

☐ KARÖVBRYTTNING INGÅR I BE.

☐ 10-PÄRSSPUNTT

☐ KNAPP 1200 ÖG FÖR STRYKNING AV RÖKLUCKA I

TRÄPPHUS ÖPP. LEDNING 4x2x0,5.

STRÖMFÖRSÖRSJ VIA TRANSFORMATOR.

LÄRVI ANSLUTS TILL APPARATSKÅP I PLAN 1.

APPARATDÖSSA ÖVAN DÖRRKÄRM FÖR MÄTNING

AV RITNINGAR ÖVER PLAN 3-6 ÄR LÖG-HR

INFÖRT BREDVIS GIVARSYMBOL.

2 ST VP20 MELLAN VÄTTFÖRDELARE OCH

ELENTRAL.

☐ VP20 MELLAN ELENTRAL OCH PLAN 1.

☐ VP20 MELLAN REFERENSGIVARE, 2000 ÖG OCH PLAN 1.

☐ FÖRBEREDS MED KANALISATION FÖR:

- MAGNETKONTAK I DÖRRKÄRM

- ELLÄS I DÖRRKÄRM


- MIKROBRYTTARE I DÖRRBLAD

- KÖLLÄS


☐ OPTOPÄTNING TILL LÄGENHETER,

SE E-64.3-B-100.-200

☐ KANALISATION VP20 PÅ VIND MELLAN HISSSCHAKT

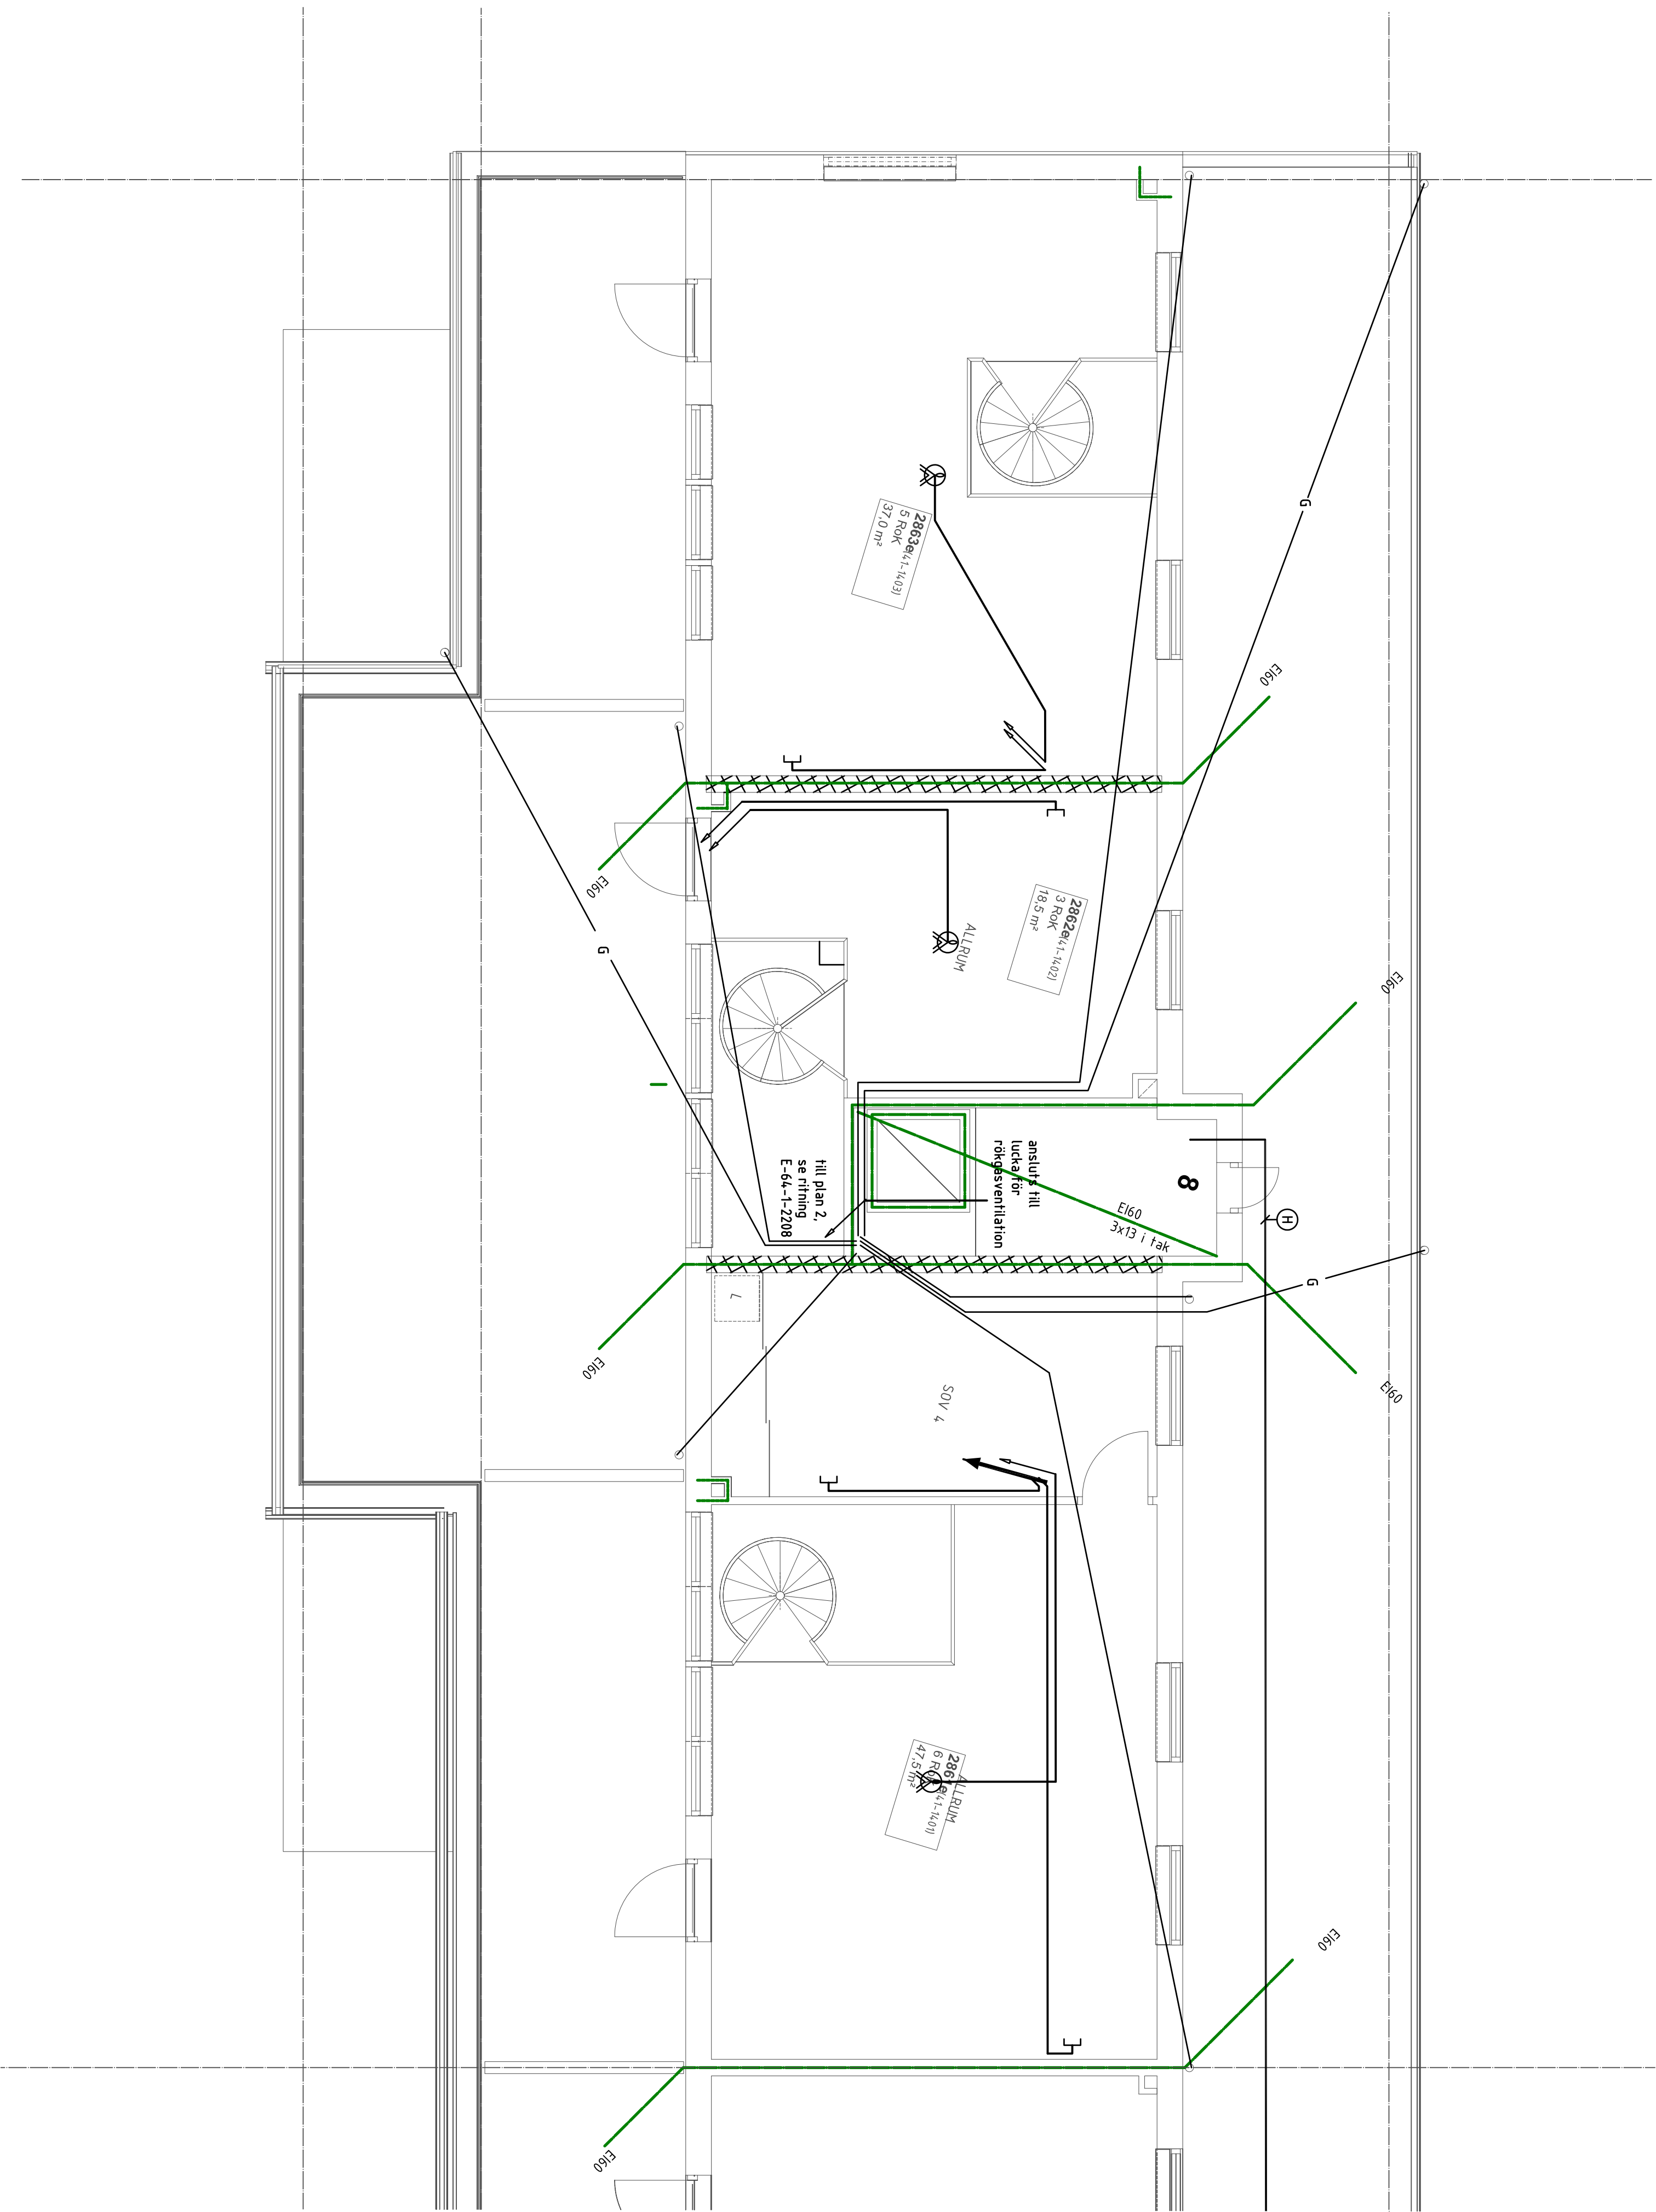

METER

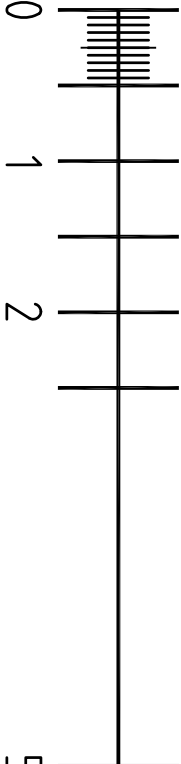

RELATIONSHANDLING			
BET	ANT	RELATIONSHANDLING	MM
		ANOMMEN	ANOMMEN
		SKEN	SKEN
		DOKUM	DOKUM

Kv. Liljekonvaljen
JÄRVASTADEN, SOLNA

SKANSKA

A	Skanska Teknik	Tel. 070-444 00 00
K	Bierhino	Tel. 070-271 80 00
E	Resista AB	Tel. 08-594 970 70
V	Emergoavis	Tel. 3716711250
W	Älfröstrukt AB	Tel. 08 505 00 00
L	Landskapslaget AB	Tel. 08-442 48 20

UTRÖMMA	BRUK AV	UTRÖMMA
13020	AH	MIN
2014.03.26	Wais Nordlund	
NYBYGGNAD FÖRBEREDNING		
PLAN 7 (5 TR), TRH 8		



SKALA	NUMMER	BET
A1:150	E-64-1-2708	
A3:100		