

33

FÖRKLARINGAR

DÄR EJ ANMÄTT ANGES GÄLLER FÖLJANDE:

APPARATER BREDVID VARANDRA ÄR MONTERADE UNDER GEMENSAM TÄCKRAM.

SE ARKITEKTENS UPPTÄLLNINGSRITNINGAR ÖVER KÖK OCH BADRUM FÖR EXAKTA APPARATPLACERINGAR.

LEDNINGAR OCH RÖR TILL LÄGENHETER SOM ÄR FÖRLAGDA I VERTIKAL A SCHAKT ÄR REDOVISADE PÅ NÄTSCHEMAN.

LEDNING FÖR PASSAGEANLÄGGNING

PARTYINMÅD 4x2x0,5

LEDNING INOM LÄGENHETER

OSKÄRMADE 4-PÄRS KABEL KAT 6

LEDNING FÖR FASTIGHETSNET

PARTYINMÅD 4x2x0,5

UTTAG 300 OG INOM LÄGENHETER

UTTAG 1000 OG INOM TEKNISKA UTRYMMEN

KORSKOPPLING FÖR TILLTIEDANÄMT MED MODULAPPARATER INBYGGDT I ELCENTRAL.

MULTIMEDIAUTTAG FÖR ANTENN, TELEFON OCH DATA, DUBBELT SKÄRMAT MODULUTTAG

BRANDVÄRNARE

UNDERCENTRAL FÖR PASSAGEANLÄGGNING

KOMMUNIKATIONSMODUL

DELNINGSSBOX PÅ VÄGG ÖVAN UNDER TAK.

IR-LÄSARE FÖR POSTEN.

I/O-BOX I EINSCH.

BERÖRINGSFRI LÄSARE MED KNAPPSPÄT, UK 900 OH

BERÖRINGSFRI LÄSARE, UK 900 OH.

SPRIDNINGSPUNKT FÖR DÖRRHJÖ

ELLÄS INGÅR I BE.

MIKROBRYTARE INGÅR I BE.

KÄRNVÄRBERÖRNING INGÅR I BE.

10-PÄRSPUNKT

KNAPP 1200 OG FÖR STYRNING AV RÖKLÖSLIGA I TRÄPPLUSTOPP. LEDNING 4x2x0,5

STRÖMBERÖRNING VIA TRANSDUKTOR

LÄM ANSLUTS TILL APPARATSKÅP I PLAN 1.

APPARATDOGA ÖVAN DÖRRKÄRM FÖR MÄTNING

AV RITNINGAR ÖVER PLAN 3-6 ÄR IGH-ÄR

INFÖRT BREDVIS GIVARSYMBOL.

ELLÄS INGÅR I BE.

2 ST VP20 MELLAN VÄTTEHÖJDELARE OCH ELCENTRAL.

VP20 MELLAN ELCENTRAL OCH PLAN 1.

VP20 MELLAN REFERENSGIVARE, 2000 OG OCH PLAN 1.

FÖRBEREDS MED KANALISATION FÖR:

- MAGNETKONTAK I DÖRRKÄRM

- ELLÄS I DÖRRKÄRM

- MIKROBRYTARE I DÖRRKÄRM

- KODLÄS

OPTOKÄTNING TILL LÄGENHETER.


SE E-64.3-8-100, -200

KANALISATION VP20 PÅ VIND MELLAN HISSSCHAKT

RELATIONSHANDLING

BEF.	ANT.	RELATIONSHANDLING	NN.	2016.02.15
		ZÄMRINGEN ANGER	SÖRN.	DATUM

RELATIONSHANDLING

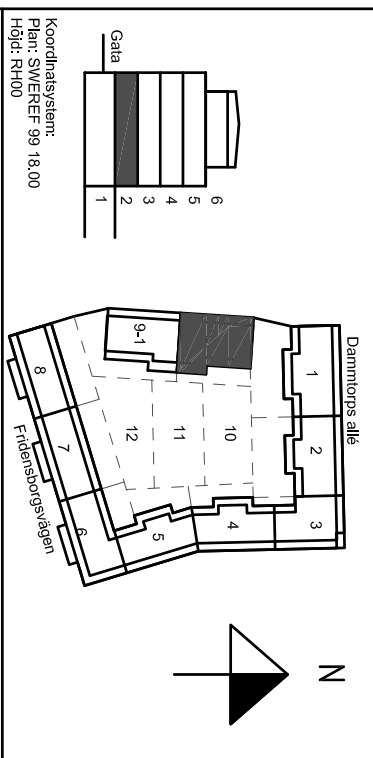

Kv. Liljekonvaljen
JÄRVASTADEN, SOLNA

SKANSKA

A	Skanska Teknik	Tel. 070-4448 00 00
K	Bierling	Tel. 070-271 80 00
E	Resista AB	Tel. 08-594 970 70
V	Emergoavis	Tel. 3716717250
W	Äf infrastruktur AB	Tel. 070 505 00 00
L	Landskapslaget AB	Tel. 08-442 48 20

UPPDRAGS 13020	BEFÄL AV AH	UPPDRAGSANSVARIG MN
-------------------	----------------	------------------------

DATUM 2014.03.21	SKAPAD AV Mats Nordlund
---------------------	----------------------------

NYBYGGNAD FÖR ERBODSTADSHUS PLAN 2 (ENTRÉ), TRH 9, DEL 2	NUMMER E-64-1-3292	SKALA A1:150 A3:100	TELESYSTEM Ljus & Kraft
---	-----------------------	---------------------------	----------------------------