

G19 -GROPAR I PLATTA  
1:20

G20  
1:20


G21 - GJUTFOG I PLATTA  
VERTIKALT SNITT  
1:20

G22 - VERTIKAL GJUTFOG I VÄGG  
HORIZONTELLT SNITT  
1:20

G23 - PUMPGROP  
1:20

G24 - AVSLUTNING AV RAMP  
1:20

GRUNDLÄGGNINGSTYPER FÖR VOTER/FUNDAMENT, ÖVERSIKT/INFORMATIONSDETALJER

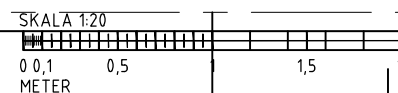

LAGER:

## FÖRESKRIFTER

ALLMÄNNA FÖRESKRIFTER  
SE RITNING K-01-0-0000.

## FÖRKLARINGAR

BETECKNINGAR MM ENL  
BYGGHANDLINGAR 90

ALLA MÅTT I [mm]  
HÖJDER I [m]  
FG AVSER FÄRDIGT GOLV.  
UK AVSER UNDERKANT BTG.

 BERGKONTUR



===== TEORETISK GRUNDVATTENNIVÅ

 BETONG

 VATTENTÄT BETONG

 CELLPLAST

 DRÄNERANDE LAGER/AVJÄMN.

 SAND/ARBETSSKIKT (0-32) DRÄNERANDE ISOLERING, TYP

PORDRÄN (EL. LIKV.)

GEOTEXTIL

 TÄTSKIKT, VOLCLAY

**TÄTSKIKT, SE GOLVTYP**

## HÄNVISNINGAR


GOLV TYPER: K-20-6-0001

VÄGGTYPER K-20-6-0002

TÄTSKIKTSSYSTEM, VOLCLAY K-15-6-1001

BET	ANT	ÄNDRINGEN AVSER	SIGN	DATUM
-----	-----	-----------------	------	-------

## RELATIONSHANDLING

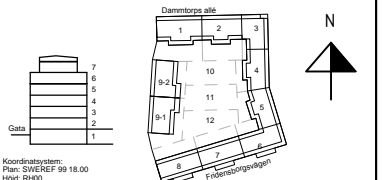

**Kv. Liljekonvaljen**  
JÄRVASTADEN, SOLNA

**SKANSKA**

A	Skanska Teknik	Tel. 010-448 00 00
K	Bjerkning	Tel. 010-211 80 00
E	Resista AB	Tel. 08-594 970 70
V	Energovaals	Tel. +37167112350
W	ÄF Infrastruktur AB	Tel. 010 505 00 00
L	Landskapstaget AB	Tel. 08-442 48 20

UPPDRAG NR 13U22880	RITAD AV MJN	UPPDRAKSANSVARIG MJN
DATUM 2016-02-15	GODKÄND AV MJN	

NYBYGGNAD FLERBOSTADSHUS

GRUNDETALJER  
ARMERINGSRITNING

SKALA A1:1:20 A3:1:40	NUMMER K-15-6-0003
-----------------------------	-----------------------