

FÖRKLARINGAR

DÄR EJ ANKAT ANGES GÄLLER FÖLJANDE:

APPARATER BEROVD VARANDRA ÄR MONTERADE  
UNDER GEMENSAM TAKGRÄN.

HUVUDLEDNINGAR DIMENSIONERING ENLIGT  
FÖRÄGGS I RÖR I VERTIKAL A SCHAKT  
INTE REDOVISADE PÅ PLANRITNINGAR.

LENNINGAR 3615


FK INFÄLLT I RÖR  
EKK/REK PÅ STEG/RÄNN  
EKA FRITT PÅ VÄGG/TAK  
-G- I GOLV

[K0 KOPPLUTTAG0000 06, LEDNING 5G2.5,

[B2 1-VÄGSUTTAG MED LOCK OCH TIMMER  
I GEMENSAM TAKGRÄN.


(A) ELMATNING HISS I SLING

(B) ELMATNING TILL LÄGENHETER,  
SE E-632-8-100, -200

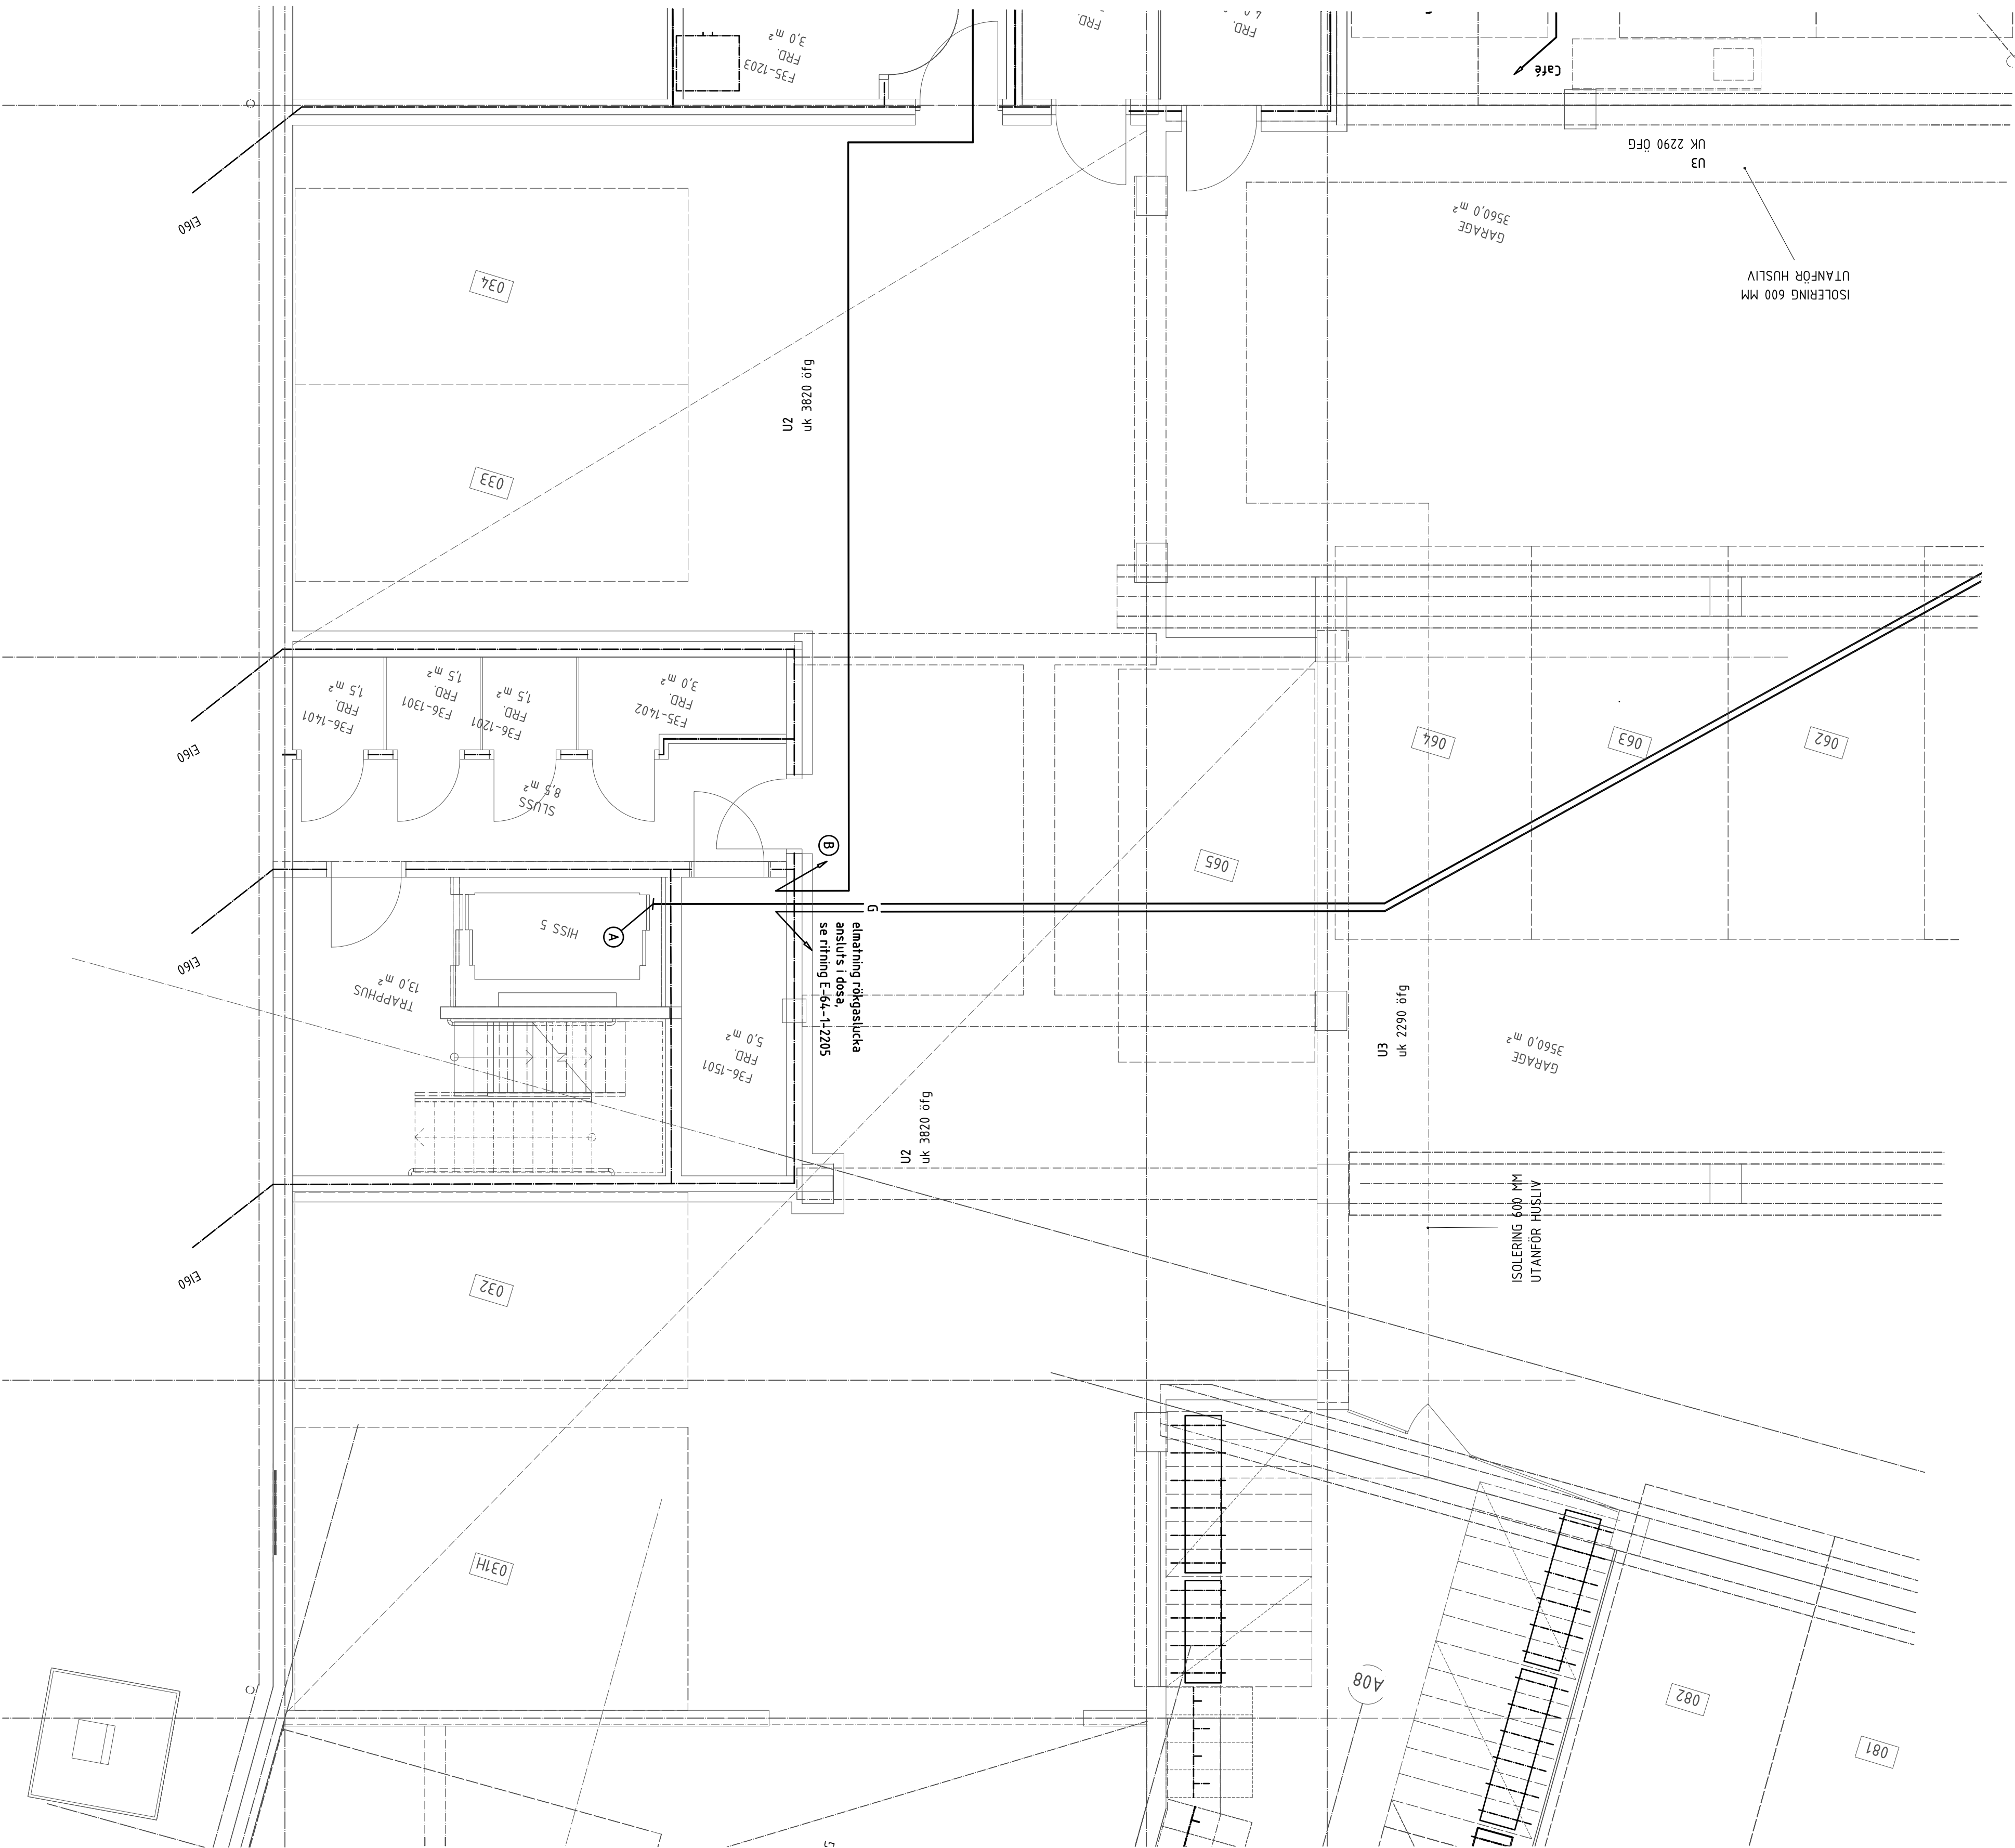

BET	AVT	RELATIONSHANDLING	NN	2016.02.15
		ANVÄNDEN ANVÄR	SKEN	DATUM

RELATIONSHANDLING

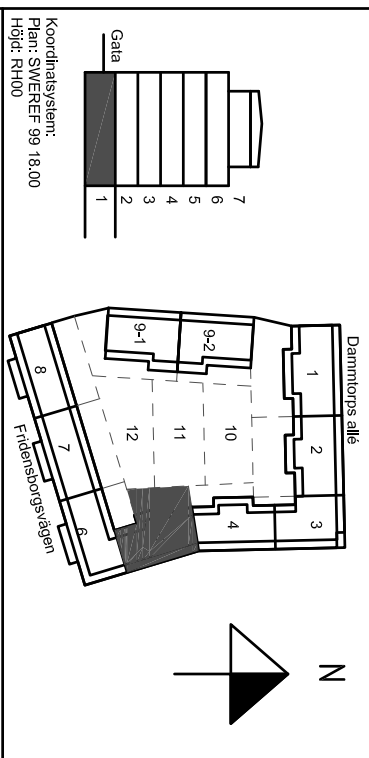

Kv. Liljekonvaljen  
JÄRVASTADEN, SOLNA

SKANSKA

A	Skanska Teknik	Tel. 070-4448 00 00
K	Bierking	Tel. 070-271 80 00
E	Resista AB	Tel. 08-594 970 70
V	Emergoavis	Tel. 37167112350
W	Äf infrastruktur AB	Tel. 070 505 00 00
L	Landskapslaget AB	Tel. 08-442 48 20

UPPDRAGS 13020	BETÄL AV SKANSKA AV	UPPDRAGSANSVARIG MN
DATUM 2014.04.04	SKANSKA AV Mats Nordlund	

NYBYGGNAD FLERBOSTADSHUS  
PLAN 1 (KV), TRH 5

Kraftsystem

SKALA A1:150 A3:100	NUMMER E-632-1-2105	BET
---------------------------	------------------------	-----

