


ANSLUTNINGAR
TVATTMASKINER:
ⒶKV1-24-12 UT FRÅN SCHAFT UNDER BANK. DISKMASKINS-
AVSTANGNING MÖRA INXX MONTERAS I BANK
ⒷKV1-24-12 VERKTIKAL DRAGNING FRÅN TAK. AVSLUT MED
AV63-12 (BALLOFIX)
ⒸKV1-24-12 ANSL TILL LEDNING UNDER TVÄTTSTÄLL. AVSLUT
MED AV63-12 (BALLOFIX)
ⒹDISKMASKINER EJ PLACERADE BREDVID DISKHO. KV1-33-16
KLAMRAS UNDER BANK. DISKMASKINER LEVERERAS MED
FÖRLÅNGD AVLOPPSLANG (INGÅR I BE).

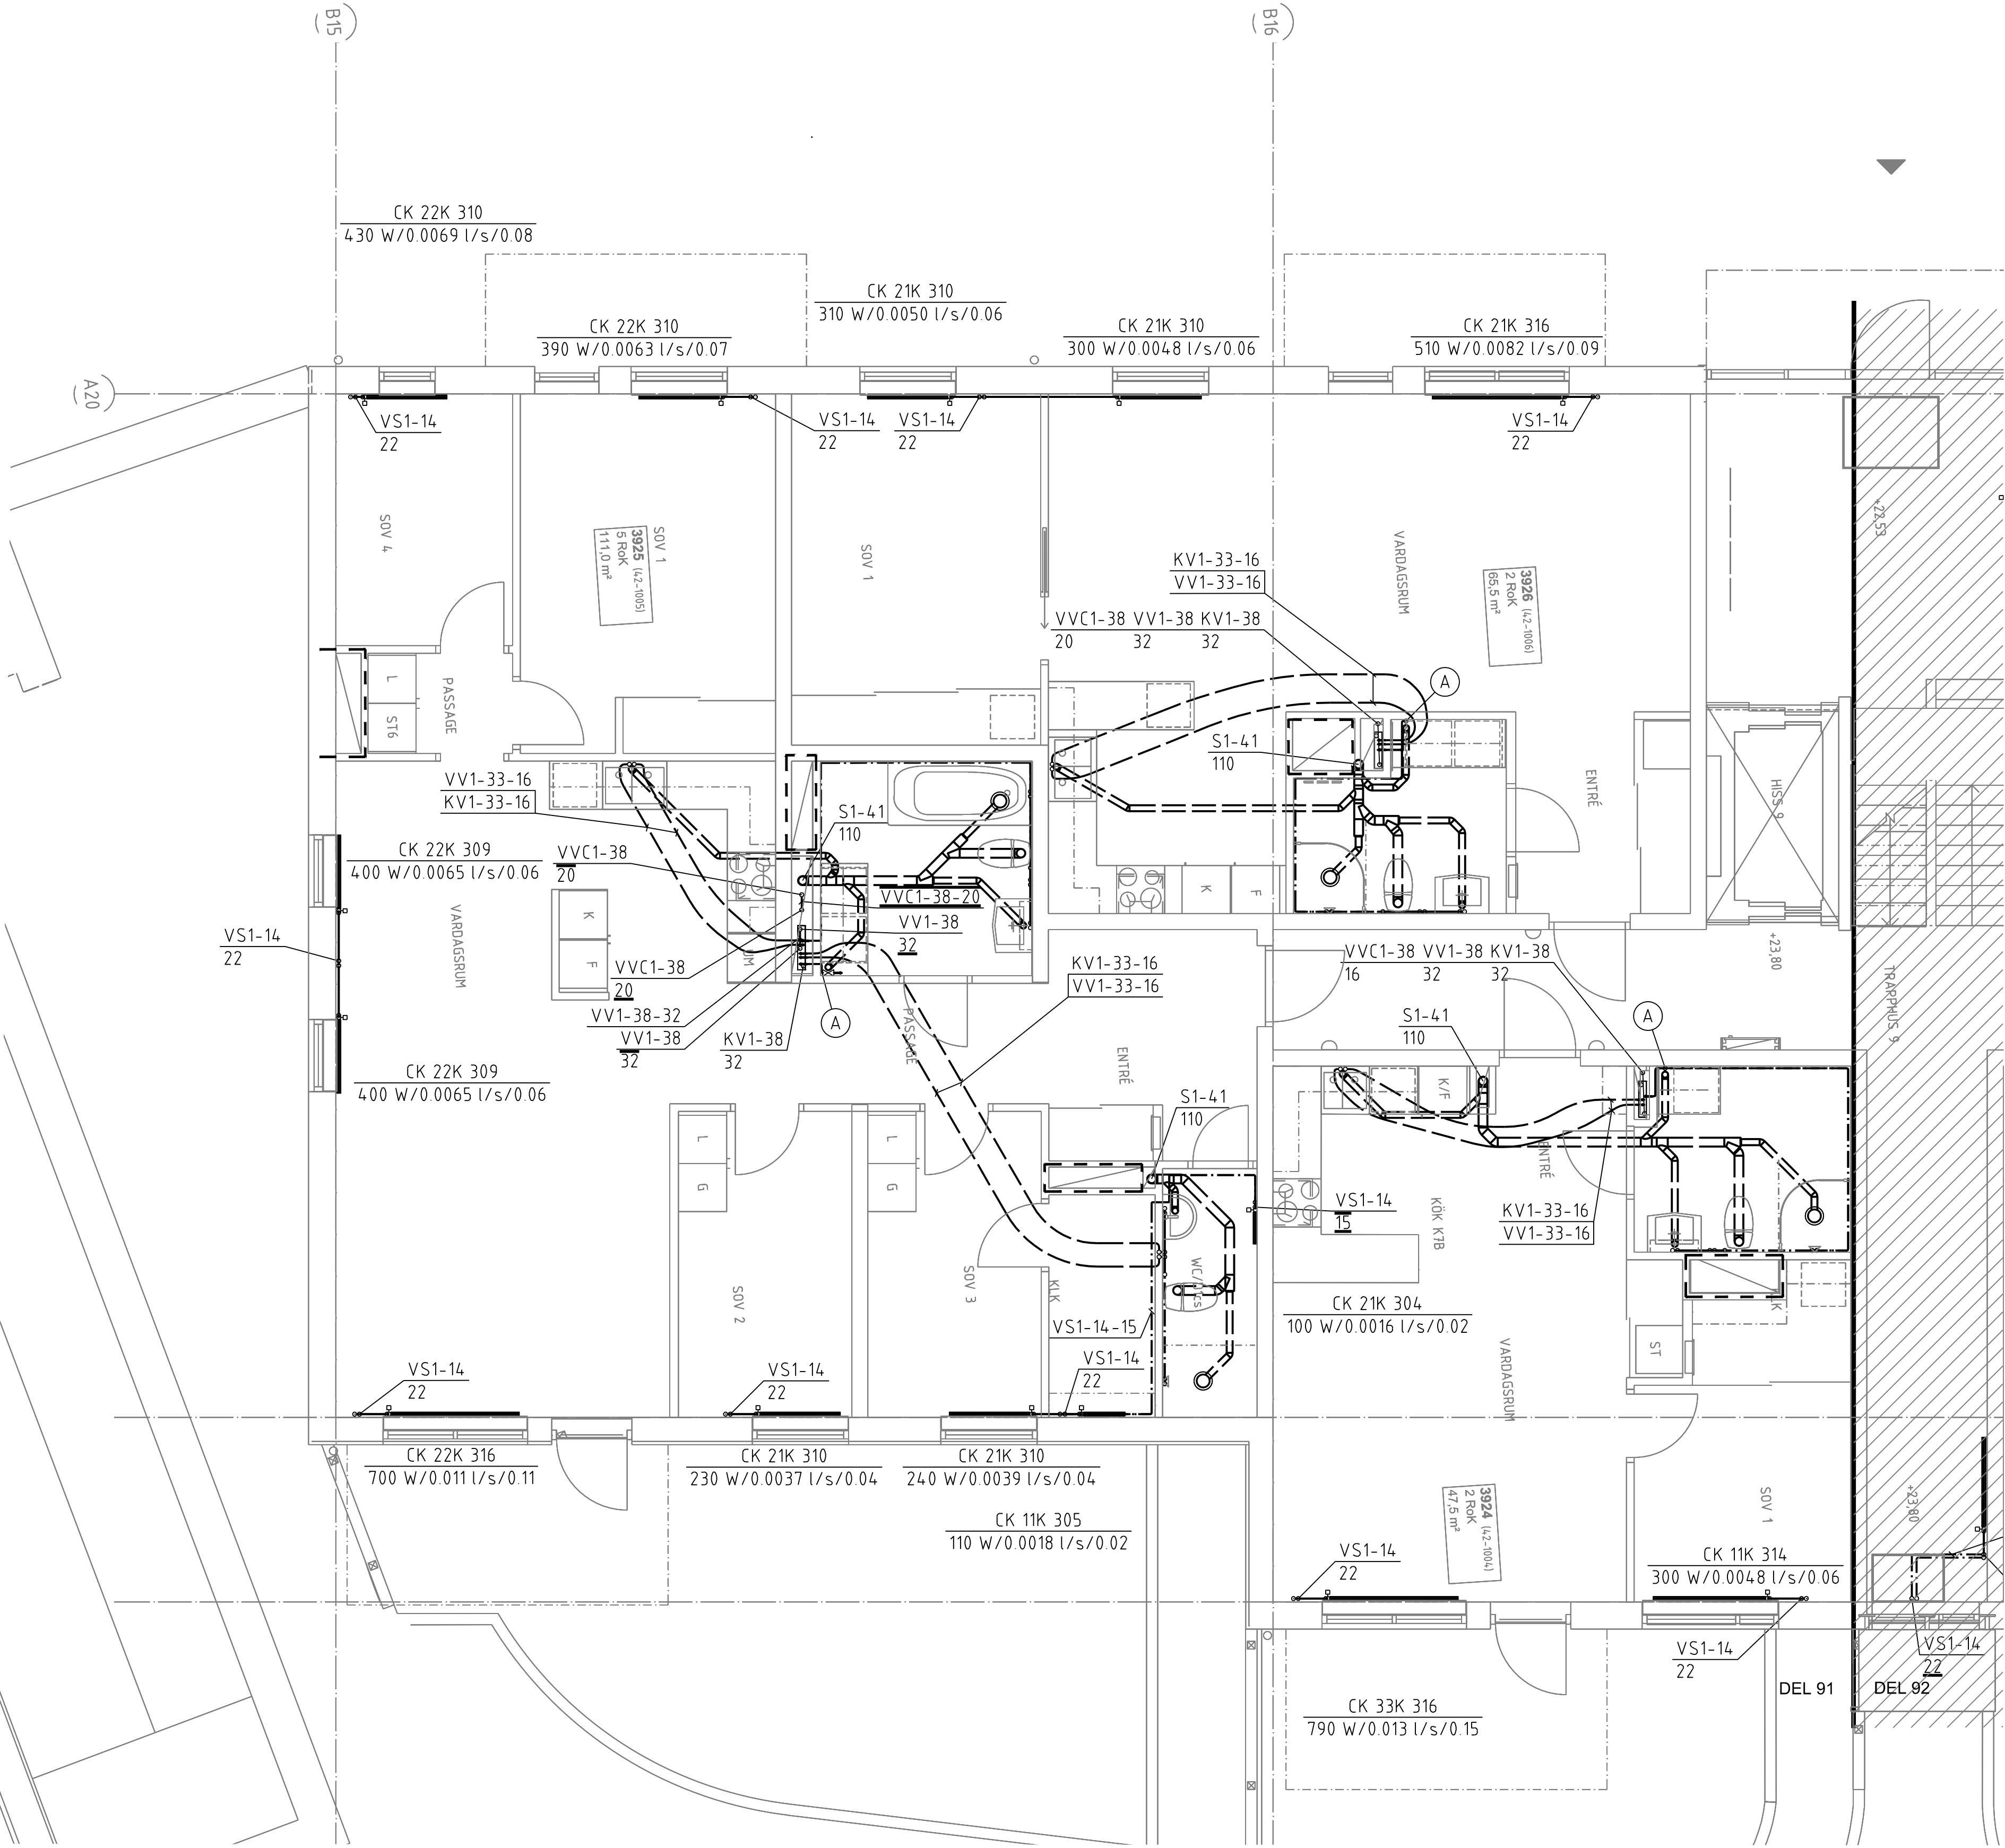

ANVISNINGAR
- DAR EJ ANNAT ANGES FÖRLÄGGS
SPILLVATTENLEDNINGAR MED 10 PROMILLES FALL.
- ENTREPRENADGRANS ÅR HUSLIV
- SAMTLIGA BLANDARE FÖRSES MED
FÖRÄVSTANGNINGSVENTILER
- AVLOPPSRÖR S1-32 I DIM 110 GENOM BETONGBJÄLKLAG
OCH BRANDAVSKILJANDE VÄGG FÖRSES MED BRANDTAPE
- VATTENRÖR KV1-38, VV1-38, VVC1-38 GENOM
BETONGBJÄLKLAG OCH BRANDAVSKILJANDE VÄGG
FÖRSES MED BRANDTAPE
DIMENSIONER PÅ ANSLUTNINGSLIEDNINGAR:
APPARAT KV VV SV VS
VK 12 110
TS 12 12 75
DBBL 15 15 75
GB 15 UTLOPP
UB 15 15 75
TV 15
VUK 15
DUBL 15 15
BKBL 15 15
SPBL 15 15
RADIATOR (DAR EJ ANNAT ANGES) 12

RORMATERIAL
EXEMPEL VS1-21-22
VS1 ANGER MEDIA I RÖRLEDNING, 21 ANGER MATERIAL DAR
• FÖRSTA SIFFRAN ÅR RORMATERIAL,
• ANDRA SIFFRAN ÅR ETT LÖPNUMMER FÖR OLIKA
TYPER INOM MATERIALOMRÅDET
22 ANGER RÖRDIMENSION
MEDIA
VP1 VARME PRIMAR 60°C
VS1 VARME SEKUNDAR
RAD 55-40°C
VENT 50-30 C
KV1 KALLVATTEN
VV1 VARMVATTEN 55°C
VVC1 VARMVATTEN CIRCULATION
S1 SPILLVATTEN
MATERIAL
1X - STÅLRÖR
11 STÅLRÖR ENL SS326 ELLER HANDELSTUBER
PÅ FJÄRRVARME PRIMAR STÅLTUBER ENL SS1887
ELLER 1878
14 ELFÖRZINKADE STÅLRÖR TYP MAPRESS

2X - KOPPARRÖR
21 HÅRDA KOPPARÖR ENL SS1889 ELLER SS1890
22 KOPPARRÖR TYP PRISOLRÖR
23 KOPPARRÖR TYP PLUSPRISOLRÖR
24 FÖRKROMADE KOPPARRÖR


3X - PLASTRÖR
31 DAG OCH SPILLVATTENRÖR AV PP
32 DAG OCH SPILLVATTENRÖR, LJUDDÄMPADE TYP
RAUPIANO
33 PEX TYP RÖR I RÖR ISOLERADE
34 PEM-SLANG PN10
35 PEX RÖR I RÖR ISOLERADE
36 ALUPEX RÖR I RÖR, ISOLERADE
37 ALUPEX RÖR I RÖR, ISOLERADE
38 ALUPEX HÅRDA RÖR ISOLERADE MED RÖRSKÅL

4X - GJUTJÄRNSRÖR
41 SPILLVATTENRÖR TYP MA

5X - ROSTFRJA RÖR
51 SPILLVATTENRÖR ROSTFRJA TYP BLUCHER ELLER
LIKVÄRDIGT.

BET	ANT	ÄNDRINGEN AVSER	SIGN	DATUM
-----	-----	-----------------	------	-------

RELATIONSHANDLING

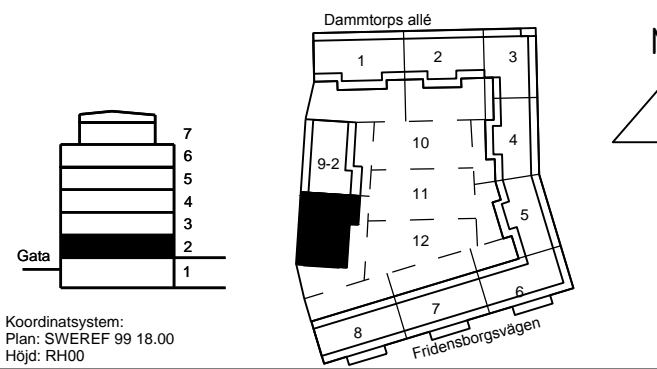

Kv. Liljekonvaljen
JÄRVASTADEN, SOLNA

SKANSKA

A	Skanska Teknik	Tel. 010-448 00 00
K	Björking	Tel. 010-211 80 00
E	Resista AB	Tel. 08-594 970 70
V	Energoväts	Tel. +37167112350
W	ÄF Infrastruktur AB	Tel. 010 505 00 00
L	Landskapslaget AB	Tel. 08-442 48 20

UPPGIFTS NR 587931	RITAD AV PFN	UPPGIFTSANSVARIG OLH
DATUM 2016-02-15	ODKÄND AV	

NYBYGGNAD FLERBOSTADSHUS
RÖRSYSTEM
PLAN 2
HUS 3, DEL 91, FG +23.80

SKALA A1:150 A3:100	NUMMER V-50-1-3291	I BET
---------------------------	-----------------------	-------

