

FÖRKLARINGAR

DÄR EJ ANNAT ANGES GÄLLER FÖLJANDE:

APPARATER BREDVID VARANDRA ÄR MONTERADE UNDER GEMENSAM TÄCKRÄN.

SE ARKITEKTENS IPPSTÄLLNINGSRITNINGAR ÖVER KÖK OCH BADRUM FÖR EXAKTA APPARATPLACERINGAR.

LEDNINGAR OCH RÖR TILL LÄGENHETER SOM ÄR FÖRLAGDA I VERTIKLA SCHAKT ÄR REDOVISADE PÅ NÄTSCHEMAN.

LEDNING FÖR PASSAGENLÄGGNING

PARTYINMÅD 4x2x0,5

LEDNING FÖR FASTIGHETSNÄT

UTTAG 300 ÖG (INOM LÄGENHETER)

UTTAG 1000 ÖG (INOM TENNISKA UTRYMMEN)

KORSKOPPLING FÖR MULTIMEDIAIT MED MODULARPANELER INBETTGIT I ELCENTRAL.

MULTIMEDIAUTTAG FÖR ANTENN, TELEFON OCH DATA. DUBBELT SKÄRMAT MODULARUTTAG.

BRANDVARNARE

UNDERCENTRAL FÖR PASSAGENLÄGGNING

KOMMUNIKATIONSMODUL

DELNINGSSBOX PÅ VÄGG ÖVAN UNDERTAK

IR-LASARE FÖR POSTEN

1/0-80X I EINSCH.

BERÖRINGSFRI LASARE MED KNAPPSAT. SK 900 ÖM

BERÖRINGSFRI LASARE. SK 900 ÖM.

SPRIDNINGSPUNTT FÖR DÖRRMILJÖ

ELLÄS INGÅR I BE.

MIKROBRYTARE INGÅR I BE.

KÄRÖVERÖRNING INGÅR I BE.

10-PASSPUNTT

KNAPP 1200 ÖG FÖR STRYKNING AV RÖKLUCKA I TRAPPHUS ÖPP. LEDNING 4x2x0,5.

STRÖMFÖRSÖRJS VIA TRANSFORMATOR.

LÄRM ANSLUTS TILL APPARATSKÅP I PLAN 1.

APPARATLÖSA ÖVAN DÖRRKÄRM FÖR MÄTNING AV RUMSTEMPERATUR.

FÖR RITNINGAR ÖVER PLAN 3-6 ÄR LÖH-NR INFÖRT BREDVIS GIVARSYMBOL.

2 ST VP20 MELLAN VÄTTFÖRDELARE OCH ELCENTRAL.

VP20 MELLAN ELCENTRAL OCH PLAN 1.

VP20 MELLAN REFERENSGIVARE, 2000 ÖG OCH PLAN 1.

FÖRBEREDS MED KANALISATION FÖR:

- MAGNETKONTAKT I DÖRRKÄRM

- ELLÄS I DÖRRKÄRM

- MIKROBRYTARE I DÖRRBILÅD

- KÖLLÄS


OPTOPÄNING TILL LÄGENHETER,

SE E-64.3-B-100.-200

KANALISATION VP20 PÅ VÄND MELLAN HISSSCHAKT

BET	ANT	RELATIONSHANDLING	NN	2016.02.15
		ZONERINGEN AVSEER	SKÖN	DOKUM

RELATIONSHANDLING

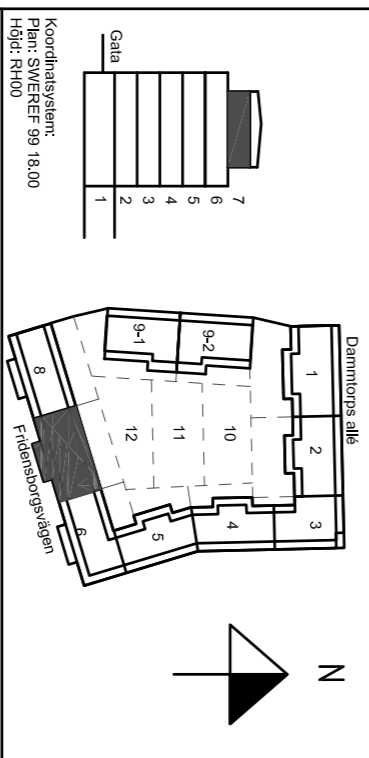

Kv. Liljekonvaljen  
JÄRVÄSTADEN, SOLNA

SKANSKA

A	Skanska Teknik	Tel. 070-4448 00 00
K	Bierking	Tel. 070-271 80 00
E	Resista AB	Tel. 08-594 970 70
V	Emergoavis	Tel. 3716711250
W	Älforsstruktur AB	Tel. 070 505 00 00
L	Landskapslaget AB	Tel. 08-442 48 20

UPPMÄTARE	BRILÅ AV	UPPMÄTARFÖRMAN
13020	AH	MIN
DATUM	2014.03.26	Wais Nordlund
NYBYGGNAD FLERBOSTADSHUS	PLAN 7 (5 TR), TRH 7	

**Lok**  
Ljus & Kraft

SKALA  
A1:150  
A3:100

NUMMER  
E-64-1-2707

BET

