



LAGER:

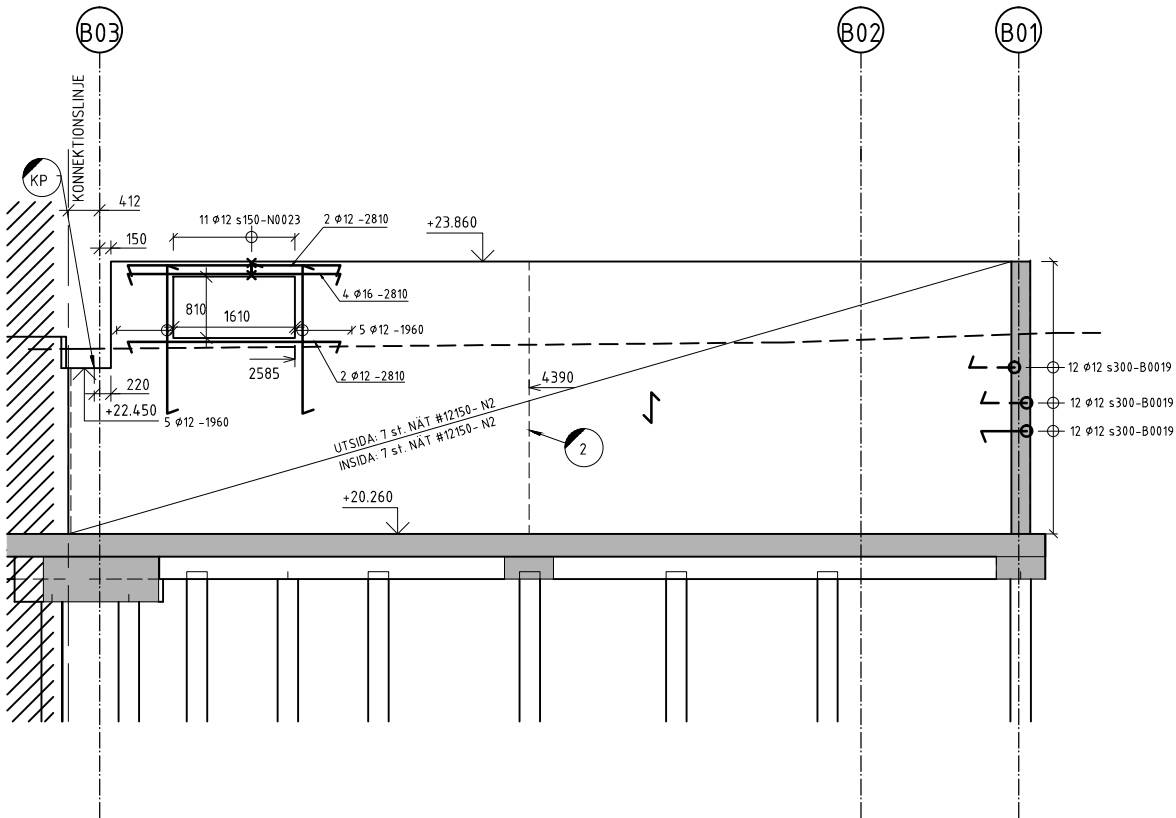

ANGER HUVUDBÄRRIKTNING I VÄGG
ARMERING I PILENS RIKTNING ILÄGGES
YTTERST RESPEKTIVE INNERST I VÄGG.

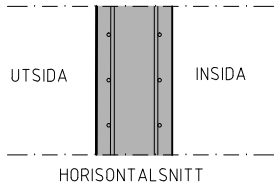

FÖRKLARINGAR

BETECKNINGAR MM ENL

BYGGHANDLINGAR
ALLA MÅTT I [mm]

ARM. I BAKKANT

ARM. I FRANKANT

ARM. NAT AVSLUTAS I OK ENL. SEP.

DET ALJER. ÖVERMÄTT PA UPPSTILKAN

ARM. NAT KLIPPES MED MAT T ENL. SEP.

ERHÅLLES SKALL LÖSJÄRN MONTERAS.

- 1) INGJUTNINGSGODS ENL. KP FÖR ANSLUTNING AV BALKAR PLACERAS CENTRISKT I VÄGG. DÅR INGET ANNAT ANGES.
- 2) FÖRTAGNINGSPROFIL ENL. KP FÖR ANSLUTNING AV PREFABVÄGGAR. SE DET. 6 RITN. K-20-6-1003
- 4) COMAX 110 10/150 FÖR ANSLUTNING A STÖDVÄGGAR.
- 5) FÖRTAGNINGSPROFIL ENL. KP FÖR ANSLUTNING AV PREFABVÄGGAR. SE DET. 6 RITN. K-20-6-1003
- U1 URSPARING FÖR VATTENLEDNING: 500x150x100.

SAMTLIGA LÄGEN PÅ INGJ. GODS STÄMS AV
MED HANDLINGAR FRÅN KP.

FÖRESKRIFTER

ALLMÄNNA FÖRESKRIFTER
SE RITNING K-01-0-0000.

BETONGVÄGGEN SKALL VARA
VATTENTÄT OCH SKYDDAS MED MEMBRAN,
CETCO VOLCLAY VOLTEX DS, MIN 500 ÖVER
GW ENL. SEP. GRUNDETALJ.

LEV. ANVISNINGAR SKALL FÖLJAS

GJUTETAPPER DELAS IN AV ENTR. SÅ ATT
LÄNGD PÅ VÄGG= 12-15m


HÄNVISNINGAR

GRUNDPLANER K-15-1-0001--0012
VÄGGTYPER: K-20-6-0002
TÄTSKIKTSSYSTEM, VOLCLAY K-15-6-1001

TILLHÖRANDE ARM.SPECIFIKATIONER FINNS,
SE RITNINGSFÖRTECKNING

BET	ANT	ÄNDRINGEN AVSER	SIGN	DATUM
-----	-----	-----------------	------	-------

RELATIONSHANDLING

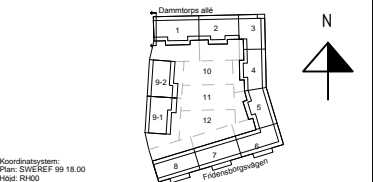

Kv. Liljekonvaljen
JÄRVASTADEN, SOLNA

SKANSKA

A	Skanska Teknik	Tel. 010-448 00 00
K	Björking	Tel. 010-211 80 00
E	Resista AB	Tel. 08-594 970 70
V	Energopavås	Tel. +3767112350
W	ÅF Infrastruktur AB	Tel. 010 505 00 00
L	Landskapstapel AB	Tel. 08-442 48 20

UPPDRAG NR 13U22880	RITAD AV GRN	UPPDRAGSANSVARIG MJN
------------------------	-----------------	-------------------------

NYBYGGNAD FLERBOSTADSHUS

VÄGGELEVATION, VE 9
ARMERINGSRITNING

SKALA A1: 1:50 A3: 1:100	NUMMER K-22-4-1015
--------------------------------	-----------------------