

FÖRKLARINGAR

DÄR EJ ANKÄNT ANGES GÄLLER FÖLJANDE:


APPARATER BEROVD VARANDRA ÄR MONTERADE
UNDER GEMENSAM TAKGRÄN.

HUVUDLEDNINGAR DIMENSIONERING ENLIGT
FÖRLÄGGS I RÖR I VERTIKAL OCH SKAKT
INTE REDOVISADE PÅ PLANRITNINGAR.

LEDNINGAR 3G15

FK INFÄLLT I RÖR
EKK/REK PÅ STEG/RÄNN
EKK FRITT PÅ VÄGG/TAK
-G- I ODLV

- [K0] KOPPLUTTAG000 0G, LEDNING SG2.5,
[B2] 1-VÄGSUTTAG MED LOCK OCH TIMER
I GEMENSAM TAKGRÄN
[A] ELMÄTNING HISS I SLING
[B] ELMÄTNING TILL LÄGENHETER,
SE E-632-8-100, -200

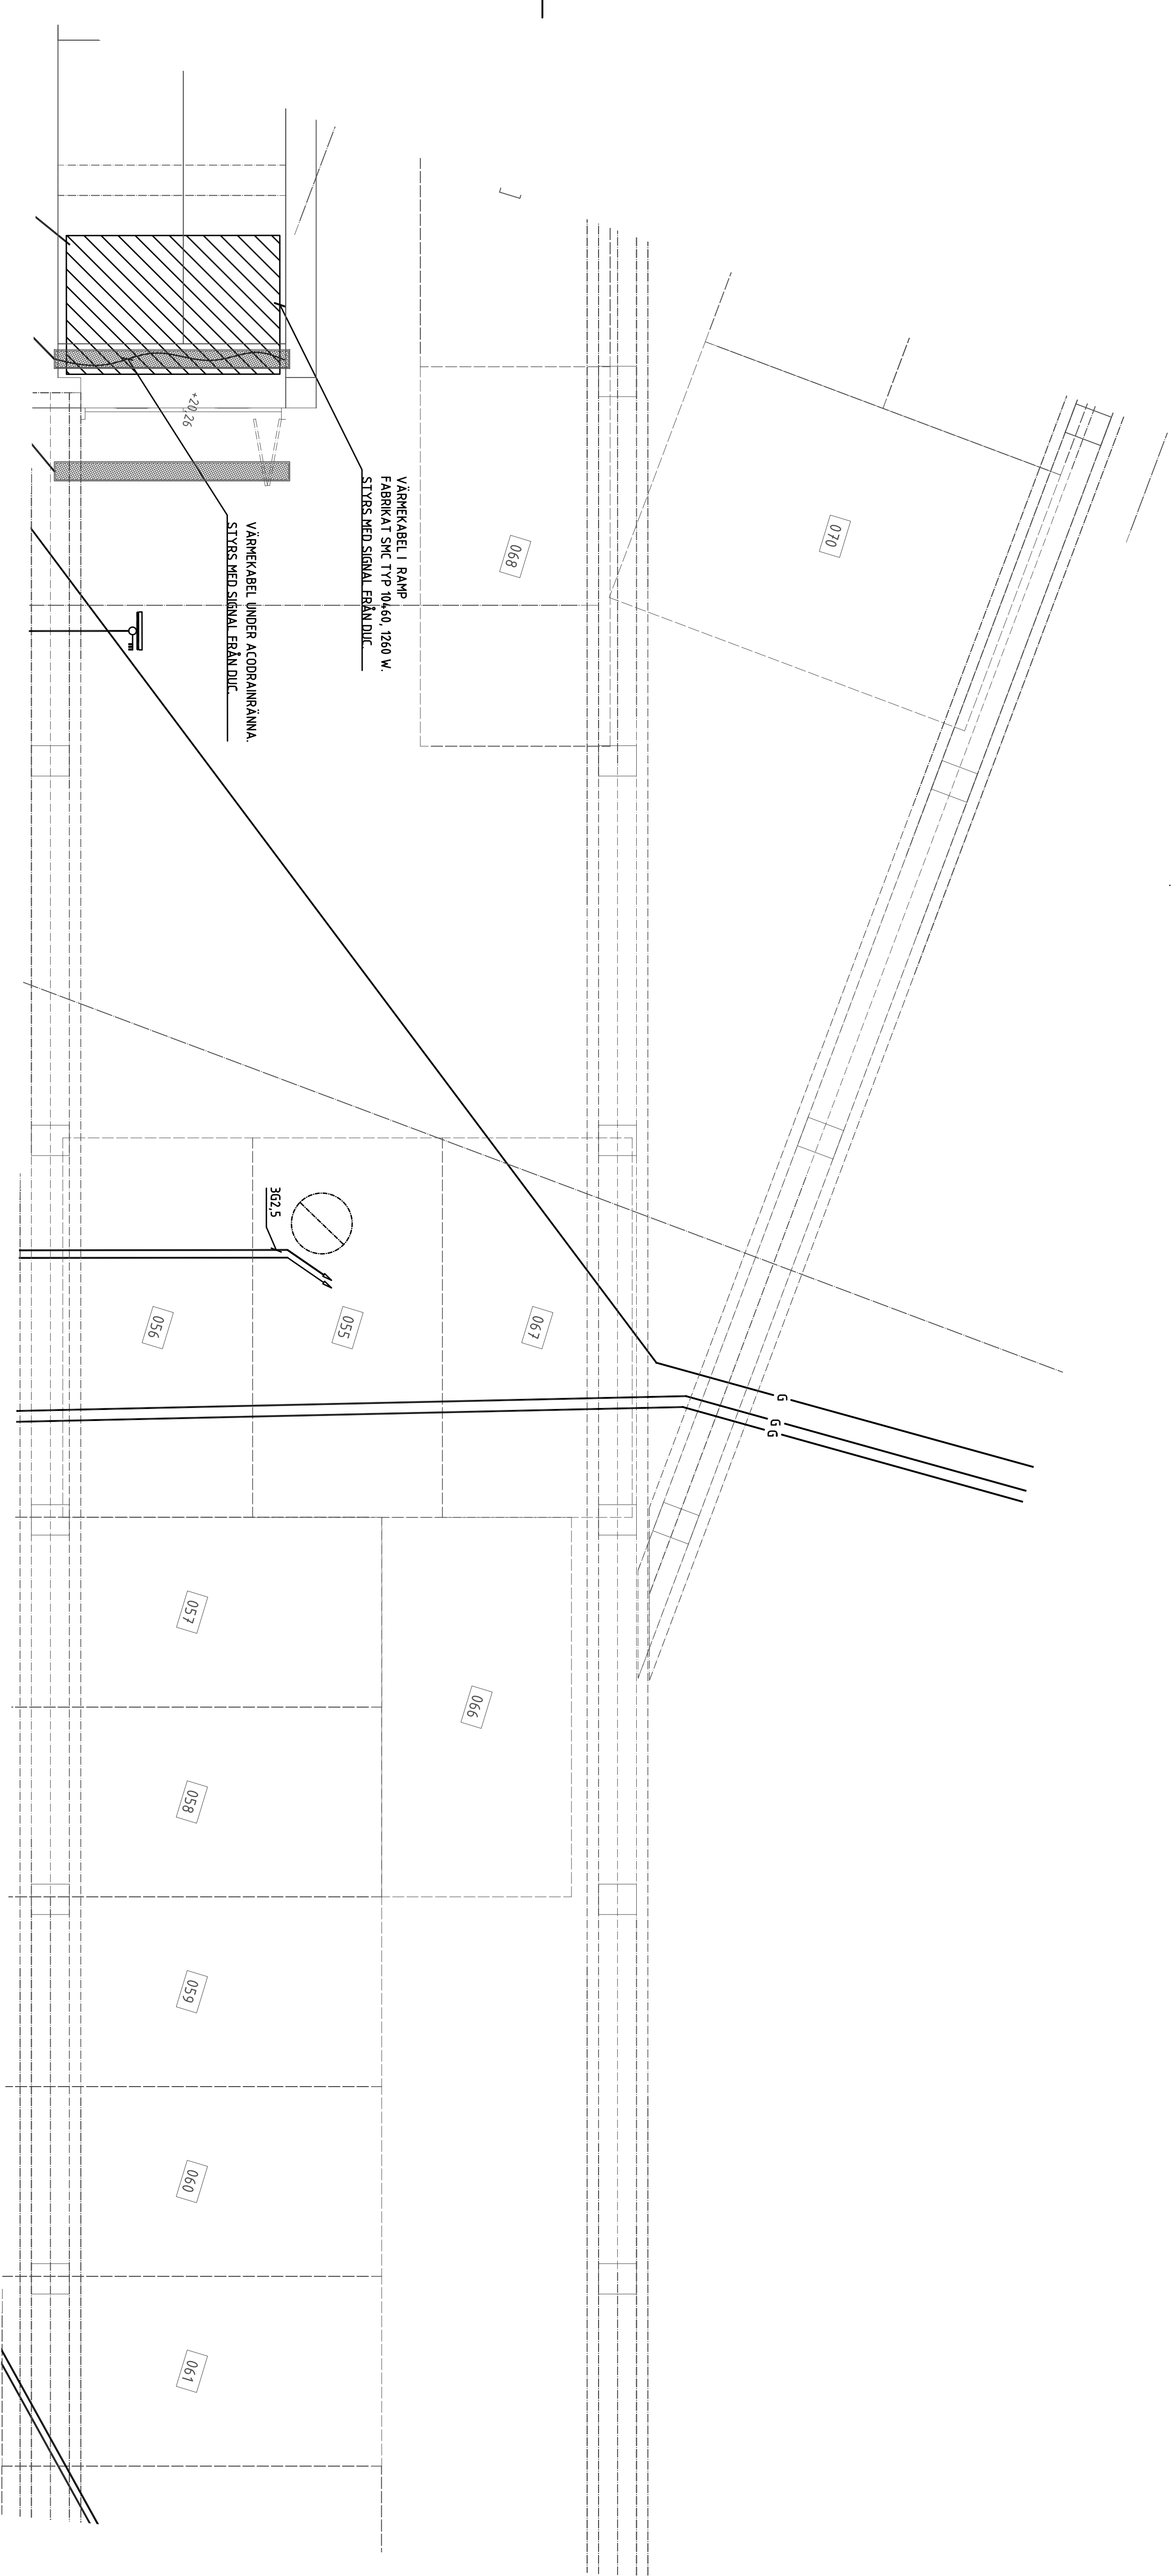

VÄRMEKABEL I RAMP
FABRIKAT SMC TYP 10x60 1260 W,
STYRS MED SIGNAL FRÅN DUC

VÄRMEKABEL UNDER ACCORRÄNNANA,
STYRS MED SIGNAL FRÅN DUC

+20/26

METER

0 1 2 5

BET	ANT	RELATIONSHANDLING	NN	2016.02.15
		ÄNDRINGEN ANGES	SKEN	DATUM

RELATIONSHANDLING

1

2

1376