

TRAPPHUS 8

TRAPPHUS 7

TRAPPHUS 6


TRAPPHUS 5

FÖRKLARINGAR

- | | |
|----|---|
| DB | DELNINGSSBOX FÖR DÖRRPHILJÖ
LOKALBÜSSLEDNING RÖ-KABEL MELLAN DB
FLÖDRA 2x1 + 1x2x0,22 |
| | LÄSARE OCH FÖLJÄNS ANSLUTS. |
| C | CENTRALENHET MED IP-MODUL
SYSTEMBÜSSLEDNING RÖ-KABEL TILL UC |
| UC | UNDERCENTRAL, LEDNING FÖLJÄNS 10x2x0,5 |

	RELATIONSHANDLING	MM	2016.02.15
BET	ANDRINGEN AVSER	SIGN	DATUM

RELATIONSHANDLING

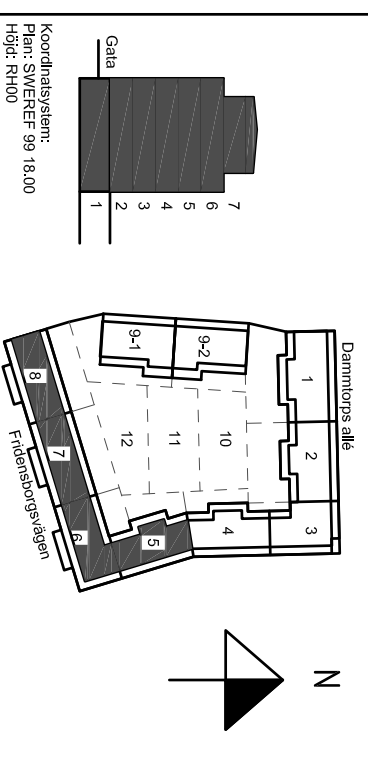

Kv. Liljekonvaljen
JÄRVASTADEN, SOLNA

SKANSKA

A	Skanska Teknik	Tel. 010-448 00 00
K	Bierling	Tel. 010-211 80 00
E	Resista AB	Tel. 08-594 970 70
V	Emmecoavis	Tel. +3767112350
W	ÅF Infrastruktur AB	Tel. 010 505 00 00
L	Landspolislaget AB	Tel. 08-442 48 20

UPPDRAGS NR	RITAD AV	UPPDRAGSANSVARIG
13020	PL	MN
DATUM	GÖRKÄND AV	
2014.04.04		

NAD FLERBOSTADSHUS

5-8

Passagesystem

Pas


E-649-8-200

A3:

[illegible]