

FÖRKLARINGAR


DÄR EJ ANMÄT ÄNGES GÄLLER FÖLJANDE:

- ELCENTRAL INKL. BREDBANDSUTRUSTNING
- STRÖMSKÄLLARE OCH 1-VÄGS UTTAG
- MONTERADE UNDER GEMENSAM TAKRÄNN
- 2-VÄGS UTTAG INOMHUS, 300 ÖG.
- 1-VÄGS UTTAG BALKONG/UTERLÄT.S, 650 ÖG
- 3 ST UTTAG I HÖRNBOKS PÅ VÄGG MOT ÖVERSKÅP
- UTTAG FÖR SPIS/HÄLL/UGN LEDNING SG2,5
- 1-VÄGS UTTAG FÖR DISKMASKIN, 500 ÖG.
- 1-VÄGS UTTAG FÖR FLÅKT, 2000 ÖG.
- 1-VÄGS UTTAG FÖR KYL/Frys 2200 ÖG.
- UTTAG FÖR UGN, 1100 ÖG. LEDNING SG2,5
- UTTAG FÖR SPOTLIGHT, UNDER ÖVERSKÅP
- 2 ST 1-VÄGS UTTAG FÖR TVÄTTMASKIN/
- TOASTOVN/ÄR MONTERADE VERTIKALT UNDER
- GEMENSAM TAKRÄNN, 800 ÖG. SEPARAT ANSÄRANDE.
- 1-VÄGS UTTAG FÖR TVÄTTMASKIN, 800 ÖG.
- ELGOLVÄRME, 1900 ÖG. OCH
- TEMPERATURGIVARE I GOLV INSTALLERAS.
- ANSUTTING AV BADRUMSKÅP I BADRUM
- KANALISATION FÖR HÄNDUKSTORK
- SPÄNNINGSUTJÄMNING AV
- VENTILATIONSKANAL, ANSLUTS MED SVEP
- LEDNING IG2,5
- AUTOMATISK ÖÖRRÖPPNARE
- ARBÄGSKONTAKT

- LEDNING
- 3G15
- EO/FÖ INFÄLLT I RÖR
- EOG-AL/ROG-AL PÅ STEG/RÄNNNA
- EOG/ROD FRITT PÅ VÄGG/ TAK
- SG2,5 TOL ARMA TURER I GARAGE, TRÄPHUS
- OCH KORRIDORER.
- ARMA TURER
- T DIKT TAK
- T INFÄLLD
- P PENGLAD
- V VÄGG
- U UNDER ÖVERSKÅP
- L20 1800 ÖG.
- L22 1800 ÖG.
- L24 MATNING AV BELYSNING BAKOM HUSGNIMMER.
- INSTALLATION FÖR ELGOLVÄRME UTFÖRD
- INSTALLATION FÖR HÄNDUKSTORK UTFÖRD

BET	ANT	RELATIONSHANDLING	NN	2016.02.15
		ANMÄNEN ANGÄR	SKEN	DATUM

RELATIONSHANDLING

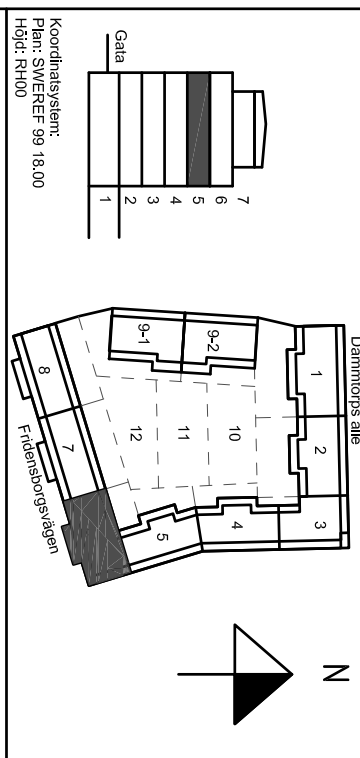

Kv. Liljekonvaljen
JÄRVASTADEN, SOLNA

SKANSKA

A	Skanska Teknik	Tel. 070-4448 00 00
K	Bierling	Tel. 070-271 80 00
E	Resista AB	Tel. 08-594 970 70
V	Emergoavis	Tel. 37167112550
W	Äl Infrastruktur AB	Tel. 010 505 00 00
L	Landskapslaget AB	Tel. 08-442 48 20

UPPDRAGS TIOZIO	BETÄL AV AH	UPPDRAGSANSVARIG MN
DATUM 2014.10.28	SKESKAD AV Mats Nordlund	

NYBYGGNAD FLEKTBOSTADSHUS
PLAN 5 (3 TR), TRH 6

Kraft och belysningsystem

LoK
Ljus & Kraft

SKANSKA
A1:150
A3:100

NUMMER
E-63-1-2506

BET

