


BET	ANT	RELATIONSHANDLING	MM	2016.02.15
		ANORDNING ARBET	SRIN	DATUM

RELATIONSHANDLING

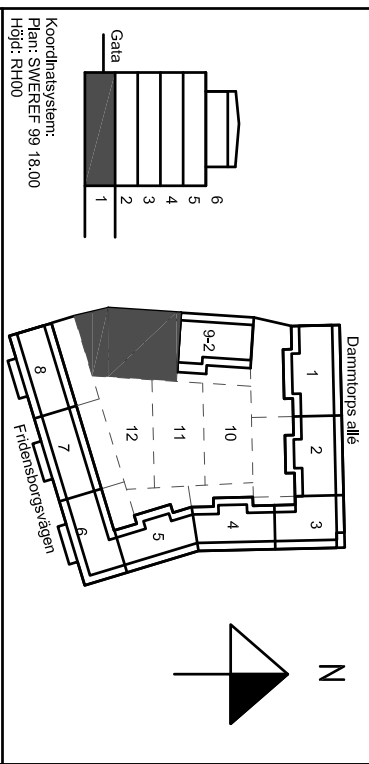

Kv. Liljekonvaljen
JÄRVASTADEN, SOLNA

SKANSKA

A	Skanska Teknik	Tel. 070-448 00 00
K	Bierking	Tel. 070-271 80 00
E	Resista AB	Tel. 08-594 970 70
V	Emagovavis	Tel. 3716711250
W	Älforsstruktur AB	Tel. 070 505 00 00
L	Landskapslaget AB	Tel. 08-442 48 20

UPPDRAGS 13020	BEFÄL AV MN	UPPDRAGSANSVARIG MN
DATUM 2013.11.22	SKICKAD AV Mats Nordlund	

NYBYGGNAD FLERBOSTADSHUS
HUS 3, PLAN 1 I GOLV (KV), TRH 9, DEL 1

Kanalisationsystem



SKALA A1:150	NUMMER E-61-1-3091	BET A3:100
-----------------	-----------------------	---------------