


LAGER:

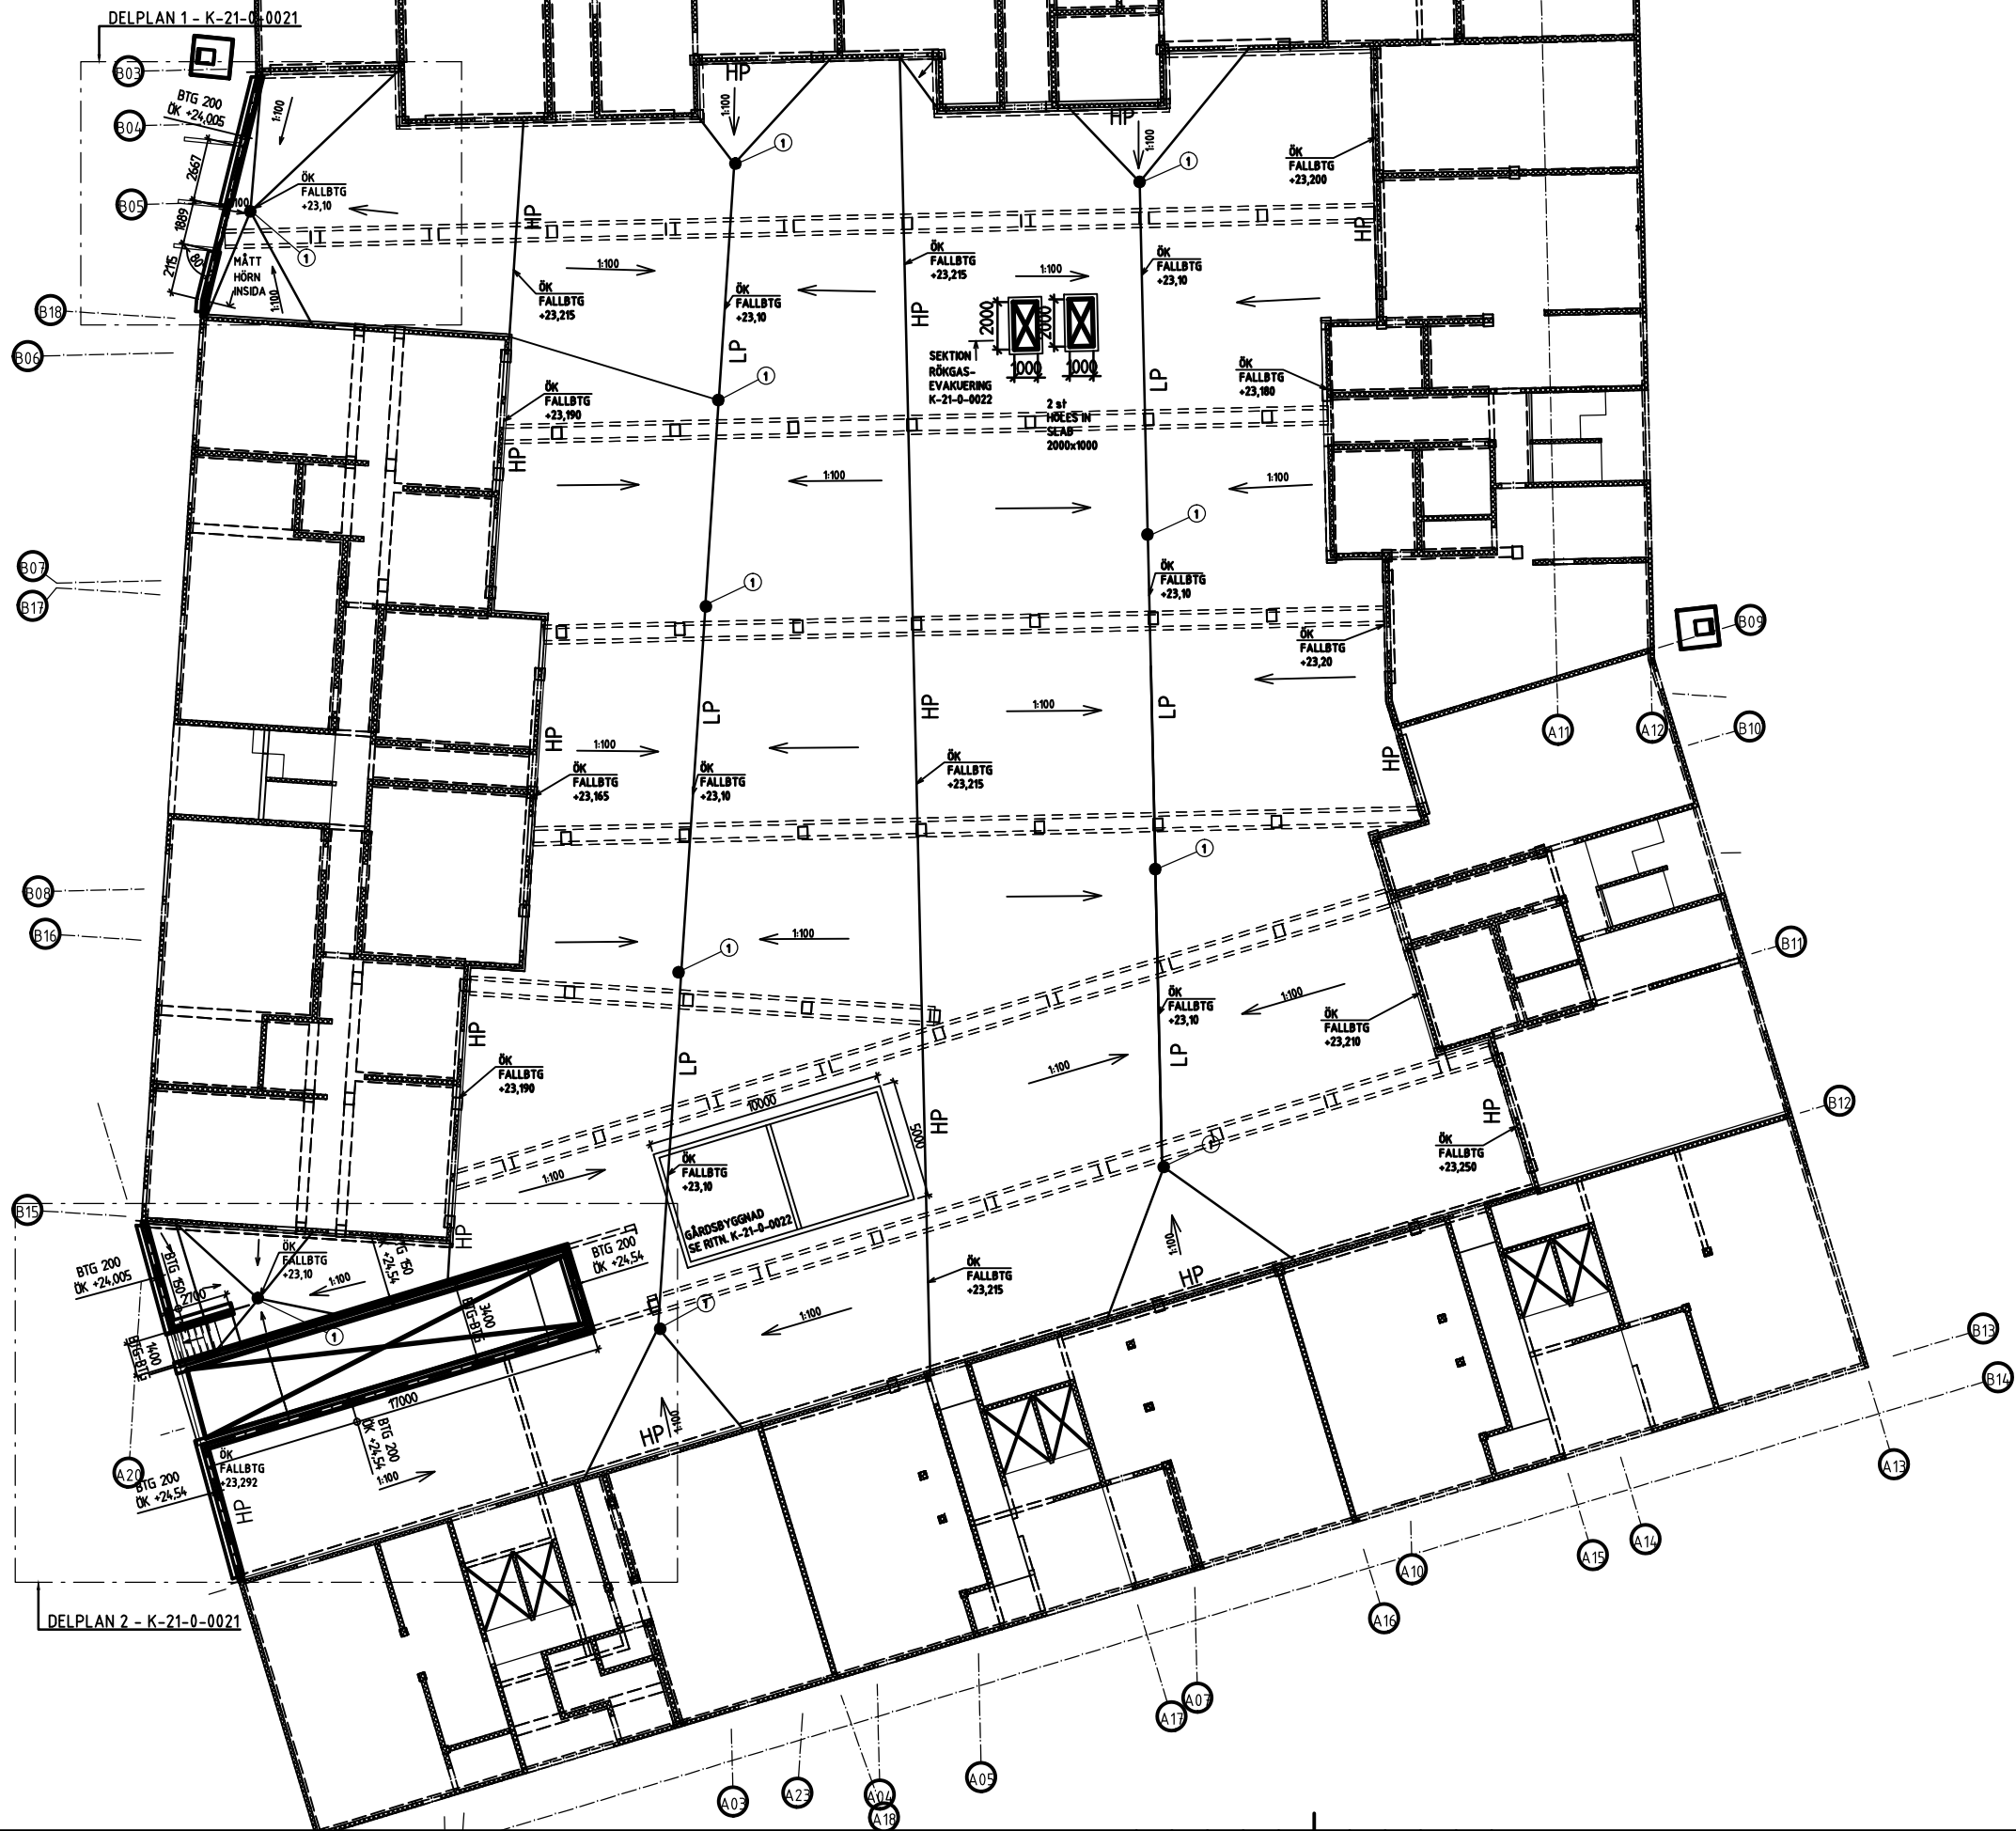

## FÖRESKRIFTER

ALLMÄNNA FÖRESKRIFTER  
SE RITNING K-01-0-0000.

## FÖRKLARINGAR

BETECKNINGAR MM ENL  
BYGGHANDLINGAR 90

ALLA MÅTT I (mm)  
HÖJDER I (m)

LP = LÅGPUNKT FÖR FALLBETONG  
HP = HÖGPUNKT FÖR FALLBETONG


- BETONG, PREFAB
- BALK UNDER BJLAG, PREFAB
- HÅL I BJLAG FÖR BRUNN Ø320
- HÅL I BJLAG/SCHACHT
- 1:100 ANGER LUTNING PÅ FALLBETONG
- 1 BRUNN ENL. R

## HÄNVISNINGAR

DELPLANER K-21-0-0021  
VÄGGTYPER K-20-6-0002  
BJÄLKLAGSTYPER K-20-6-0003  
STOMDETALJER K-20-6-1001--  
VÄGGELEVATIONER K-22-4-0001--

BET	ANT	ÄNDRINGEN AVSER	SIGN	DATUM
-----	-----	-----------------	------	-------

## RELATIONSHANDLING

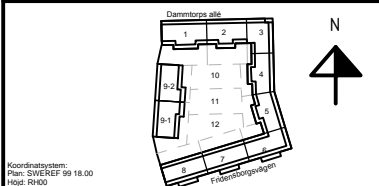

Kv. Liljekonvaljen  
JÄRVASTADEN, SOLNA

## SKANSKA

A Skanska Teknik	Tel. 010-448 00 00
K Bierking	Tel. 010-211 80 00
E Resista AB	Tel. 08-594 970 70
V Energiservice	Tel. +37167112350
W AF Infrastruktur AB	Tel. 010 505 00 00
L Landskapslaget AB	Tel. 08-442 48 20

UPPDRAG NR 13U22880	RITAD AV MJN	UPPDRAGSANSVARIG MJN
DATUM 2016-02-15	GRANSAD AV MJN	

NYBYGGNAD FLERBOSTADSHUS  
GÅRDSBJÄLKLAG  
FALLBETONG, BRUNNAR SAMT  
PLATSGJUTNA VÄGGAR PÅ GÅRDSBJLAG  
SKALA  
A1 1:150  
A3 1:300  
NUMMER  
K-21-0-0020  
I BET