

FÖRKLARINGAR  
DÄR EJ ANMÄT ANGES GÄLLER FÖLJANDE:  
APPARATER BREDVID VARANDRA ÄR MONTERADE  
UNDER GEMENSAMT TAKRÄM.

SE ARKITEKTENS UPPSTÄLLNINGSRITNINGAR ÖVER KÖK OCH  
BADRUM FÖR EXAKTA APPARATPLACERINGAR.

LEDNINGAR OCH RÖR TILL LÄGENHETER SOM ÄR FÖRLAGDA I  
VERTIKLA SCHAFT ÄR REDOVISADE PÅ NÄTSCHEMAN.

LEDNING FÖR PASSAGEANLÄGGNING  
PARTYINNAD 4x2x0,5  
LEDNING INOM LÄGENHETER  
OSKARNAAD 4-PÄRS KABEL KAT 6  
LEDNING FÖR FASTIGHETSNET  
PARTYINNAD 4x2x0,5

UTTAG 300 ÖG (INOM LÄGENHETER)  
UTTAG 1000 ÖG (INOM TEKNISKA UTRYMMEN)

☒ KORSKOPPLING FÖR MULTIMEDIAKT MED  
MODUL APPARATER INBYGGT I ELECENTRAL.  
☐ MULTIMEDIAUTTAG FÖR ANTENN, TELEFON OCH  
DATA. DUBBELT SKARMTÄT MODULUTTAG  
BRANDVÄRNARE

☐ UNDERCENTRAL FÖR PASSAGEANLÄGGNING.  
KOMMUNIKATIONSMODUL  
☐ DELNINGSSBOX PÅ VÄGG ÖVAN UNDER TAK.  
☐ IR-LÄSARE FÖR POSTEN.  
☐ I/O-BOX I ELINISCH.

☐ BERÖRINGSRI LÄSARE MED KNÄPPSATS, UK 900 ÖM.  
BERÖRINGSRI LÄSARE, UK 900 ÖM.  
SPRÖNNINGSPUNKT FÖR DÖRRMILJÖ  
ELLÄS INGAR I BE.

☐ MIKROBRYTARE INGAR I BE.  
KÄRNVÄRMEFÖRÖRNING INGAR I BE.  
10-PÄRSPLINT

☐ KNAPP 1200 ÖG FÖR STYRNING AV RÖKLUCKA I  
TRÄPPHUSLOPP. LEDNING 4x2x0,5.  
STRÖMFÖRÖRNING VIA TRANSFORMATOR.  
LÄRÄR ANSLUTS TILL APPARATSKÅP I PLAN 1.

APPARATDOSSA ÖVAN DÖRRKÄRM FÖR MATNING  
AV RUMSTEMPERATUR.  
FÖR RITNINGAR ÖVER PLAN 3-6 ÄR LIGH-NR  
INFÖRT BREDVIS GIVARSYMBOL.

2 ST VP20 MELLAN VÄTTEFÖRDELARE OCH  
ELECENTRAL.

VP20 MELLAN ELECENTRAL OCH PLAN 1.


VP20 MELLAN REFERENSGIVARE, 2000 ÖG OCH PLAN 1.

FÖRBEREDS MED KANALISATION FÖR :  
- MAGNETKONTAKT I DÖRRKÄRM  
- ELLÄS I DÖRRKÄRM  
- MIKROBRYTARE I DÖRRRÄD  
- KOR.LÄS

OPPTÄNING TILL LÄGENHETER.  
SE E-64-3-8-100, -200  
KANALISATION VP20 PÅ VIND MELLAN HISSCHAFT

RELATIONSHANDLING

BET	ANT	RELATIONSHANDLING	NN	2016.02.15
BET	ANT	NUMEREN ANGES	SIGN	DATA

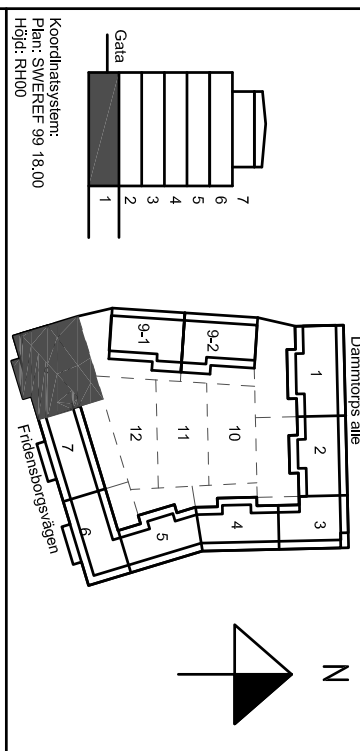

Kv. Liljekonvaljen  
JÄRVASTADEN, SOLNA

SKANSKA

A	Skanska Teknik	Tel. 070-4448 00 00
K	Bierking	Tel. 070-271 80 00
E	Resista AB	Tel. 08-594 970 70
V	Emergaväts	Tel. 37167112530
W	Älforsstruktur AB	Tel. 070 505 00 00
L	Landskapslaget AB	Tel. 08-442 48 20

UPPMÄTARE	BIRLA AV	UPPMÄTARFÖRÄNDRING
13020	ÅH	MN
2014.03.21	2014.03.21	
NYBYGGNAD ETERBOSTADSHUS	NYBYGGNAD ETERBOSTADSHUS	
PLAN 1 (KV), TRH 8	PLAN 1 (KV), TRH 8	

SKANSKA

AT:150

A3:100

NUMMER

E-64-1-2108

BET

Telesystem

Ljus & Kraft

