











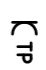



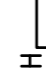
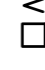

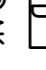
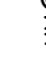

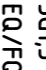
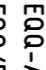
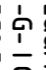
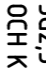

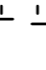
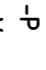
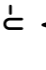
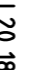
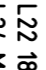
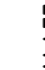
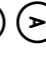






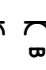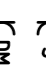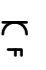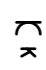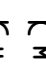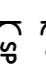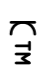



FÖRKLARINGAR

DÄR EJ ANMÄT ANGES GÄLLER FÖLJANDE:

- **E** CENTRAL INKL. BREDBANDSUTRUSTNING
- **ST** STRÖMSÄLLARE OCH 1-VÄGS UTTAG
- **M** MONTERADE UNDER GEMENSAM TAKRÄM
- **2** 2-VÄGS UTTAG INOMHUS, 300 ÖG.
- **1** 1-VÄGS UTTAG BALKONG/UTERLÄT, 650 ÖG.
- **3** 3 ST UTTAG I HÖRNBOK PÅ VÄGG MOT ÖVERSKÅP.
- **S** UTTAG FÖR SPIS/HÄLL/UGN LEDNING 5G2,5.
- **1** 1-VÄGS UTTAG FÖR DISKMASKIN, 500 ÖG.
- **F** 1-VÄGS UTTAG FÖR Frys, 2200 ÖG.
- **K** 1-VÄGS UTTAG FÖR KYL/Frys, 2200 ÖG.
- **U** UTTAG FÖR UGN, 1700 ÖG. LEDNING 5G2,5.
- **SP** UTTAG FÖR SPOTLIGHT, UNDER ÖVERSKÅP.
- **2** 2 ST 1-VÄGS UTTAG FÖR TVÄTTMASKIN/
- **7** GEMENSAM TAKRÄM, 800 ÖG. SEPARAT ANSÄKRAD.
- **1** 1-VÄGS UTTAG FÖR TVÄTTMASKIN, 800 ÖG.
- **EL** ELGOLVÄRME, 1900 ÖG. OCH
- **TEMPERATURGIVARE** I GOLV INSTALLERAS.
- **ANS** ANSLUTNING AV BÄDRUMSKÅP I BÄDRUM
- **K** KANALISATION FÖR HÄNDUKSTORK.
- **V** SPÄNNINGSUTJÄMNING AV
- **VENT** VENTILÅTÖNSKANAL, ANSLUTS MED SVEP
- **LED** LEDNING 1G2,5
- **A** AUTOMATISK ÖÖRRÖPPNARE
- **AK** ARMBÄGSKONTAKT
- **LE** LEDNING
- **3G1,5** EO/FD INFÄLLT I RÖR.
- **EO-AL/RO-AL** PÅ STEGE/RÄNNA.
- **EO/FD** FRITT PÅ VÄGG/ TAK.
- **5G2,5** 3 L ARMATURER I GARAGE, TRÄPPLUSS
- **OG** OCH KORRIDORER.
- **ARM** ARMATURER
- **-T** DKT TAK
- **-I** INFÄLLD
- **-P** PENDLAD
- **-V** VÄGG
- **-U** UNDER ÖVERSKÅP
- **L20** 1800 ÖG.
- **L22** 1800 ÖG.
- **L24** MÄTNING AV BELYSNING BAKOM HUSMÄNNER.
- **1** INSTALLATION FÖR ELGOLVÄRME UTFÖRD
- **2** INSTALLATION FÖR HÄNDUKSTORK UTFÖRD

BET	ANT	RELATIONSHANDLING	NN	2016.02.15
		ANMÄNEN ANGERS	SKR	DATUM

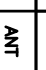RELATIONSHANDLING

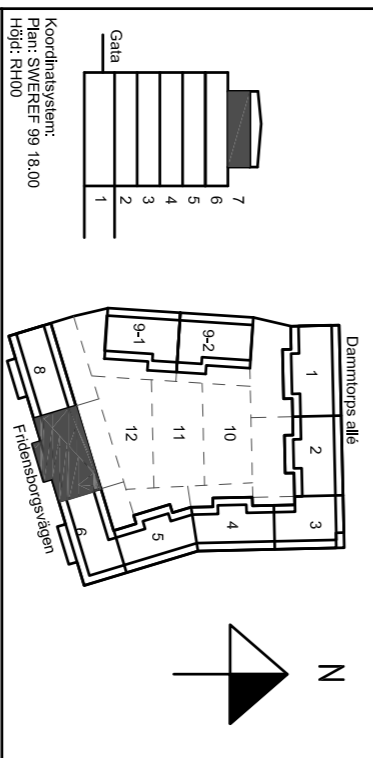

Kv. Liljekonvaljen
JÄRVASTADEN, SOLNA

SKANSKA

A	Skanska Teknik	Tel. 070-448 00 00
K	Bierking	Tel. 070-271 80 00
E	Resista AB	Tel. 08-594 970 70
V	Emergoavis	Tel. 3716711250
W	Älfröstrukt AB	Tel. 070 505 00 00
L	Landskapslaget AB	Tel. 08-442 48 20

UPPDRAGS 13020	BETÄL AV AH	UPPDRAGS 13020
DATUM 2014.04.16	SKANSKA AV M/N	UPPDRAGS 13020
NYBYGGNAD FLEHBOSTADSHUS PLAN 7 (5 TR), TRH 7		

Kraft och belysningsystem



SKALA A1:150	NUMMER E-63-1-2707	BET A3:100
-----------------	-----------------------	---------------