

FÖRKLARINGAR

SYSTEM	LB01-FTX 1-	500 x 500-B-13-	Y-41
MEDIE			
MATERIAL			
DIMENSION REK1			
DIMENSION REK2			
DIMENSION REK3			
ISOLERING TYP			
ISOLERING SPECIAL			
YTBEKLÄDNAD			
YTBEKLÄDNAD TYP			

SYSTEM  
LB01-FTX-HUS1 LUFTBEHANDLINGSAGGREGAT  
LB02-FTX-HUS2 LUFTBEHANDLINGSAGGREGAT  
LB03-FTX-HUS3 LUFTBEHANDLINGSAGGREGAT  
LB04-FX-HUS2 (LOA1) LUFTBEHANDLINGSAGGREGAT  
LB05-FTX-HUS2 (LOA2) LUFTBEHANDLINGSAGGREGAT  
FF01-HUS1- FRÄNLUFTSFLÄKT NR.01  
FF02-HUS1- FRÄNLUFTSFLÄKT NR.02  
FF03-HUS1- FRÄNLUFTSFLÄKT NR.03  
FF04-HUS2- FRÄNLUFTSFLÄKT NR.04  
FF05-HUS2- FRÄNLUFTSFLÄKT NR.05  
FF06-HUS2- FRÄNLUFTSFLÄKT NR.06  
FF07-GARAGE CO2- FRÄNLUFTSFLÄKT NR.07

MEDIE  
F - FRÄNLUFT  
A - AVLUF  
U - UTELUFT  
T - TILLUFT

MATERIAL  
1-FÖRZINKAD PLÅT  
2-

ISOLERING  
B11-BRAND EI15  
B13-BRAND EI30  
B16-BRAND EI60  
K25-KONDENS 50mm  
V17-VÄRME 70mm


YTBEKLÄDNAD  
Y-----

SAKVAROR  
SP1-INJUSTERINGSPPJÄLL-FLAKTWOODS-IRIS  
SP2-INJUSTERINGSPPJÄLL-REKTANGULÄR  
SP3-M-AVSTÄNGNINGSSPPJÄLL M.MOTOR  
BS1-BRANDSPJÄLL HAGAB BACIC 1  
BS2-FALKT WOODS ETPR-E-03-1 (24V AC/DC)  
BS3-WELAND  
LD1-CIRK. LJUDDÄMPARE-LINDAB SLCU100-1200  
LD2-CIRK. LJUDDÄMPARE-LINDAB SLCU100-900  
LD3-REKT. LJUDDÄMPARE-LINDAB  
RL1-RENSLUCKA-CIRCULAR PLUG  
RL2-RENSLUCKA-REKTANGULÄR PLUG  
RL3-RENSLUCKA-CIRCULAR SIDE  
RL4-RENSLUCKA-REKTANGULÄR SIDE  
TD1-TILLUFTSDON-FLAKTWOODS-KT1  
TD2-TILLUFTSDON-HALTON-FLE  
TD3-TILLUFTSDON-FLAKT WOODS-KE  
TD4-TILLUFTSDON-LINDAB-LKA  
FD1-FRÄNLUFTSDON-FLAKTWOODS-KSO  
AD1-AVLUF TAKHUV-BEVENT RASCH-BRIH-xxx  
AD2-AVLUF GRILLE-FLAKT WOODS-RIS  
UD1-UTELUFT TAKHUV BEVENT RASCH-BRFH-xxx  
UD2-AVLUF GRILLE-FLAKT WOODS-RIS

Isolerade på synliga kanaler vara skall försedd med ytskikt av aluminiumfolie. Skall häftas och tejpas med alu-tejp.  
Rensluckor enligt stormästars anvisningar.

BET	ÄNDRINGEN AVSER	DATUM	SIGN
-----	-----------------	-------	------

RELATIONSHANDLING

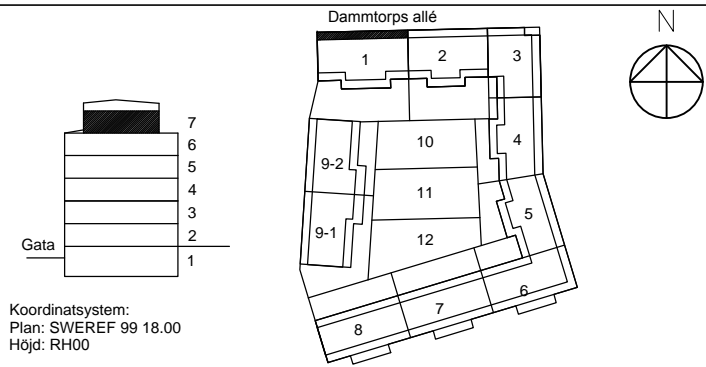

Kv. Liljekonvaljen  
JÄRVASTADEN, SOLNA

SKANSKA

A	SKANSKA TEKNIK	Tel. 010-448 13 29
K	BJERKING	Tel. 010-211 80 00
E	RESISTA AB	Tel. 08-594 97070
L	LANDSKAPSLAGET AB	Tel. 08-442 48 20
V	ENERGOAVOTS	Tel. +371 671 123 50

W	AF INFRASTRUKTUR	Tel. 010-505 00 00
OPDRAG NR	RITAD/KONSTR. AV	HANDLAGGARE
141302	Emilis Kaužens	Māris Maļevičs
DATUM	ANSVARIG	
2016-01-29	Dainis Zilītis	

NYBYGGNAD FLERBOSTADSHUS  
TRAPPHUS 1, PLAN 7  
LUFTBEHANDLING

SKALA	NUMMER	BET
A1 1:50 A3 1:100	V 57.1-1701	