




TAKSTOL TYP 1

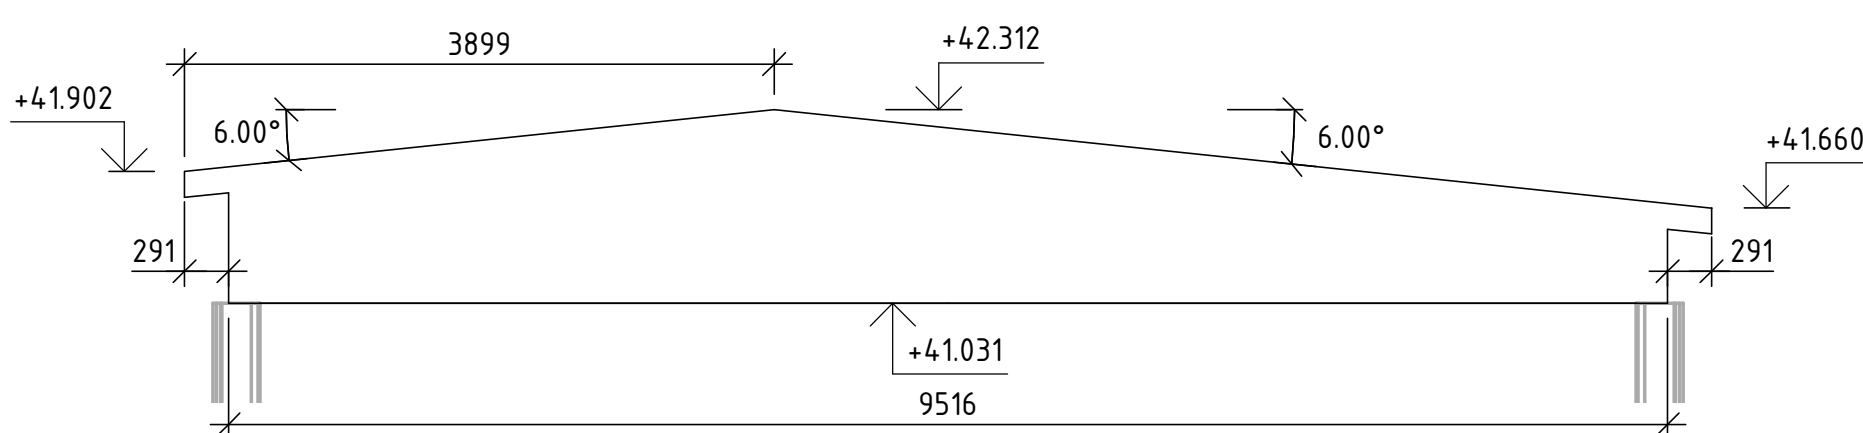


TAKSTOL TYP 2

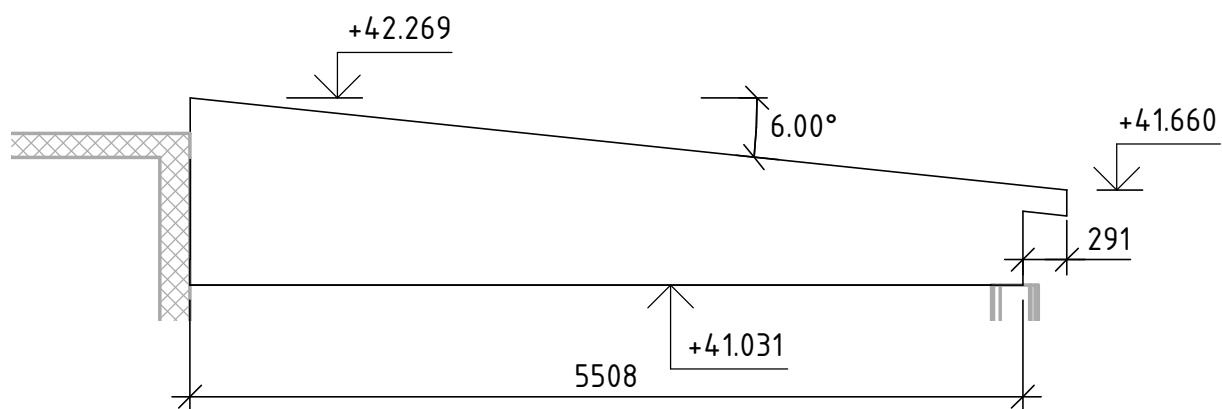


TAKSTOL TYP 3

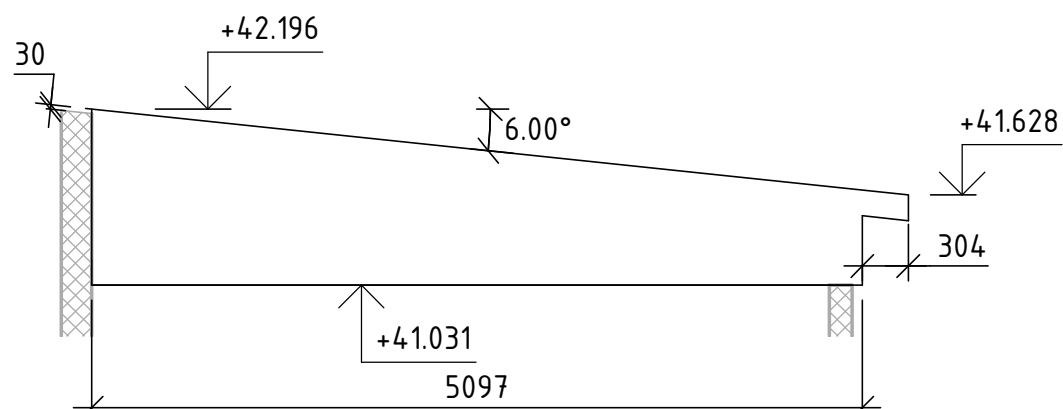


TAKSTOL TYP 4

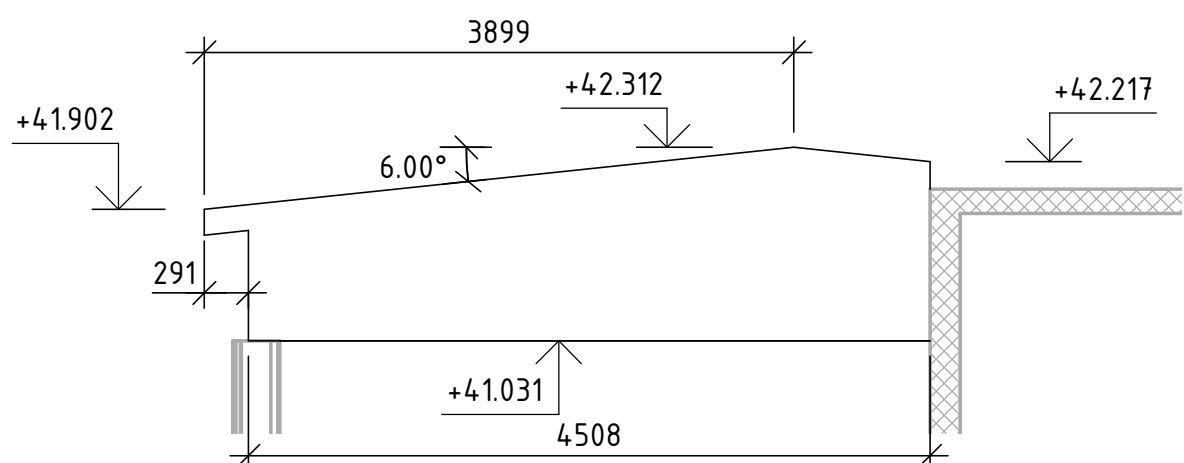


TAKSTOL TYP 5

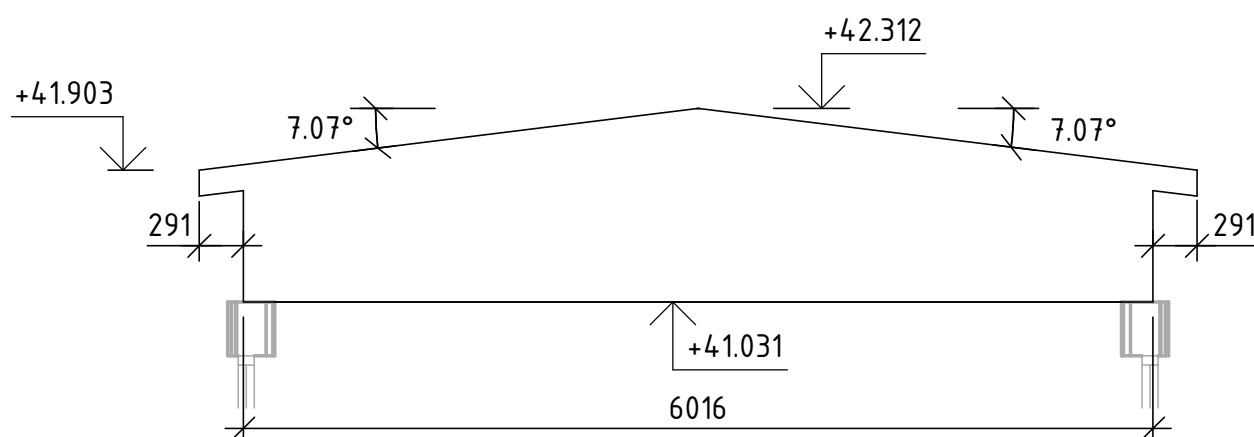

TAKSTOL TYP 6

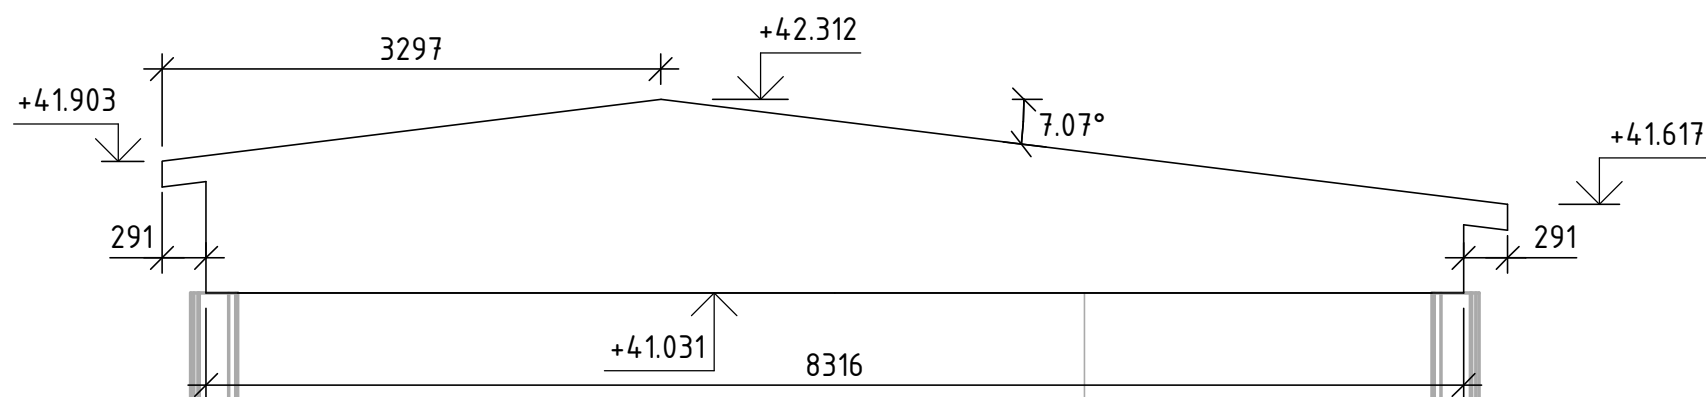

TAKSTOL TYP 7

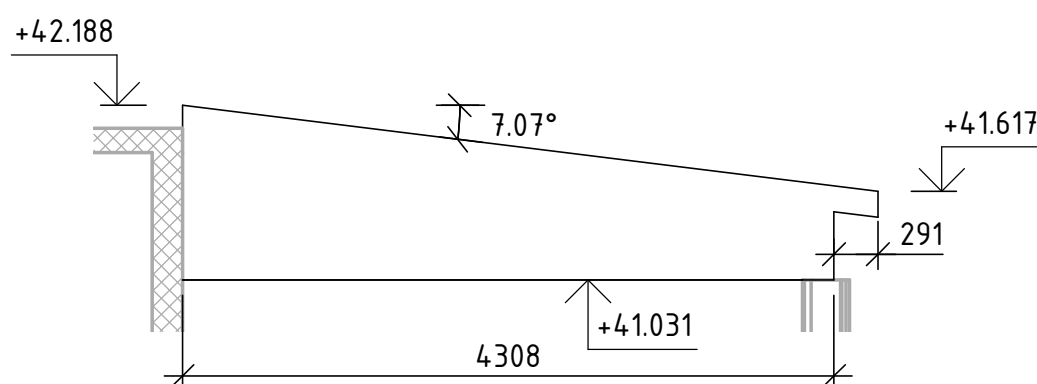

TAKSTOL TYP 8

FÖRESKRIFTER

ALLMÄNNA FÖRESKRIFTER SE
RITNING K-01-0-0000

SE ÄVEN FÖRESKRIFTER PÅ PLANRITNINGAR.
(TAKPLANER)

FÖRKLARINGAR


BETECKNINGAR ENL. BYGGHANDLINGAR 90
ALLA MÅTT I [mm]
HÖJDER I [m]

HÄNVISNINGAR

DETALJER ANSL.
TAKSTOLAR - VÄGG: K-20-6-1008 TILL -1009

BET ANDRINGEN AVSER DATUM SIGN

RELATIONSHANDLING

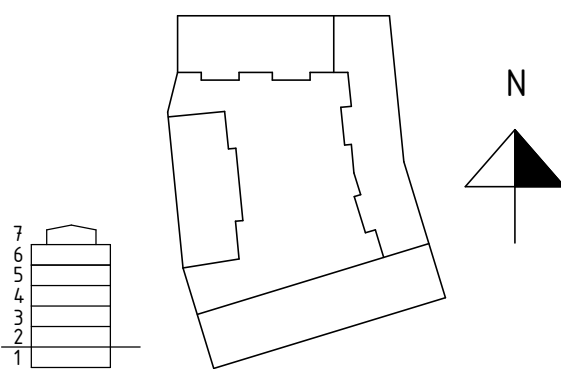

KV. LILJEKONVALJEN
JÄRVASTADEN

SKANSKA

A	Skanska Teknik	Tel. 010-448 00 00
K	Bjerking	Tel. 010-211 80 00
E	Resista AB	Tel. 08-594 970 70
V	Energoväts	Tel. +37167112350
W	AF Infrastruktur AB	Tel. 010 505 00 00
L	Landskapslaget AB	Tel. 08-442 48 20

UPPDRAG NR 13U22880	RITAD/KONSTR. AV GRN	UPPDR. ANSV. MJN
DATUM 2016-02-15	ANSVARIG MJN	

NYBYGGNATION FLERBOSTADSHUS

TAKSTOLAR MÅTTTRITNING 1

SKALA A1 1:50 A3 1:100	NUMMER K-25-4-0001	BET
------------------------------	-----------------------	-----