




BET	ANT	RELATIONSHANDLING	MN	2016.02.15
		ANOMENEN ARBE	SRM	DATUM

RELATIONSHANDLING

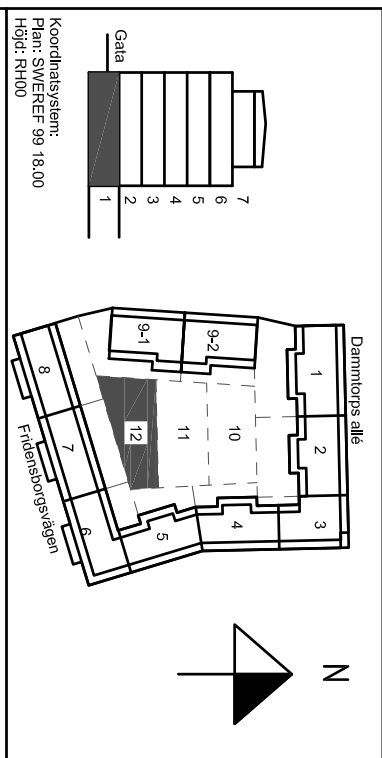

Kv. Liljekonvaljen
JÄRVASTADEN, SOLNA

SKANSKA

A	Skanska Teknik	Tel. 010-448 00 00
K	Biering	Tel. 010-271 80 00
E	Resista AB	Tel. 08-594 970 70
V	Emgövaris	Tel. 3716711250
W	Äf Infrastruktur AB	Tel. 010 505 00 00
L	Landskapslaget AB	Tel. 08-442 48 20

UPPHÅLL	BEFÄL AV	UPPÅSÄTTNING
13020	AH	MN

NYBYGGNAD FLERBOSTADSHUS
GARAGE PLAN 1 (GOLV (KV))

Lok
Ljus & Kraft

SKANSKA

A1:1200

A3:1400

Kanalisationsystem

NUMMER

E-61-1-0000

BET