

FÖRKLARINGAR

DÄR EJ ANNAT ÄNGES GÄLLER FÖLJANDE:

APPARATER BEROVID VARANDRA ÄR MONTERADE
UNDER GEMENSAM TAKRÄM

HUVUDLEDNINGAR DIMENSIONERING ENLIGT
HUVUDLEDNINGSTABELN, SE E-632-8-100, -200.
FÖRLAGGS I RÖR I VERTIKALA SKAKT,
INTE REDOVISADE PÅ PLANRITNINGAR.

LEDNINGAR 3G15


FR. INFÄLLT I RÖR
ENK/ENLK PÅ STEG/RÄNN
ENLK FRITT PÅ VÄGG/ TAK
—G— I GOLV

[Ko] KOMBUTTAG1000 OG, LEDNING 5G2,5.

[3x2] 1-VÄGGUTTAG MED LOCK OCH TIMER
I GEMENSAM TAKRÄM.


Ⓐ ELMÄTNING HISS I SLING

Ⓑ ELMÄTNING TILL LÄGENHETER,
SE E-632-8-100, -200

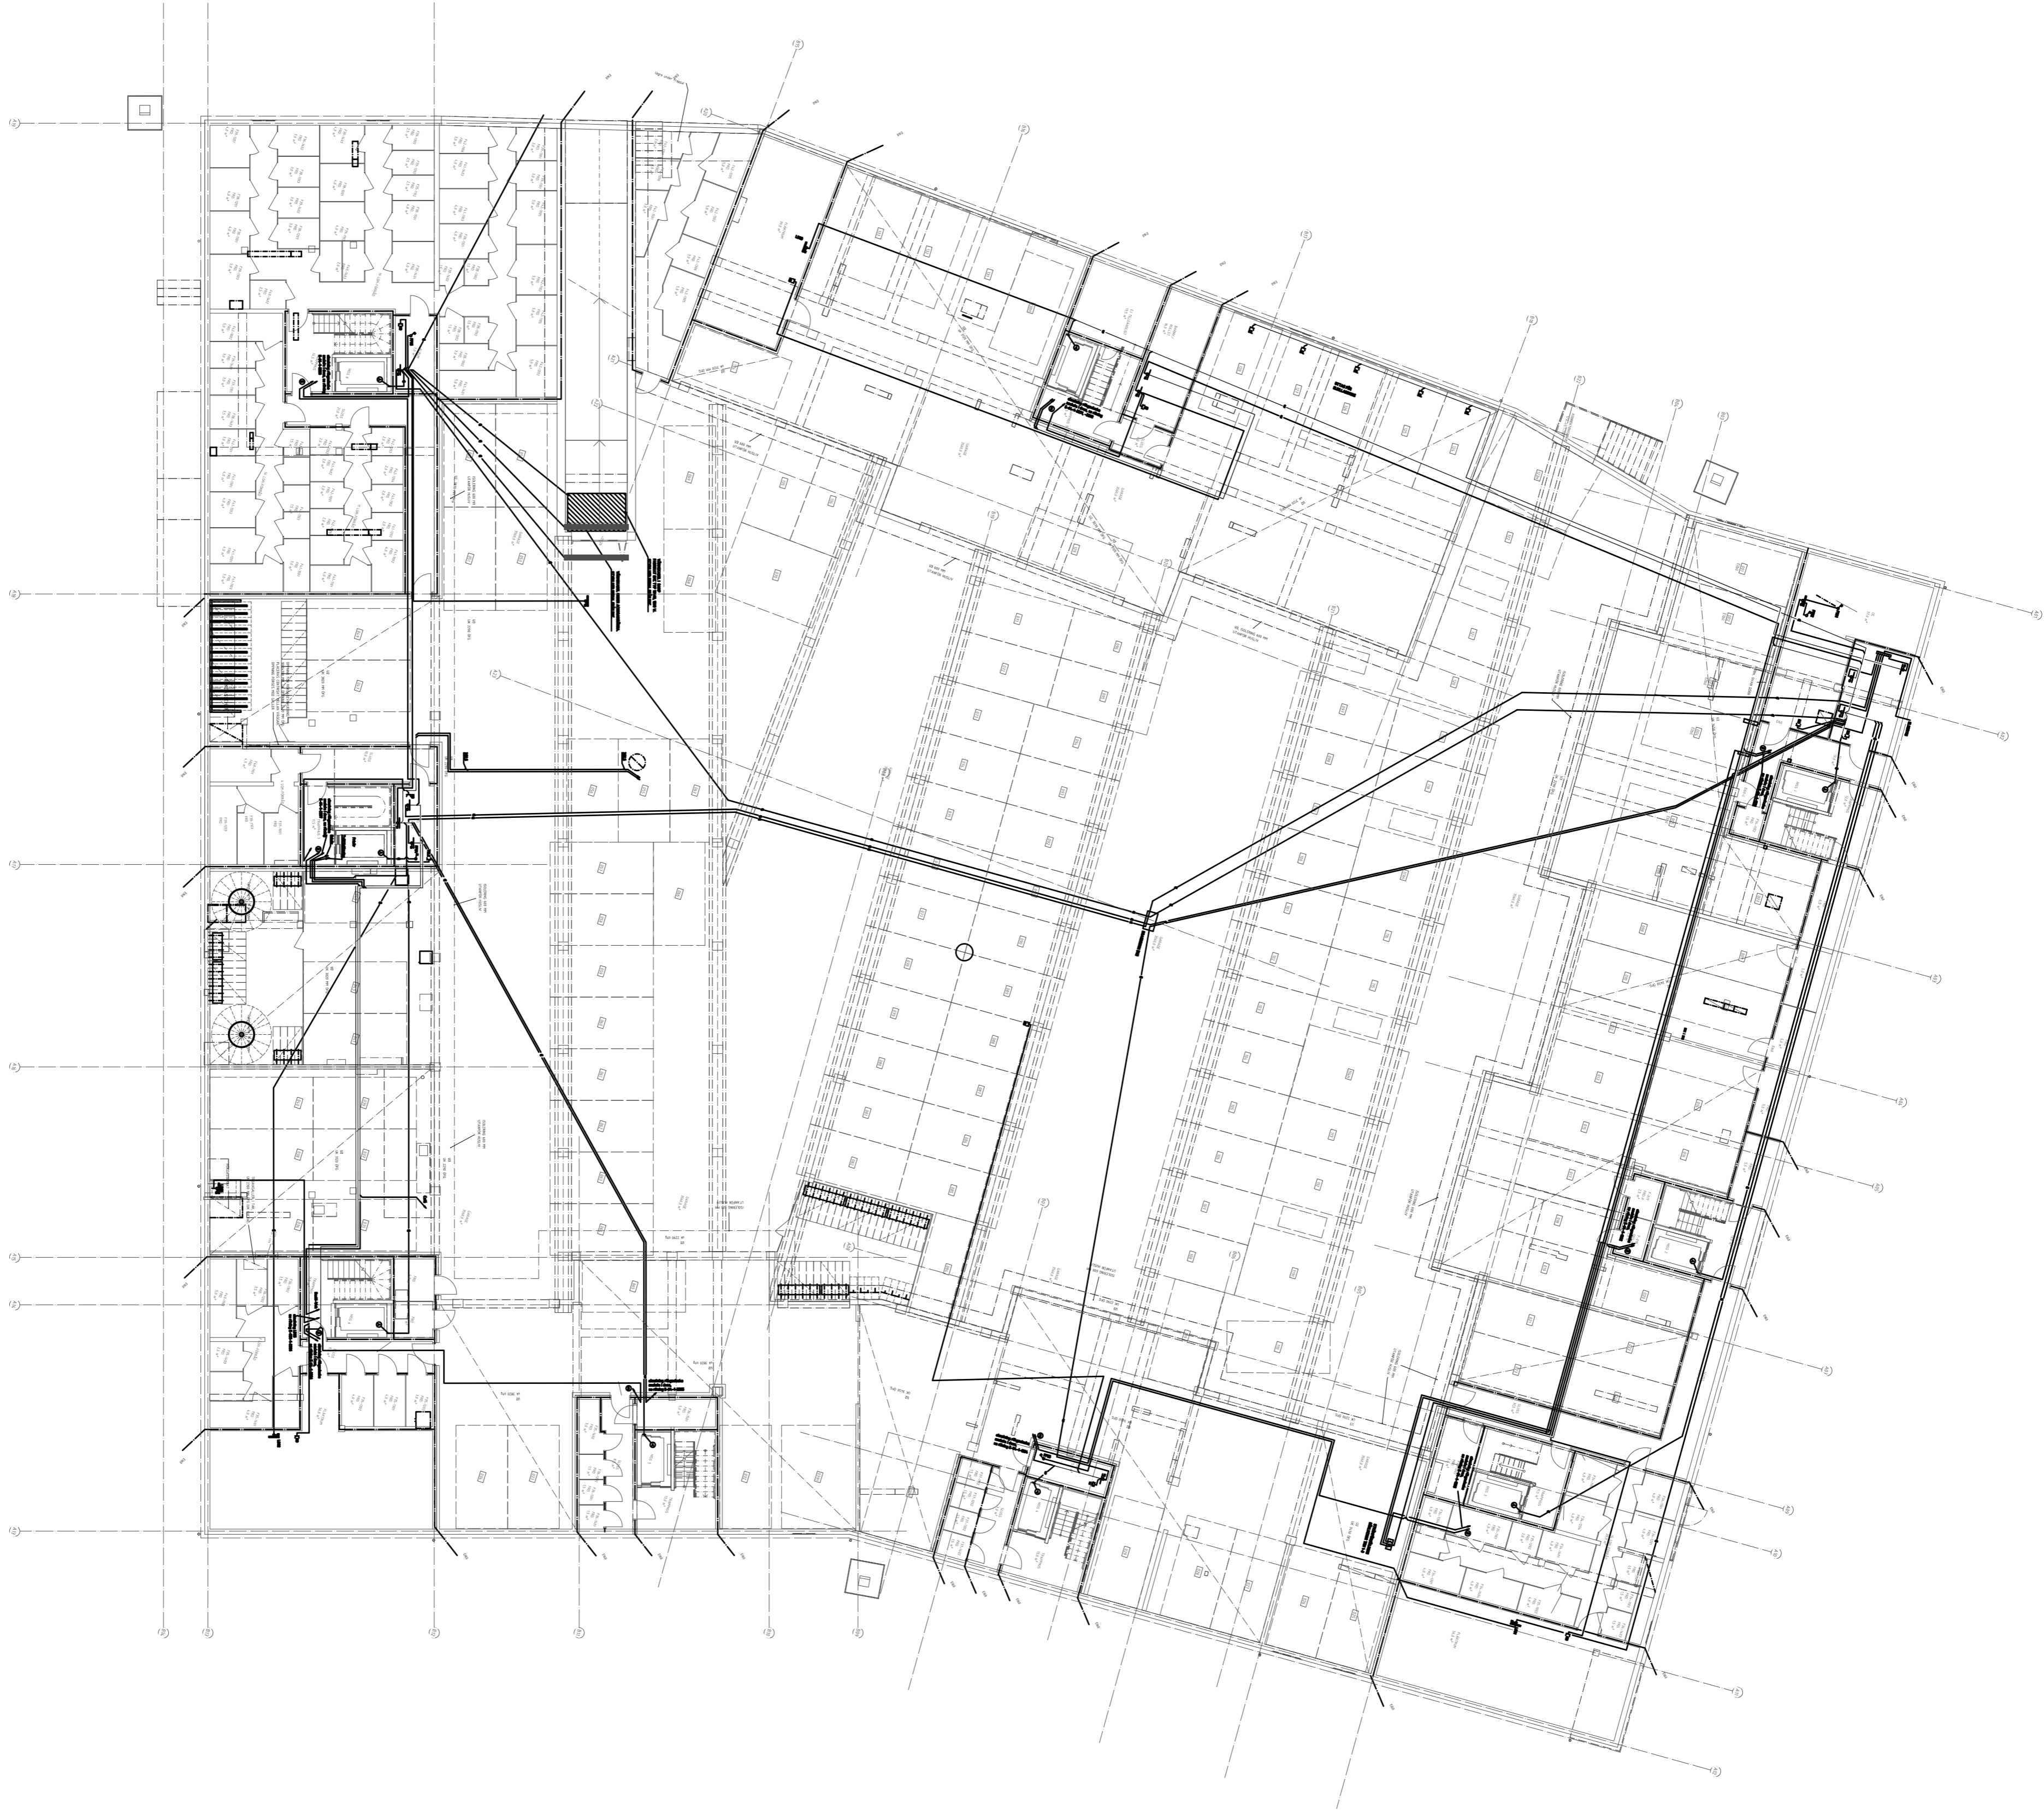

| BET | ANT | RELATIONSHANDLING | NN | 2016.02.15 |
|-----|-----|-------------------|------|------------|
| | | ÄNDRINGEN ÄRSER | SRIN | DATUM |

RELATIONSHANDLING

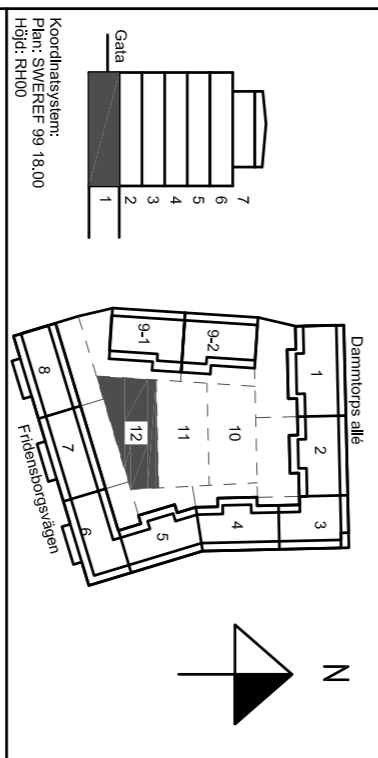

SKANSKA

| | | |
|---|---------------------|--------------------|
| A | Skanska Teknik | Tel. 010-448 00 00 |
| K | Biering | Tel. 010-271 80 00 |
| E | Resista AB | Tel. 08-594 970 70 |
| V | Ennergavits | Tel. 3716711250 |
| W | Äf infrastruktur AB | Tel. 010 505 00 00 |
| L | Landskapslaget AB | Tel. 08-442 48 20 |

| | | |
|-------------------------------|---------------|-------------------------------|
| UPPDRAGS TIO 2014.12.10 | BRUK AV AH | UPPDRAGS TIO 2014.12.10 |
|-------------------------------|---------------|-------------------------------|

NYBYGGNAD FLEKOBSTADSHUS
PLAN 1 (KV)

Lok
Ljus & Kraft

SKANSKA

AT1:200

A3:1400

Kraftsystem

NUMMER

E-632-1-1000

BET