

FÖRKLARINGAR

DÄR EJ ANMÄT ANGES GÄLLER FÖLJANDE:

APPARATER BREDVID VARANDRA ÄR MONTERADE UNDER GEMENSAM TÄCKRAM.

SE ARKITEKTENS UPPSTÄLLNINGSRITNINGAR ÖVER KÖK OCH BADRUM FÖR EXAKTA APPARATPLACERINGAR.

LEDNINGAR OCH RÖR TILL LÄGENHETER SOM ÄR FÖRLAGDA I VERTIKLA SCHAFT ÄR REDOVISADE PÅ NÄTSCHEMAN.

LEDNING FÖR PASSAGEANLÄGGNING

PARTYINMÅD 4x2x0,5

LEDNING INOM LÄGENHETER

OSKARBYAD 4-PÄRS KABEL KAT 6

LEDNING FÖR FASTIGHETSNET

PARTYINMÅD 4x2x0,5

UTTAG 300 DG (INOM LÄGENHETER)

UTTAG 1000 DG (INOM TEKNISKA UTTRYMMEN)

KORRSÖPLING FÖR TILLTIEDNÄTT MED MODULÄPPARATER INBYGGT I ELCENTRAL.

MULTIMEDIAUTTAG FÖR ANTENN, TELEFON OCH DATA, DUBBELT SKARMAT MODULÄRUTTAG.

BRANDVARNARE

UNDERCENTRAL FÖR PASSAGEANLÄGGNING

KOMMUNIKATIONSMODUL

DELNINGSSBOX PÅ VÄGG ÖVAN UNDER TAK.

IR-LÄSARE FÖR POSTEN.

I/O-BOX I ELSINCH.

BERÖRINGSFRI LÄSARE MED KNAPPSATIS, UK 900 OHM

BERÖRINGSFRI LÄSARE, UK 900 OHM

SPRIDNINGSPUNKT FÖR DÖRRMÖJL

ELLÄS INGÅR I BE.

MIKROBRYTTARE INGÅR I BE.

KARVÖVERBERING INGÅR I BE.

10-PÄRSPLINT

KNAPP 1200 DG FÖR STYRNING AV RÖKLÖSLICKA I STRÖMBRUSTORP. LEDNING 4x2x0,5.

STRÖMBRUSTORPJS VIA TRANSFORMATOR.

LÄRN ANSLUTS TILL APPARATSKÅP I PLAN 1.

APPARATLOSA ÖVAN DÖRRKÄMM FÖR MÄTNING

AV RUMSTEMPERATUR.

FÖR RITNINGAR ÖVER PLAN 3-6 ÄR LIGH-NR

INFÖRT BREDVIS GIVARSYMBOL.

ELCENTRAL.

2 ST VP20 MELLAN VÄTTEFÖRDELARE OCH


ELCENTRAL.

VP20 MELLAN ELCENTRAL OCH PLAN 1.

VP20 MELLAN REFERENSGIVARE, 2000 DG OCH PLAN 1.

BET	ANT	RELATIONSHANDLING	NN	2016.02.15
		ÄNDRINGEN ANGES	SÖRN	DATUM

RELATIONSHANDLING

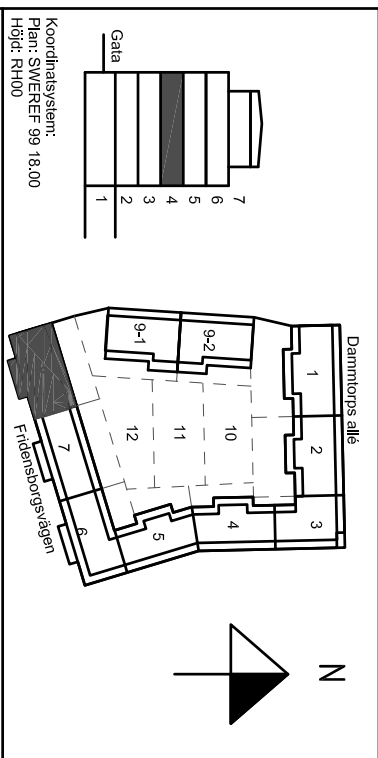

Kv. Liljekonvaljen  
JÄRVASTADEN, SOLNA

SKANSKA

A	Skanska Teknik	Tel. 070-4448 00 00
K	Bierking	Tel. 070-271 80 00
E	Resista AB	Tel. 08-594 970 70
V	Emergoavis	Tel. 37167112550
W	Älfröstrukturer AB	Tel. 070 505 00 00
L	Landskapslaget AB	Tel. 08-442 48 20

UPPHÅLLAR	BETÄD AV	UPPHÅLLSANSVARIG
13020	AH	MIN

DATUM	SKAPAD AV	NYBYGGNAD FÖR BOSTADSHUS
2014.11.10	Wais Nordlund	PLAN 4 (2 TR), TRH 8

**Lok**  
Ljus & Kraft

SKAPA  
A1:150  
A3:100

NUMMER  
E-64-1-2408

BET

Telesystem

