


RÖR FÖRLÄGGS I PLATTA
URSPARINGAR I GOLV UTFÖRS AV BE.



RELATIONSHANDLING

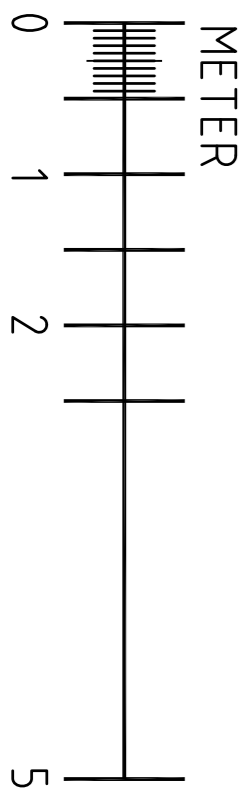

SKANSKA

UPPERAG NR	RITAD AV	UPPERAGSANSVARSIG
13020	MIN	MIN

Kanalisationssystem	
---------------------	--

SKALA	NUMBER
A1:1:50	E-61-1-1001
A3:1:100	