

## FÖRESKRIFTER

ALLMÄNNA FÖRESKRIFTER  
SE RITNING K-01-0-0000.

## FÖRKLARINGAR

BETECKNINGAR MM ENL  
BYGGHANDLINGAR 90

ALLA MÅTT I [mm]  
HÖJDER I [m]

VT : VÄGGTYP  
T : TAKTYP

- |   |                       |
|---|-----------------------|
|  | HÅLDÄCKSBJ-LAG PREFAB |
|  | BETONG, PLATSGJUTEN   |
|  | BETONG, PREFAB        |
|  | LECABLOCK             |
|  | TRÄ                   |
|  | VIRKE                 |
|  | CELLPLAST             |
|  | DRÄNERANDE ISOLERING  |
|  | ÅNGSPÄRR              |
|  | VINDPAPP              |
|  | MIN.ULL               |
|  | SEDUM                 |


## HÄNVISNINGAR

GÅRDSBJÄKLÄG

K-21-0-0020

BET	ANT	ÄNDRINGEN AVSER	SIGN	DATUM
-----	-----	-----------------	------	-------

## RELATIONSHANDLING

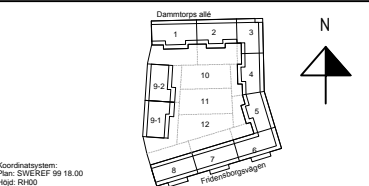

Koordinatsystem:  
Plan: SWEREF 99 18.00  

**Kv. Liljekonvaljen**  
JÄRVASTADEN, SOLNA

# SKANSKA

A	Skanska Teknik	Tel. 010-448 00 00
K	Björking	Tel. 010-211 80 00
E	Resista AB	Tel. 08-594 970 70
V	Energogavals	Tel. +3767112350
W	ÅF Infrastruktur AB	Tel. 010 505 00 00
L	Landskapslaget AB	Tel. 08-442 48 20

UPPDRAG NR 13U22880	RITAD AV MJN	UPPDRAGSANSVARIG MJN
DATUM 2016-02-15	GODKÄND AV MJN	

# NYBYGGNAD FLERBOSTADSHUS GÅRDSHUS DELPLAN, SEKTIONER OCH DETALJER

SKALA A1: 1:50 A3: 1:100	NUMMER K-21-0-0022
--------------------------------	-----------------------