


ANSLUTNINGAR
TVÄTTMASKINER:
ⒶKV1-24-12 UT FRÅN SCHAKT UNDER BANK. DISKMASKINS-
AVSTÄNGNING MÖR INXX MONTERAS I BANK
ⒷKV1-24-12 VERKTIKAL DRAGNING FRÅN TAK. AVSLUT MED
AV63-12 (BALLOFIX)
ⒸKV1-24-12 ANSL. TILL LEDNING UNDER TVÄTTSTÄLL. AVSLUT
MED AV63-12 (BALLOFIX)
ⒹDISKMASKINER EJ PLACERADE BREDVID DISKHO. KV1-33-16
KLAMRAS UNDER BANK. DISKMASKINER LEVERERAS MED
FÖRÄNGD AVLOPPSLANG (INGÅR I BE).

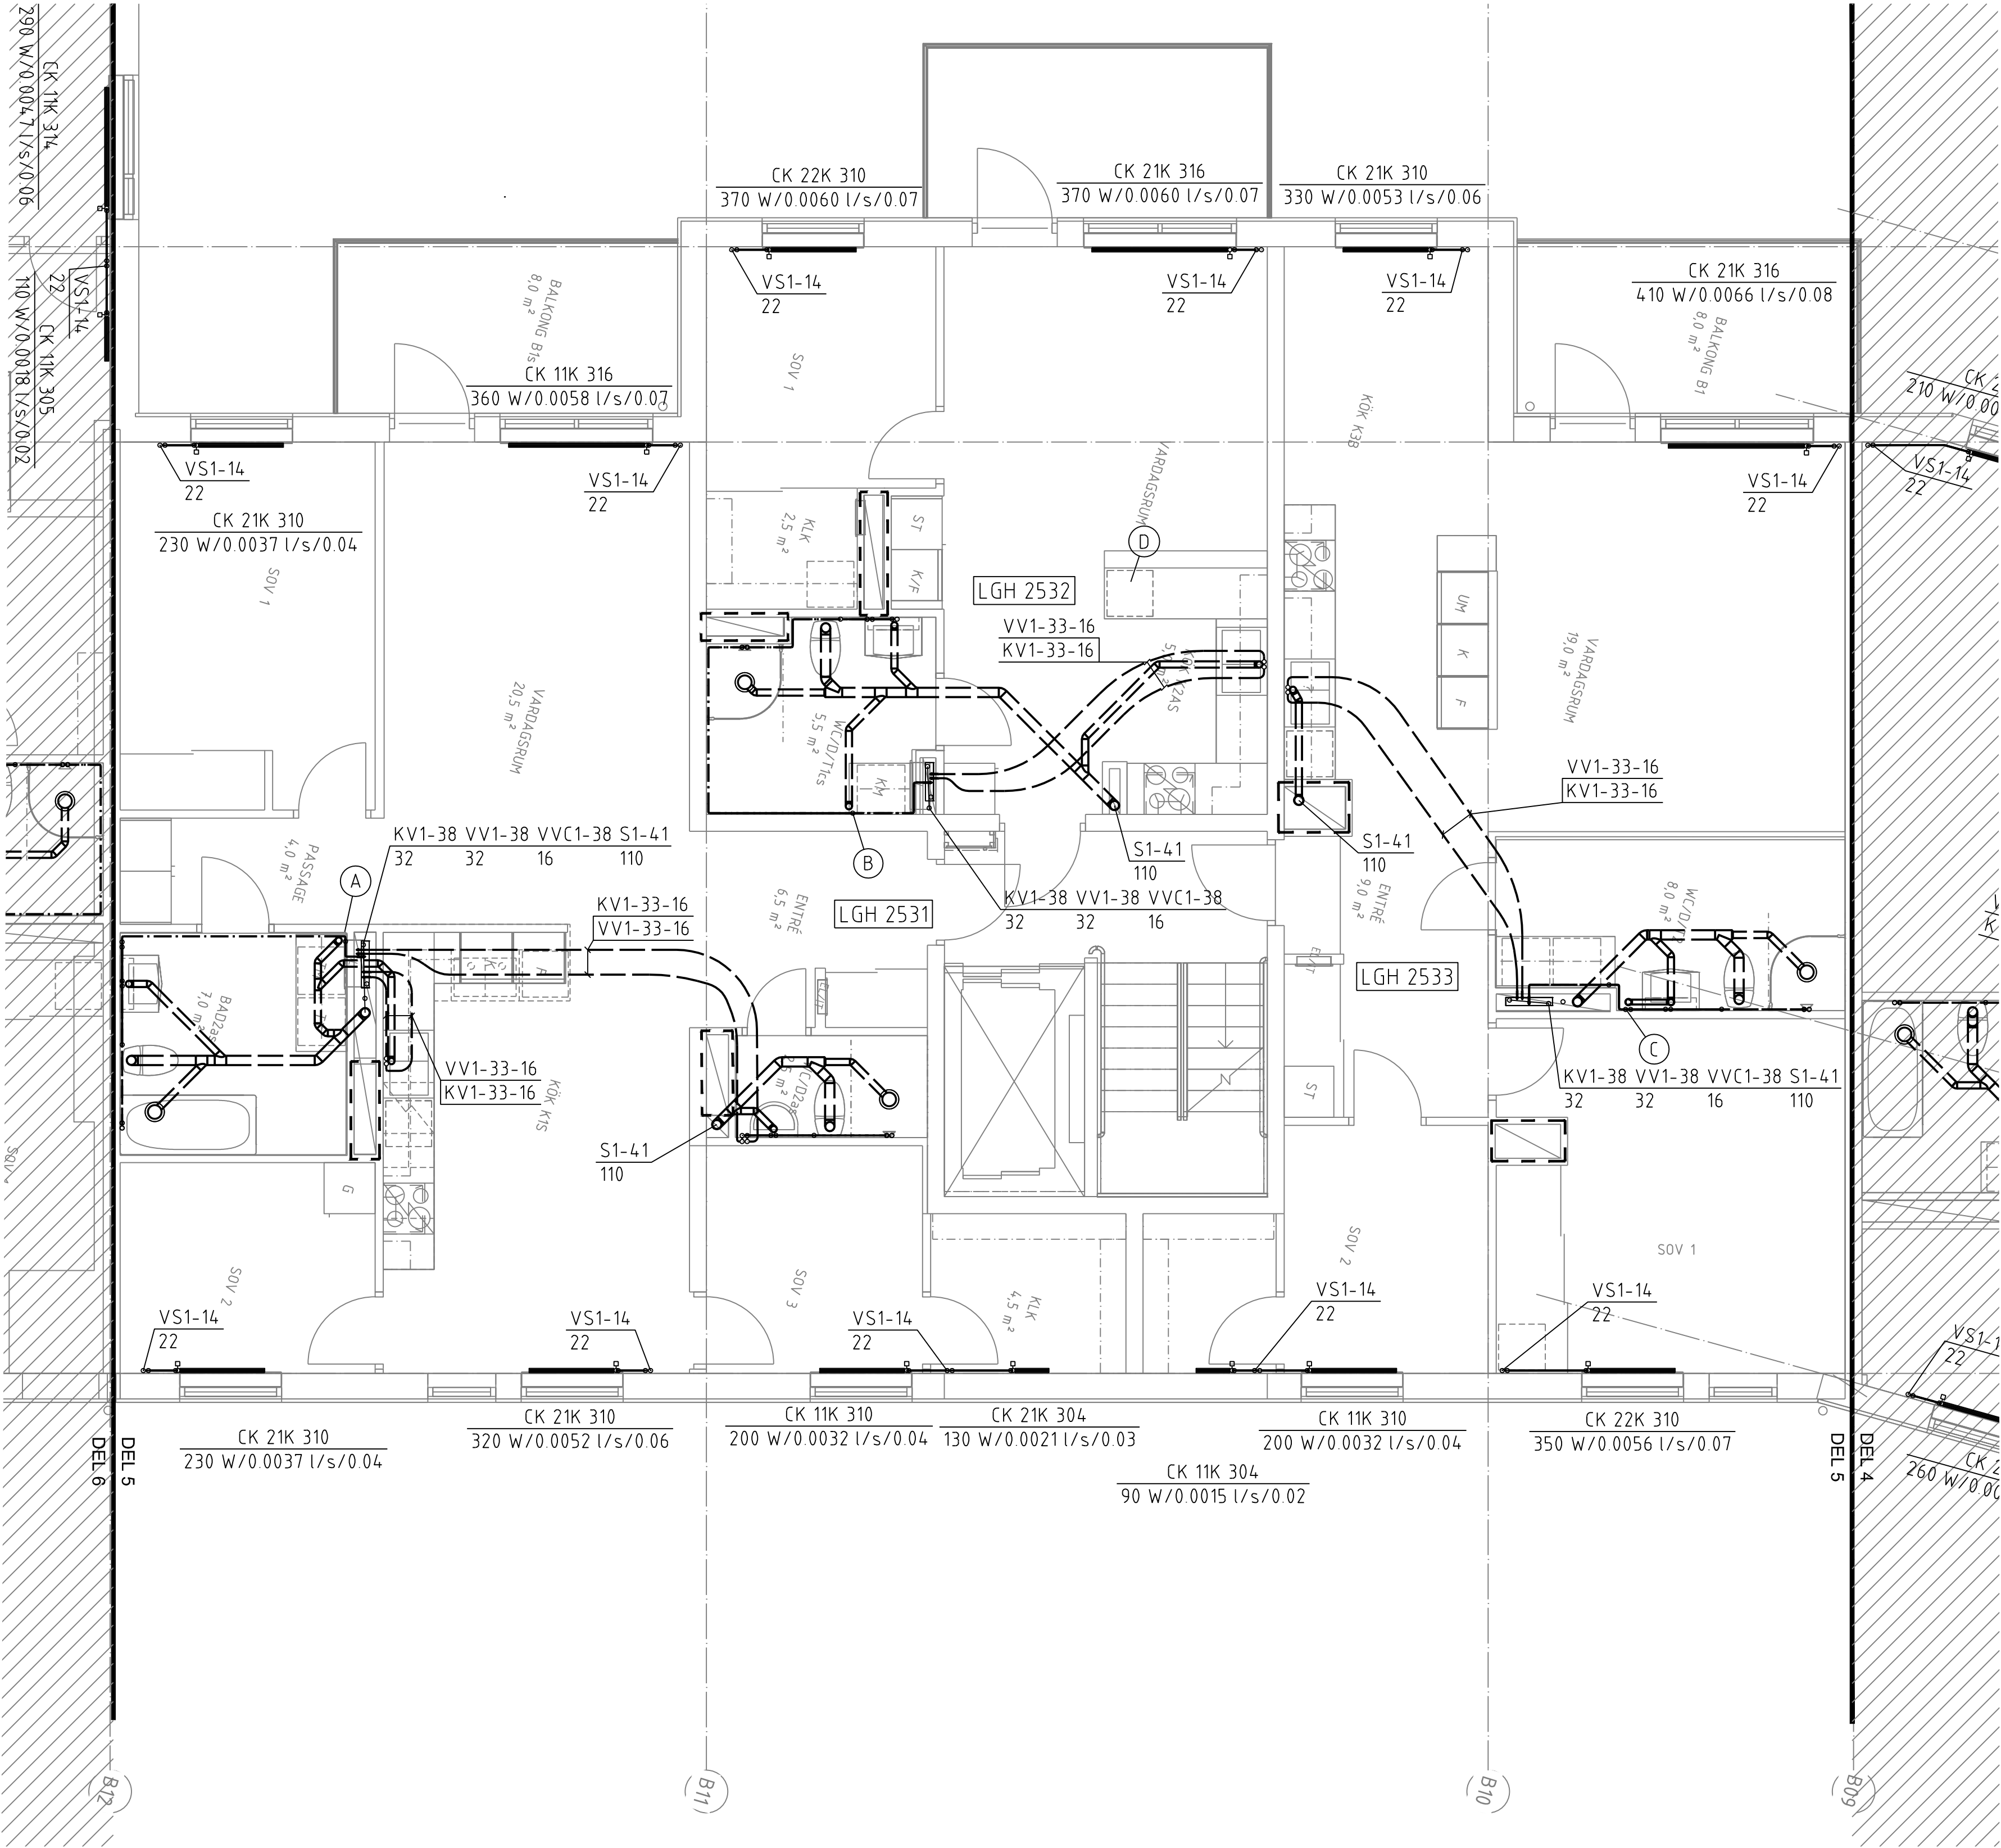

ANVISNINGAR
- DÄR EJ ANNET ANGES FÖRLAGGS
SPILLVÄTTELEDNINGAR MED 10 PROMILLES FALL.
- ENTREPRENADGRÄNS ÄR HUSLIV.
- SAMTLIGA BÄNDÄRE FÖRSES MED
FÖRÄVSTÄNGNINGSVENTILER.
- ÄVLOPPSRÖR S1-32 I DIM 110 GENOM BETONGBÄLKLAG
OCH BRÄNDÄVSKILJÄNDÄ VÄGG FÖRSES MED BRÄNDÄPE.
- VÄTTENRÖR KV1-38, VV1-38, VVC1-38 GENOM
BETONGBÄLKLAG OCH BRÄNDÄVSKILJÄNDÄ VÄGG
FÖRSES MED BRÄNDÄPE.
DIMENSIONER PÄ ANSLUTNINGSLEDNINGAR:
APPÄRÄT KV VV SV VS
VK 12 110
TS 12 12 75
DBBL 15 15 75
GB UTLOPP
UB 15 15 75
TV 15
VUK 15
DUBL 15 15
BKBL 15 15
SPBL 15 15
RÄDIÄTOR (DÄR EJ ANNET ANGES) 12

RÖRMÄTERIAL
EXEMPEL VS1-21-22
VS1 ÄNGER MÄDÄ I RÖRLEDNING, 21 ÄNGER MÄTERIAL DÄR
• FÖRSTÄ SIFFRÄN ÄR RÖRMÄTERIAL.
• ÄNDÄ SIFFRÄN ÄR ETT LÖPNUMMER FÖR ÖLIKÄ
TYPER INOM MÄTERIALÖMRÄDET
22 ÄNGER RÖRDIMENSION
MÄDÄ
VP1 VÄRME PRIMÄR 60°C
VS1 VÄRME SEKUNDÄR
RAD 55-40°C
VENT 50-30 C
KV1 KÄLLVÄTTE
VV1 VÄRMEVÄTTE 55°C
VVC1 VÄRMEVÄTTE CÄRKULATION
S1 SPILLVÄTTE
MÄTERIAL
1X - STÄLRÖR
11 STÄLRÖR ENL SS326 ELLER HÄNDÄLSTUBER
PÄ FÄRÄRVÄRME PRIMÄR STÄLTUBER ENL SS1887
ELLER 1878
14 ELFÖRÄZINKÄDE STÄLRÖR TYP MÄPRESS
2X - KÖPPÄRRÖR
21 HÄRDÄ KÖPPÄRRÖR ENL SS1889 ELLER SS1890
22 KÖPPÄRRÖR TYP PRISÖLSRÖR
23 KÖPPÄRRÖR TYP PLUSPRISÖLSRÖR
24 FÖRKROMÄDE KÖPPÄRRÖR


3X - PLÄSTRÖR
31 DÄG OCH SPILLVÄTTENRÖR ÄV PP.
32 DÄG OCH SPILLVÄTTENRÖR, LJUDÄMPÄDE TYP
RAUPIÄNO
33 PEX TYP RÖR I RÖR ÖISÖLERÄDE
34 PEM-SLÄNG PN10
35 PEX RÖR I RÖR ÖISÖLERÄDE
36 ÄLUPEX RÖR I RÖR, ÖISÖLERÄDE
37 ÄLUPEX RÖR I RÖR, ÖISÖLERÄDE
38 ÄLUPEX HÄRDÄ RÖR ÖISÖLERÄDE MED RÖRSKÄL

4X - GJUTÄRÄNSRÖR
41 SPILLVÄTTENRÖR TYP MÄ

5X - RÖSTFRIÄ RÖR
51 SPILLVÄTTENRÖR RÖSTFRIÄ TYP BLUCHER ELLER
LIKVÄRDIGT.

BET	ANT	ÄNDÄRINGEN ÄVSE	SIGN	DÄTUM
-----	-----	-----------------	------	-------

RELATIONSÄNDÄLING

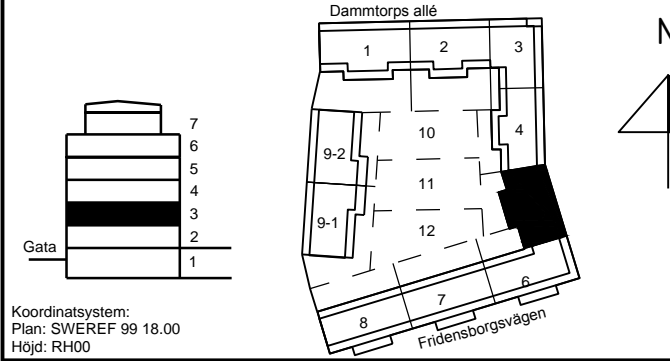

Kv. Liljekonvaljen
JÄRVÄSTÄDEN, SOLNÄ

SKANSKÄ

A	Skanska Teknik	Tel. 010-448 00 00
K	Björking	Tel. 010-211 80 00
E	Resista AB	Tel. 08-594 970 70
V	Energoväts	Tel. +37167112350
W	ÄF Infrastruktur AB	Tel. 010 505 00 00
L	Landskapslaget AB	Tel. 08-442 48 20

UPPÖRÄG NR 587931	RITÄD ÄV PFN	UPPÖRÄGSSÄNSVÄRIG OLH
DÄTUM 2016-02-15	GÖDÄKÄND ÄV	

NYBYGGNÄD FLERBÖSTÄDSHUS
RÖRSYSTEM
PLAN 3
TRÄPPHUS 5, FG +27 27

SKÄLÄ A1:150 A3:100	NUMMER V-50-1-2305	I BET
---------------------------	-----------------------	-------

