

DÄR EJ ANNAT ANGES GÄLLER FÖLJANDE

- ☐ H KANALISATION FÖR HANDDUKSTORK


**-U UNDER ÖVERSKÅP**

L24 MATNING AV BELYSNING BAKOM HUSNUMMER.

## 8 INSTALLATION FÖR HANDDUKSTORK UTFÖRD

BET	ANT	XÄNDRINGEN AVSER	SIGN	DATUM
-----	-----	------------------	------	-------

## RELATIONSHANDLING

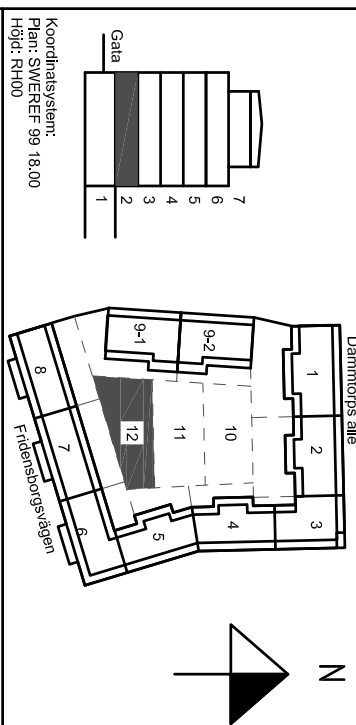

JÄRVASTADEN, SOLNA

# SKANSKA

A	Samstia Teknik	Tel. 010-448 00 00
K	Bierking	Tel. 010-211 80 00
E	Resista AB	Tel. 08-596 970 70
V	Energovais	Tel. -3767112350
W	Äf Infrastruktur AB	Tel. 010 505 00 00
L	Landskapslaget AB	Tel. 08-442 48 20

PLAN 2 (ENTRE), GÅRDSHUS

## Kraft och belysningsystem

