


FÖRKLARINGAR

ALLA MÅTT ANGES I MILLIMETER

- BRANDCELLSGRÄNS EI60
- BGV BRANDGASVENTILATION
- UTRYMNINGSSKYLT, GENOMLYSTA
- UTRYMNINGSSKYLT, EFTERLYSANDE
- RL RÖKLUCKA
- TL TAKLUCKA
- SR STUPRÖR
- 034 PARKERINGSPLATS MED NUMMER
- MC02 MOTORCYKELPLATS MED NUMMER
- 18 ENTRÉ MED GATUNUMMER
- 5 TRAPPHUSNUMMER, 1-9

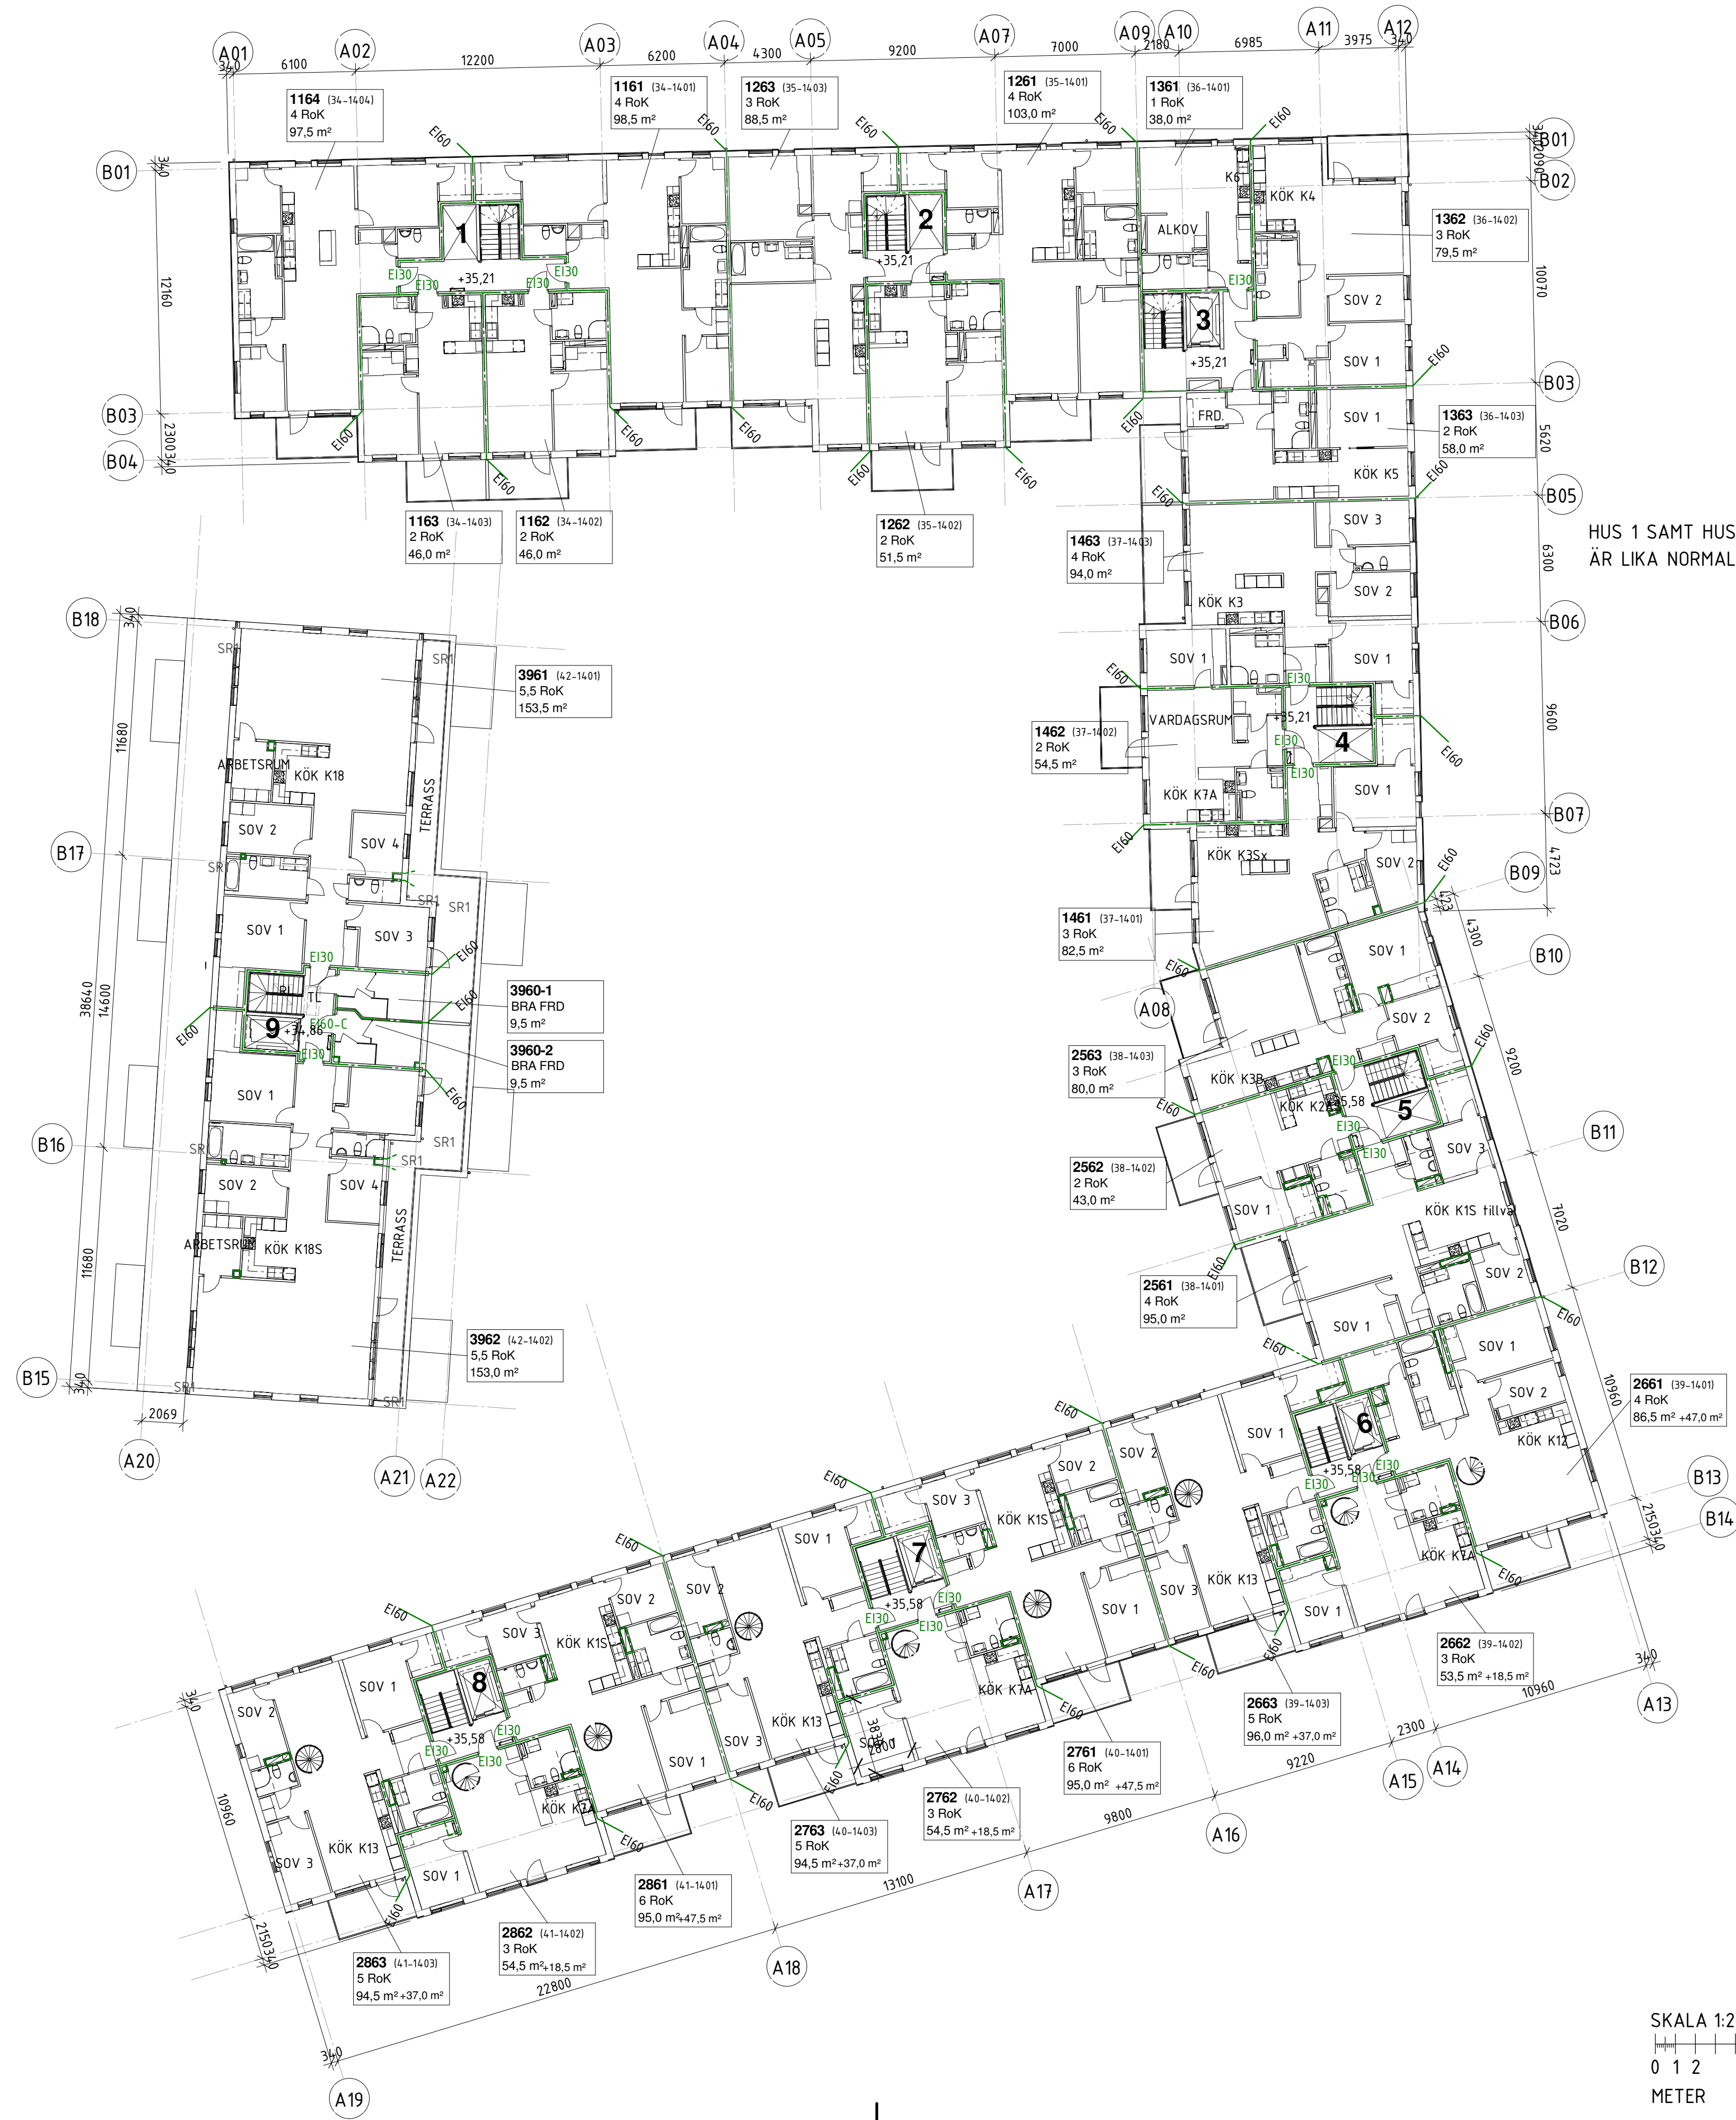

HUS 1 SAMT HUS 2 TRAPPHUS 5
ÄR LIKA NORMALPLANET.

HÄNVISNINGAR:

SEKTIONER - SE A-40.2-001 OSV.
FASADER - SE A-40.3-001 OSV.

GÅRD - SE RITNINGAR FRÅN
LANDSKAPSARKITEKT

BET

ÄNDRINGEN AVSER

DATUM

SIGN

RELATIONSHANDLING

Kv. Liljekonvaljen
JÄRVASTADEN, SOLNA

SKANSKA

A	Skanska Teknik	tel. 010-44 80 000
K	Björking	tel. 010-211 80 00
E	Resista AB	tel. 08-594 97070
L	Landskapslaget AB	tel. 08-442 48 20
V	Energoavats	tel. +3761 7112350
w	ÅF Infrastruktur	tel. 010-505 00 00

UPPDRAGS NR
141302

RITADYRKONSTR. AV
UCB

HANDLÄGGARE
U-C Bejtoft

DATUM
2016-02-15

ANSVARIG
Ulla-Carin Bejtoft

NYBYGGNATION FLERBOSTADSHUS
Plan 6
Översikt

SKALA
A1 1:200
A2 1:400

NUMMER
A-40.1-006

BET

SKALA 1:200

2016-01-18 12:32:48 G:\Teknik\HbB\Uppdrag 5\Him\141302 Liljekonvaljen BHVA\Modell\Liljekonvaljen_A_relations.rvt