ANSLUTNINGAR
TVÄTTMASKINER:
Ⓐ KV1-24-12 UT FRÅN SCHAKT UNDER BÄNK. DISKMASKINS-AVSTÄNGNING MORA INXX MONTERAS I BÄNK
Ⓑ KV1-24-12 VERKTIKAL DRAGNING FRÅN TAK. AVSLUT MED AV63-12 (BALLOFIX)
Ⓒ KV1-24-12 ANSL TILL LEDNING UNDER TVÄTTSTÄLL. AVSLUT MED AV63-12 (BALLOFIX)
Ⓓ DISKMASKINER EJ PLACERADE BREDVID DISKHO. KV1-33-16 KLAMRAS UNDER BÄNK. DISKMASKINER LEVERERAS MED FÖRLÄNGD AVLOPPSLANG (INGÅR I BE).

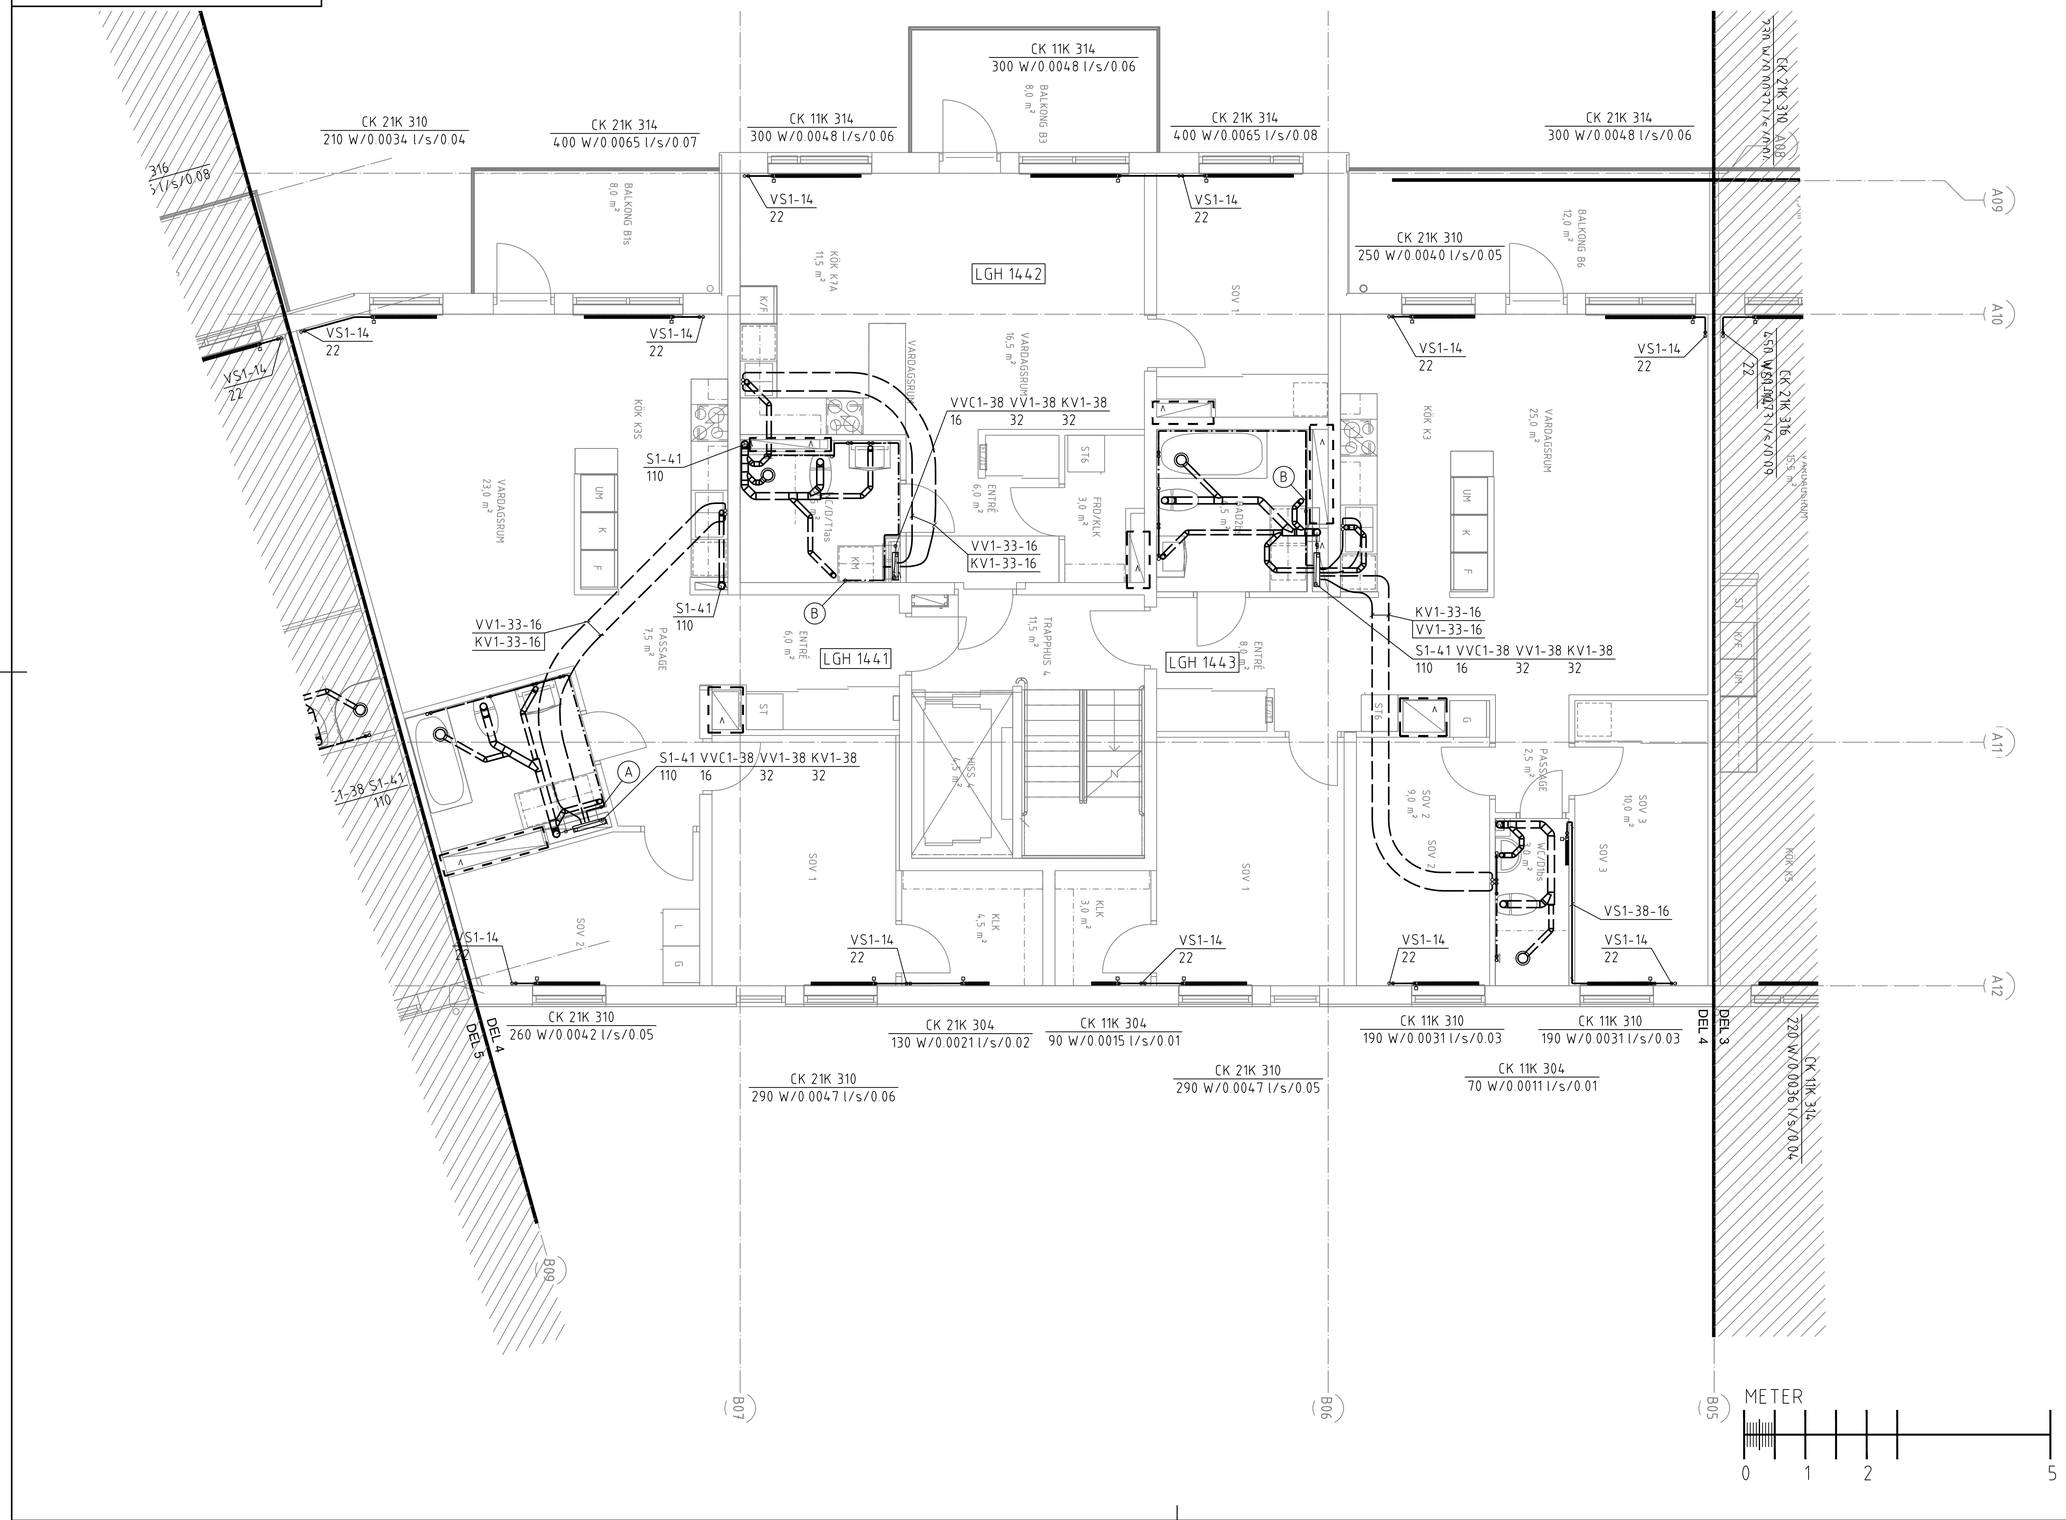

ANVISNINGAR
- DÄR EJ ANNAT ANGES FÖRLÄGGS SPILLVATTENLEDNINGAR MED 10 PROMILLES FALL.
- ENTREPRENADGRÄNS ÄR HUSLIV.
- SAMTLIGA BLANDARE FÖRSES MED FÖRAVSTÄNGNINGSVENTILER.
- AVLOPPSRÖR S1-32 I DIM 110 GENOM BETONGBJÄLKLAG OCH BRANDAVSKILJANDE VÄGG FÖRSES MED BRANDTAPE.
- VATTENRÖR KV1-38, VV1-38, VVC1-38 GENOM BETONGBJÄLKLAG OCH BRANDAVSKILJANDE VÄGG FÖRSES MED BRANDTAPE.

DIMENSIONER PÅ ANSLUTNINGSLEDNINGAR:

APPARAT	KV	VV	SV	VS
VK	12		110	
TS	12	12	75	
DBBL	15	15	75	
GB			UTLOPP	
UB	15	15	75	
TV	15			
VUK	15			
DUBL	15	15		
BKBL	15	15		
SPBL	15	15		
RADIATOR (DÄR EJ ANNAT ANGES)				12

RÖRMATERIAL
EXEMPEL: VS1-21-22.
VS1 ANGER MEDIA I RÖRLEDNING, 21 ANGER MATERIAL DÄR
- FÖRSTA SIFFRAN ÄR RÖRMATERIAL,
- ANDRA SIFFRAN ÄR ETT LÖPNUMMER FÖR OLIKA TYPER INOM MATERIALOMRÅDET

22 ANGER RÖRDIMENSION

MEDIA
VP1 VÄRME PRIMÄR 60°C
VS1 VÄRME SEKUNDÄR
RAD 55-40°C
VENT 50-30 C
KV1 KALLVATTEN
VV1 VARMVATTEN 55°C
VVC1 VARMVATTEN CIRKULATION
S1 SPILLVATTEN

MATERIAL
1X - STÅLRÖR
11 STÅLRÖR ENL SS326 ELLER HANDELSTUBER PÅ FJÄRRVÄRME PRIMÄR STÅLTUBER ENL SS1887 ELLER 1878
14 ELFÖRZINKADE STÅLRÖR TYP MAPRESS

2X - KOPPARRÖR
21 HÅRDA KOPPARRÖR ENL. SS1889 ELLER SS1890
22 KOPPARRÖR TYP PRISOLRÖR
23 KOPPARRÖR TYP PLUSPRISOLRÖR
24 FÖRKROMADE KOPPARRÖR

3X - PLASTRÖR
31 DAG OCH SPILLVATTENRÖR AV PP
32 DAG OCH SPILLVATTENRÖR, LJUDDÄMPADE TYP RAUPIANO
33 PEX TYP RÖR I RÖR OISOLERADE
34 PEM-SLANG PN10
35 PEX RÖR I RÖR ISOLERADE.
36 ALUPEX RÖR I RÖR, OISOLERADE
37 ALUPEX RÖR I RÖR, ISOLERADE
38 ALUPEX HÅRDA RÖR ISOLERADE MED RÖRSKÅL.

4X - GJUTJÄRNSRÖR
41 SPILLVATTENRÖR TYP MA

5X - ROSTFRIA RÖR
51 SPILLVATTENRÖR ROSTFRIA TYP BLUCHER ELLER LIKVÄRDIGT.

BET	ANT	ÄNDRINGEN AVSER	SIGN	DATUM

RELATIONSHANDLING

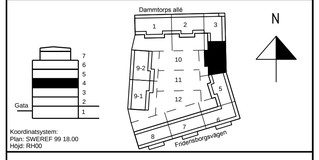

Kv. Liljekonvaljen
JÄRVASTADEN, SOLNA

SKANSKA

	A	Skanska Teknik	Tel. 010-448 00 00
	K	Bjerking	Tel. 010-211 80 00
	E	Resista AB	Tel. 08-594 970 70
	V	Energoavats	Tel. +37167112350
■	W	ÅF Infrastruktur AB	Tel. 010 505 00 00
	L	Landskapslaget AB	Tel. 08-442 48 20

UPPDRAG NR	RITAD AV	UPPDRAGSANSVARIG
587931	PFN	OLH
DATUM	GODKÄND AV	
2016-02-15		

NYBYGGNAD FLERBOSTADSHUS
RÖRSYSTEM
PLAN 4
TRAPPHUS 4, FG +29.67

SKALA	NUMMER	BET
A1 1:50 A3 1:100	V-50-1-1404	