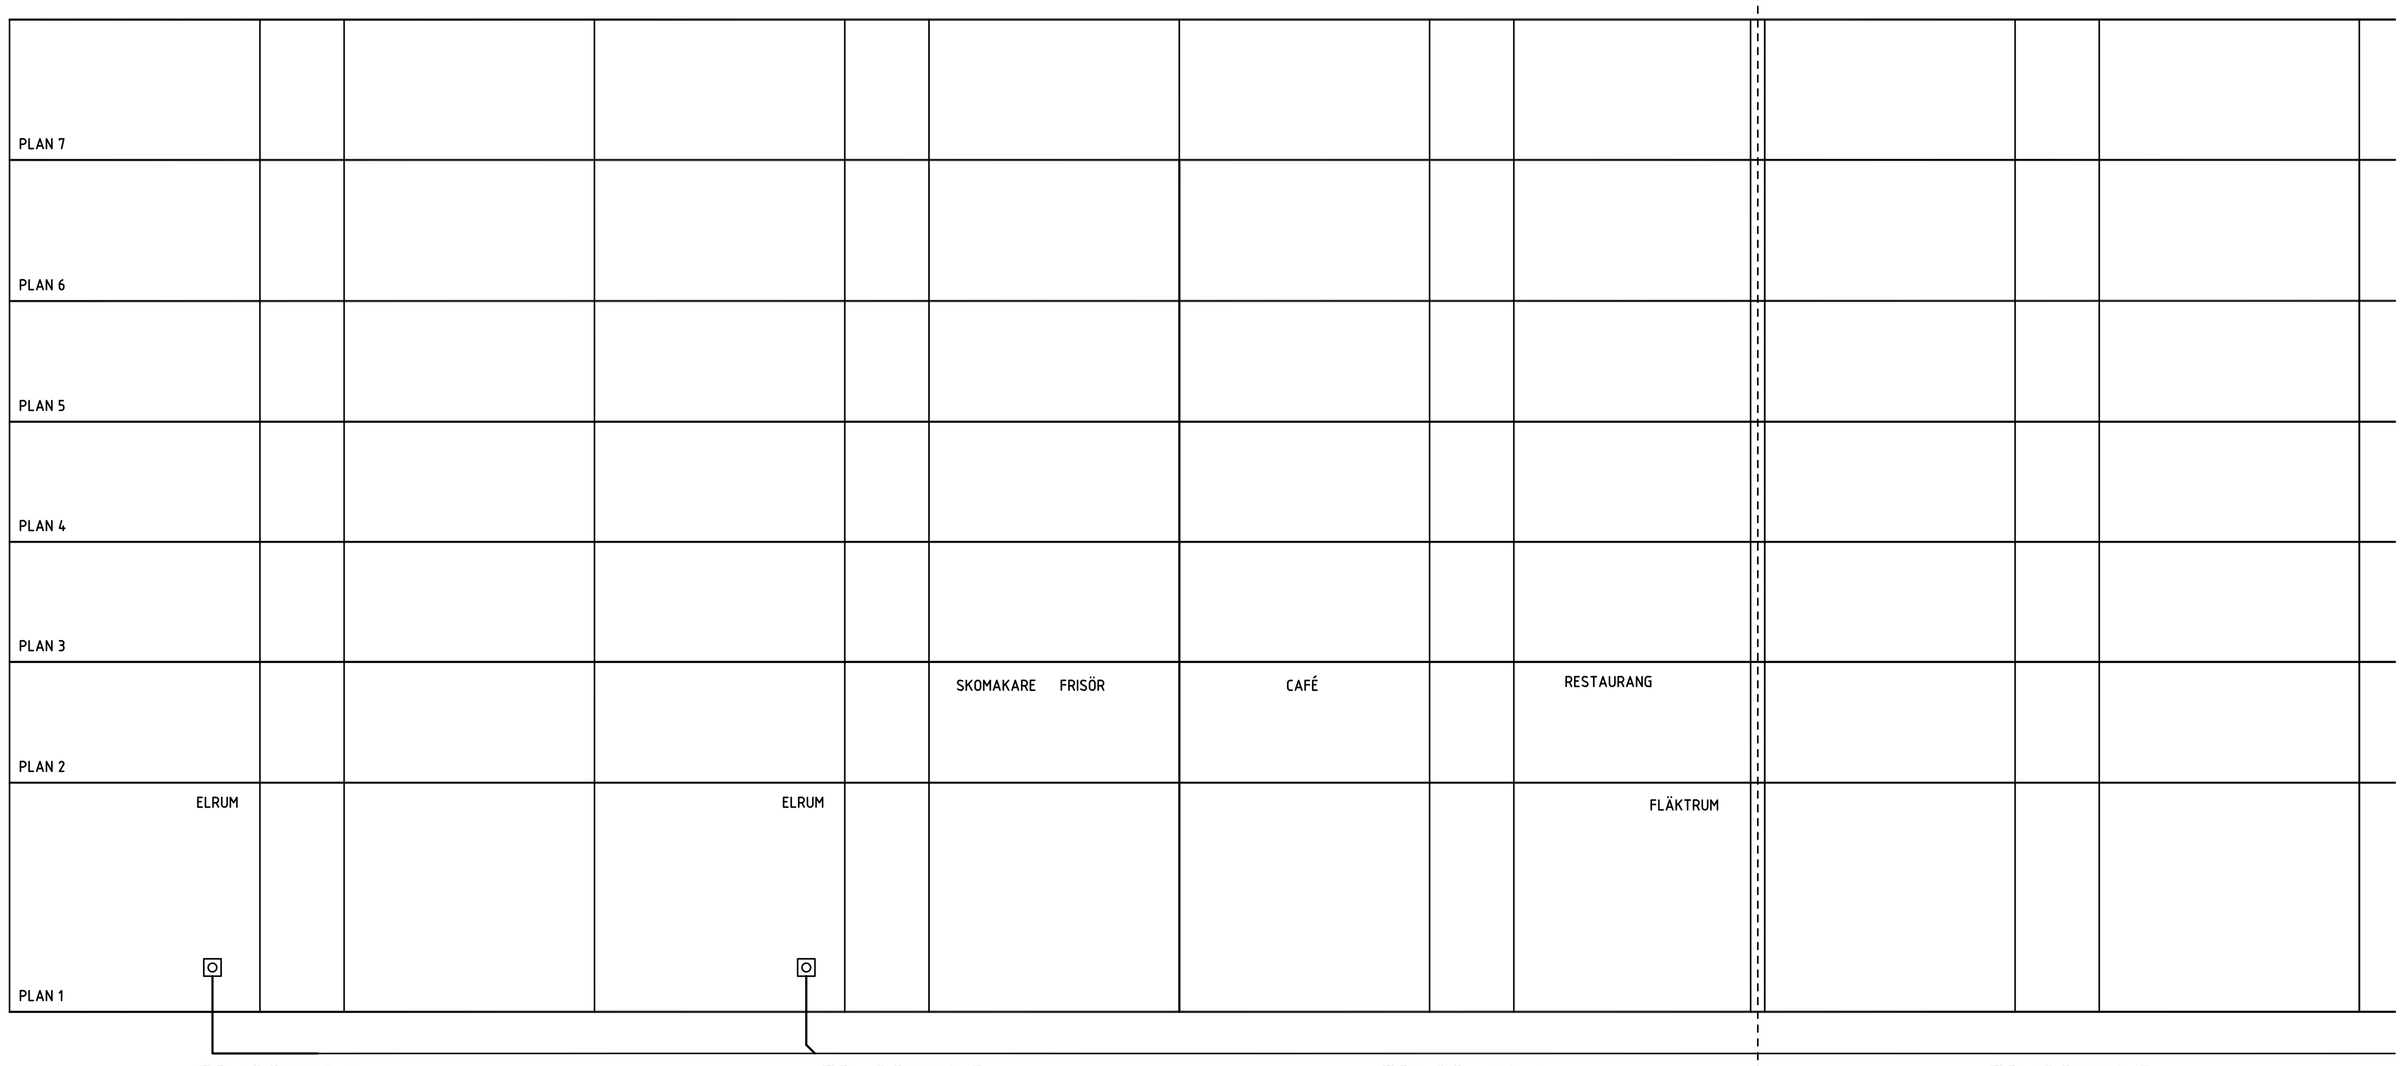

FÖRKLARINGAR

DÄR EJ ANNAT ANGES GÄLLER
LEDNINGAR
- ELAKY 10x2x0,6

⊠ KOPPLINGSSTÄLL FÖR -01-NÄT

⊡ 10-PARSPLINT

① FÖRLÄGGS I RÖR I/UNDER BOTTENPLATTA LÄMNAS I SLING I HISSCHAKTBOTTEN. HISSENTREPRENÖR INSTALLERAR OCH ANSLUTER LEDNING INOM SCHAKT.

		RELATIONSHANDLING	MN	2016.02.15
BET	ANT	ÄNDRINGEN AVSER	SIGN	DATUM

RELATIONSHANDLING

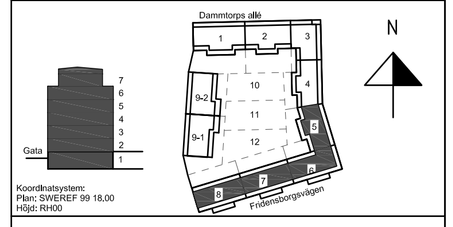

Kv. Liljekonvaljen
JÄRVASTADEN, SOLNA

SKANSKA

	A	Skanska Teknik	Tel. 010-448 00 00
	K	Bjerking	Tel. 010-211 80 00
■	E	Resista AB	Tel. 08-594 970 70
	V	Energoavats	Tel. +37167112350
	W	ÅF Infrastruktur AB	Tel. 010 505 00 00
	L	Landskapslaget AB	Tel. 08-442 48 20

UPPDRAG NR	RITAD AV	UPPDRAGSANSVARIG
13020	AH	MN
DATUM	GODKÄND AV	
2014.04.04		

NYBYGGNAD FLERBOSTADSHUS
Trapphus 5-8
Nätschema
Flerfunktionsnät

SKALA	NUMMER	BET
A1: A3:	E-640-8-200	

LoK Ljus & Kraft

PLO: 2016-01-31 22:20 S:\PROJEKT\2013\13020\E\MODELL\SCHEMA.DWG MATS

..\..\A\MODELL\A-40-S-0001.dwg