FÖRKLARINGAR

DÄR EJ ANNAT ANGES GÄLLER FÖLJANDE:

APPARATER BREDVID VARANDRA ÄR MONTERADE UNDER GEMENSAM TÄCKRAM.

SE ARKITEKTENS UPPSTÄLLNINGSRITNINGAR ÖVER KÖK OCH BADRUM FÖR EXAKTA APPARATPLACERINGAR.

LEDNINGAR OCH RÖR TILL LÄGENHETER SOM ÄR FÖRLAGDA I VERTIKLA SCHAKT ÄR REDOVISADE PÅ NÄTSCHEMAN.

LEDNING FÖR PASSAGEANLÄGGNING
PARTVINNAD 4x2x0,5
LEDNING INOM LÄGENHETER
OSKÄRMAD 4-PARS KABEL KAT.6
LEDNING FÖR FASTIGHETSNÄT
PARTVINNAD 4x2x0,5

UTTAG 300 ÖG (INOM LÄGENHETER)
UTTAG 1000 ÖG (INOM TEKNISKA UTRYMMEN)

- KORSKOPPLING FÖR MULTIMEDIANÄT MED MODULARPANELER INBYGGT I ELCENTRAL.
- MULTIMEDIAUTTAG FÖR ANTENN, TELEFON OCH DATA. DUBBELT SKÄRMAT MODULARUTTAG.
- BRANDVARNARE
- C — UNDERCENTRAL FÖR PASSAGEANLÄGGNING.
- IP — KOMMUNIKATIONSMODUL
- D — DELNINGSBOX PÅ VÄGG OVAN UNDERTAK.
- IR — IR-LÄSARE FÖR POSTEN.
- I — 1/0-BOX I ELNISCH.
- K — BERÖRINGSFRI LÄSARE MED KNAPPSATS, UK 900 ÖM
- L — BERÖRINGSFRI LÄSARE, UK 900 ÖM.
- DB — SPRIDNINGSPLINT FÖR DÖRRMILJÖ
- ELLÅS INGÅR I BE.
- MIKROBRYTARE INGÅR I BE.
- KARMÖVERFÖRING INGÅR I BE.
- 10-PARSPLINT
- KNAPP 1200 ÖG FÖR STYRNING AV RÖKLUCKA I TRAPPHUSTOPP. LEDNING 4x2x0,5. STRÖMFÖRSÖRJS VIA TRANSFORMATOR. LARM ANSLUTS TILL APPARATSKÅP I PLAN 1.
- APPARATDOSA OVAN DÖRRKARM FÖR MÄTNING AV RUMSTEMPERATUR. FÖR RITNINGAR ÖVER PLAN 3-6 ÄR LGH-NR INFÖRT BREDVIS GIVARSYMBOL.
- (A) 2 ST VP20 MELLAN VATTENFÖRDELARE OCH ELCENTRAL.
- (B) VP20 MELLAN ELCENTRAL OCH PLAN 1.
- (C) VP20 MELLAN REFERENSGIVARE, 2000 ÖG OCH PLAN 1.

METER
0 1 2 5

		RELATIONSHANDLING	MN	2016.02.15
BET	ANT	ÄNDRINGEN AVSER	SIGN	DATUM

RELATIONSHANDLING

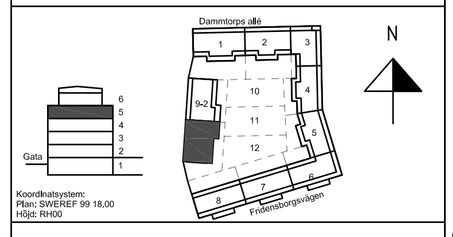

Kv. Liljekonvaljen
JÄRVASTADEN, SOLNA

SKANSKA

A	Skanska Teknik	Tel. 010-448 00 00
K	Bjerking	Tel. 010-211 80 00
E	Resista AB	Tel. 08-594 970 70
V	Energoavats	Tel. +37167112350
W	ÅF Infrastruktur AB	Tel. 010 505 00 00
L	Landskapslaget AB	Tel. 08-442 48 20

UPPDRAG NR	RITAD AV	UPPDRAGSANSVARIG
13020	AH	MN
DATUM	GODKÄND AV	
2014.11.10	Mats Nordlund	

NYBYGGNAD FLERBOSTADSHUS
PLAN 5 (3 TR), TRH 9, DEL 1

Telesystem

SKALA	NUMMER	BET
A1:1:50 A3:1:100	E-64-1-3591	

LoK Ljus & Kraft

PLO: 2016-01-31 19:08 S:\PROJEKT\2013\13020\ELMODELLE\E-64-P-0500.DWG MATS

\RITDEF\fork64_typ.dwg