FÖRKLARINGAR

LB01-FTX 1- 500 x 500-B-13- Y-41

SYSTEM
MEDIE
MATERIAL
DIMENSION CIRK.
DIMENSION REK1 REKT.
DIMENSION CIRK.
DIMENSION REK2 REKT.
ISOLERING TYP B/VK/L
ISOLERING SPECIAL
YTBEKLÄDNAD
YTBEKLÄDNAD TYP

SYSTEM
LB01-FTX-HUS1 LUFTBEHANDLINGSAGGREGAT
LB02-FTX-HUS2 LUFTBEHANDLINGSAGGREGAT
LB03-FTX-HUS3 LUFTBEHANDLINGSAGGREGAT
LB04-FX-HUS2 (LOA1) LUFTBEHANDLINGSAGGREGAT
LB05-FTX-HUS2 (LOA2) LUFTBEHANDLINGSAGGREGAT
FF01-HUS1- FRÅNLUFTSFLÄKT NR.01
FF02-HUS1- FRÅNLUFTSFLÄKT NR.02
FF03-HUS1- FRÅNLUFTSFLÄKT NR.03
FF04-HUS2- FRÅNLUFTSFLÄKT NR.04
FF05-HUS2- FRÅNLUFTSFLÄKT NR.05
FF06-HUS2- FRÅNLUFTSFLÄKT NR.06
FF07-GARAGE CO2- FRÅNLUFTSFLÄKT NR.07

MEDIE
F - FRÅNLUFT
A - AVLUFT
U - UTELUFT
T - TILLUFT

MATERIAL
1-FÖRZINKAD PLÅT
2-

ISOLERING
B11-BRAND EI15
B13-BRAND EI30
B16-BRAND EI60
K25-KONDENS 50mm
V17-VÄRME 70mm

YTBEKLÄDNAD
Y----------

SAKVAROR
SP1-INJUSTERINGSSPJÄLL-FLAKTWOODS-IRIS
SP2-INJUSTERINGSSPJÄLL-REKTANGULÄR
SP3-M-AVSTANGNINGSSPJÄLL M.MOTOR
BS1-BRANDSPJÄLL HAGAB BACIC 1
BS2-FALKT WOODS ETPR-E-03-1 (24V AC/DC)
BS3-WELAND
LD1-CIRK. LJUDDÄMPARE-LINDAB SLCU100-1200
LD2-CIRK. LJUDDÄMPARE-LINDAB SLCU100-900
LD3-REKT. LJUDDÄMPARE-LINDAB
RL1-RENSLUCKA-CIRCULAR PLUG
RL2-RENSLUCKA-REKTANGULÄR PLUG
RL3-RENSLUCKA-CIRCULAR SIDE
RL4-RENSLUCKA-REKTANGULÄR SIDE
TD1-TILLUFTSDON-FLAKTWOODS-KTI
TD2-TILLUFTSDON-HALTON-FLE
TD3-TILLUFTSDON-FLAKT WOODS-KE
TD4-TILLUFTSDON-LINDAB-LKA
FD1-FRÅNLUFTSDON-FLAKTWOODS-KSO
AD1-AVLUFT TAKHUV-BEVENT RASCH-BRIH-xxx
AD2-AVLUFT GRILLE-FLAKT WOODS-RIS
UD1-UTELUFT TAKHUV BEVENT RASCH-BRFH-xxx
UD2-AVLUFT GRILLE-FLAKT WOODS-RIS

Isolerade på synliga kanaler vara skall försedd med ytskikt av aluminiumfolie. Skall häftas och tejpas med alu-tejp.
Rensluckor enligt stormästarens anvisningar.

BET	ÄNDRINGEN AVSER	DATUM	SIGN

RELATIONSHANDLING

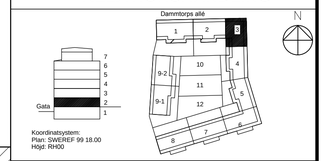

Kv. Liljekonvaljen
JÄRVASTADEN, SOLNA

SKANSKA

	A	SKANSKA TEKNIK	Tel. 010-448 13 29
	K	BJERKING	Tel. 010-211 80 00
	E	RESISTA AB	Tel. 08-594 97070
	L	LANDSKAPSLAGET AB	Tel. 08-442 48 20
X	V	ENERGOAVOTS	Tel. +371 671 123 50
	W	ÅF INFRASTRUKTUR	Tel. 010-505 00 00

OPPDRAG.NR	RITAD/KONSTR.AV	HANDLÄGGARE
141302	Emīls Kaužens	Māris Maķevics
DATUM	ANSVARIG	
2016-01-29	Dainis Zīlītis	

NYBYGGNAD FLERBOSTADSHUS
TRAPPHUS 3, PLAN 2 (ENTRE)
LUFTBEHANDLING

SKALA	NUMMER	BET
A1 1:50 A3 1:100	V 57.1-1203	