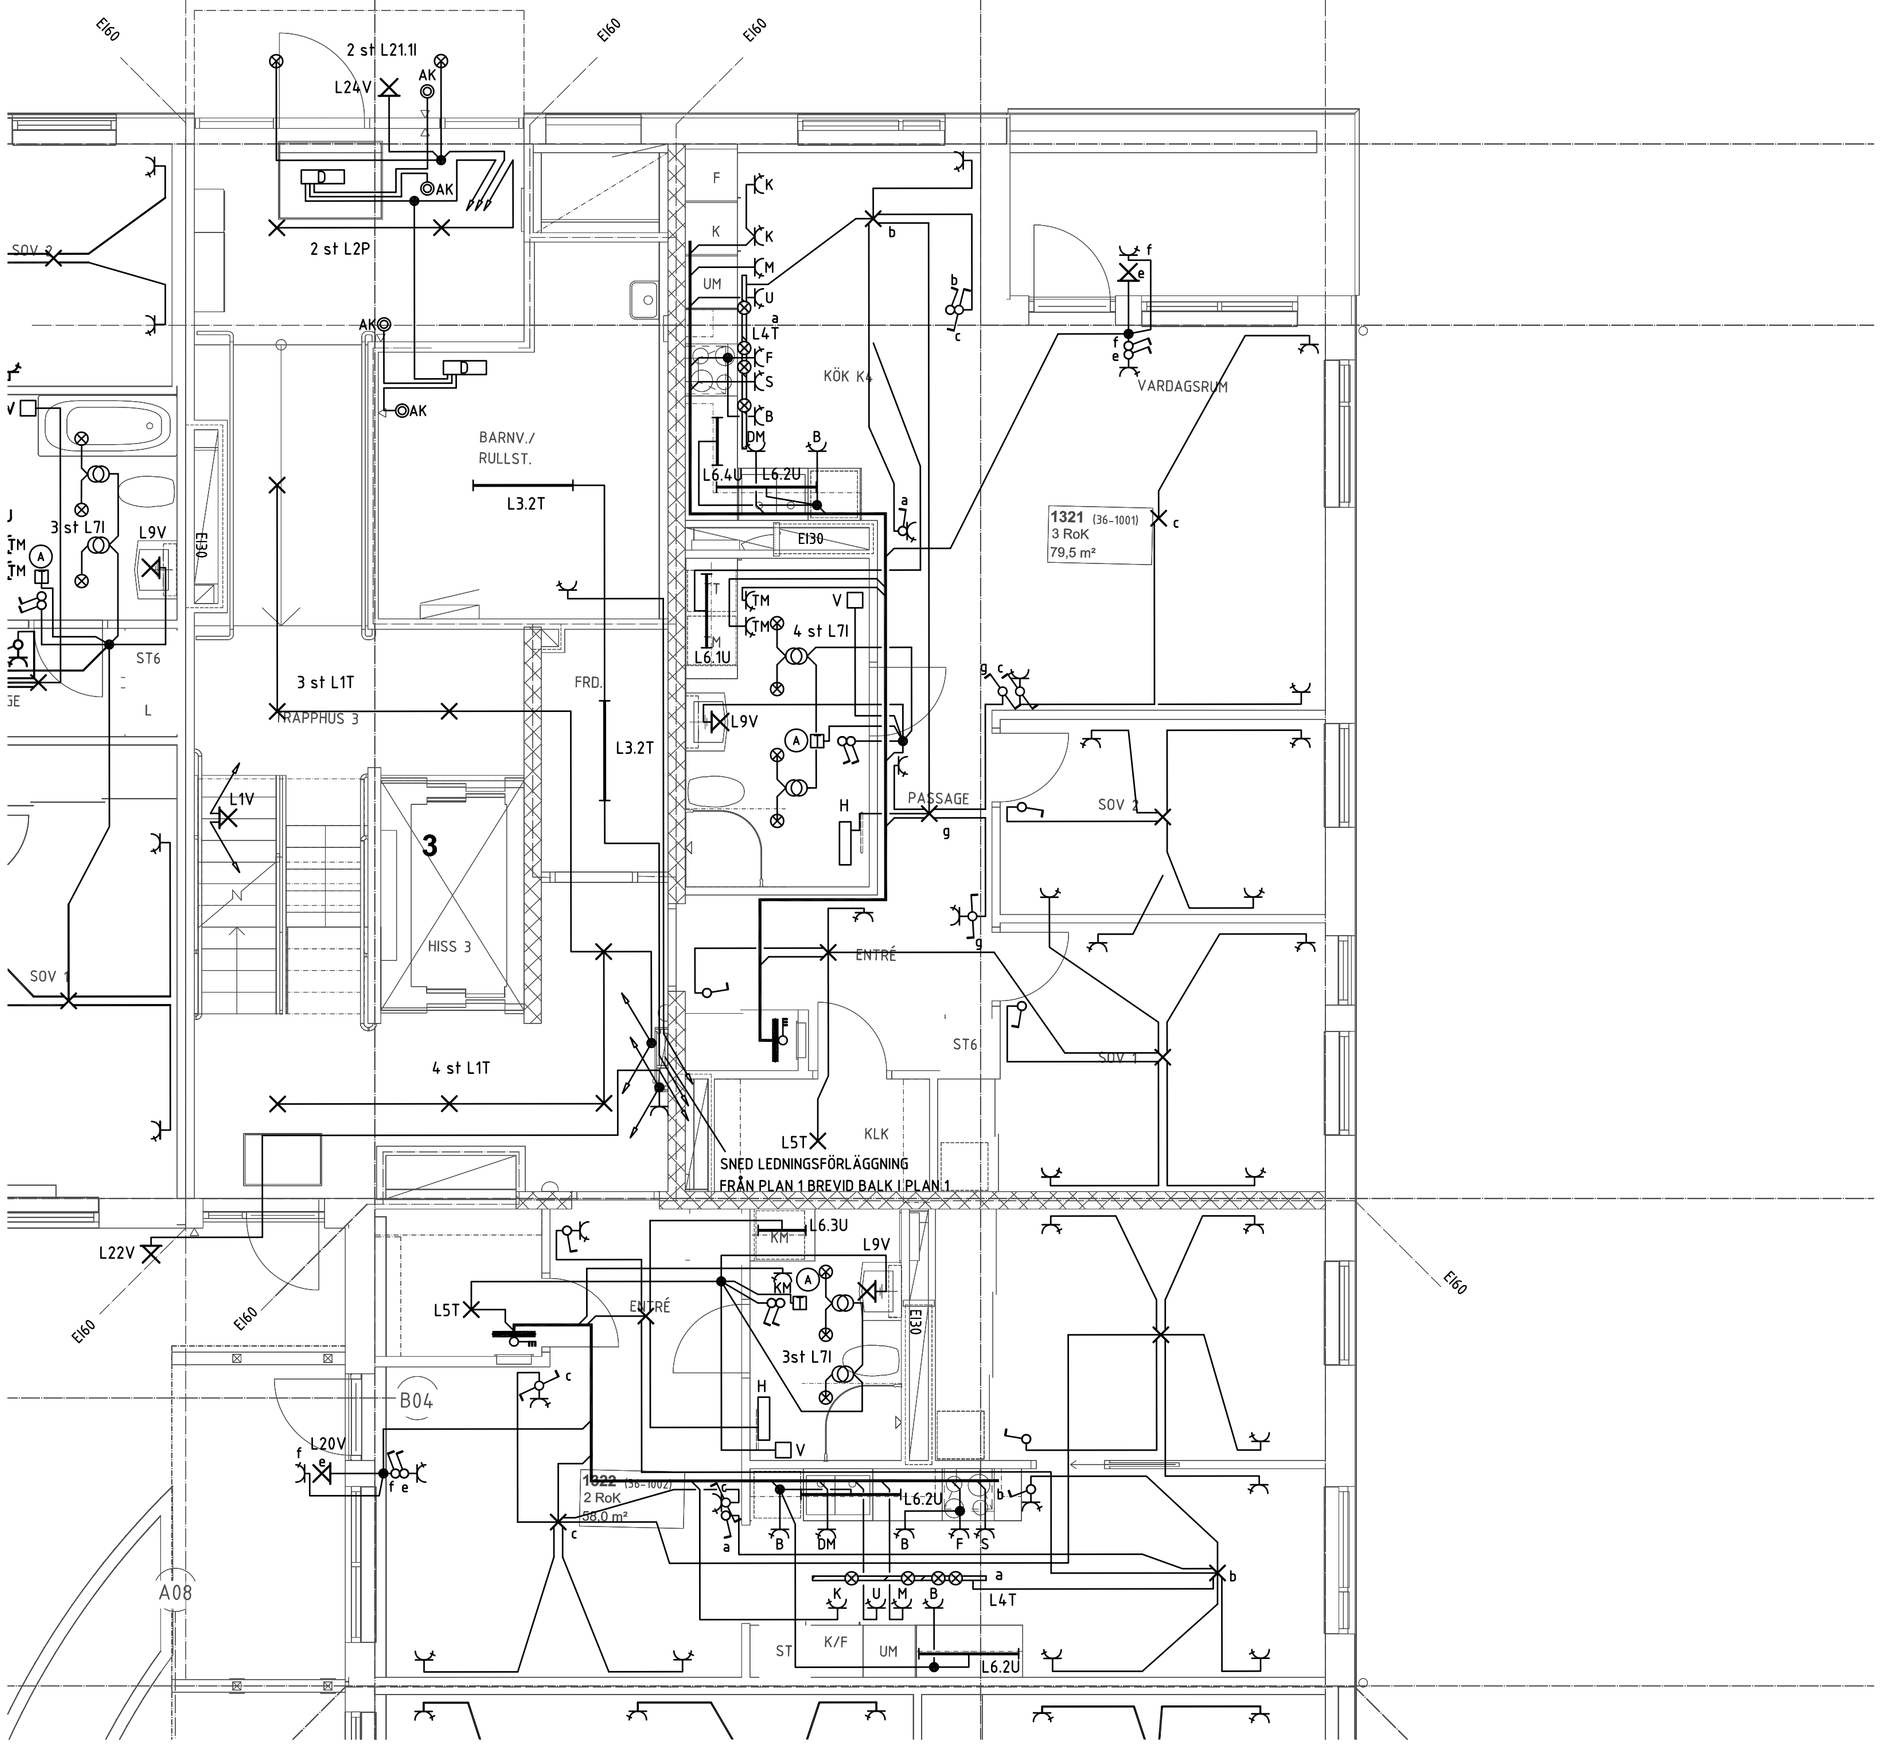

FÖRKLARINGAR

DÄR EJ ANNAT ANGES GÄLLER FÖLJANDE:

- ELCENTRAL INKL BREDBANDSUTRUSTNING
- STRÖMSTÄLLARE OCH 1-VÄGS UTTAG MONTERADE UNDER GEMENSAM TÄCKRAM.
- 2-VÄGS UTTAG INOMHUS, 300 ÖG.
- 1-VÄGS UTTAG BALKONG/UTEPLATS, 650 ÖG
- B 3 ST UTTAG I HÖRNBOX PÅ VÄGG MOT ÖVERSKÅP.
- S UTTAG FÖR SPIS/HÄLL/UGN LEDNING 5G2,5.
- DM 1-VÄGS UTTAG FÖR DISKMASKIN, 500 ÖG.
- F 1-VÄGS UTTAG FÖR FLÄKT, 2000 ÖG.
- K 1-VÄGS UTTAG FÖR KYL/FRYS 2200 ÖG.
- M 1-VÄGS UTTAG FÖR MIKROVÅGSUGN, 1700 ÖG.
- U UTTAG FÖR UGN, 1700 ÖG. LEDNING 5G2,5
- SP UTTAG FÖR SPOTLIGHT, UNDER ÖVERSKÅP
- TM 2 ST 1-VÄGS UTTAG FÖR TVÄTTMASKIN/ TORKTUMLARE MONTERADE VERTIKALT UNDER GEMENSAM TÄCKRAM, 800 ÖG. SEPARAT AVSÄKRADE.
- TP 1-VÄGS UTTAG FÖR TVÄTTMASKIN, 800 ÖG.
- KANALISATION FÖR RUMSTERMOSTAT TILL ELGOLVVÄRME, 1300 ÖG. OCH TEMPERATURGIVARE I GOLV INSTALLERAS.
- ANSLUTNING AV BADRUMSSKÅP I BADRUM
- H KANALISATION FÖR HANDDUKSTORK.
- V SPÄNNINGSUTJÄMNING AV VENTILATIONSKANAL, ANSLUTS MED SVEP LEDNING 1G2,5
- D AUTOMATISK DÖRRÖPPNARE
- AK ARMBÅGSKONTAKT

LEDNING
3G1,5
EQ/FQ INFÄLLT I RÖR.
EQQ-AL/FQQ-AL PÅ STEGE/RÄNNA.
EQQ/FQQ FRITT PÅ VÄGG/I TAK.
-G- I GOLV
5G2,5 TILL ARMATURER I GARAGE, TRAPPHUS OCH KORRIDORER.

ARMATURER
-T DIKT TAK
-I INFÄLLD
-P PENDLAD
-V VÄGG
-U UNDER ÖVERSKÅP

L20 1800 ÖG.
L22 1800 ÖG.
L24 MATNING AV BELYSNING BAKOM HUSNUMMER.

- (A) INSTALLATION FÖR ELGOLVVÄRME UTFÖRD
- (B) INSTALLATION FÖR HANDDUKSTORK UTFÖRD

METER
0 1 2 5

BET	ANT	ÄNDRINGEN AVSER	SIGN	DATUM
		RELATIONSHANDLING	MN	2016.02.15

RELATIONSHANDLING

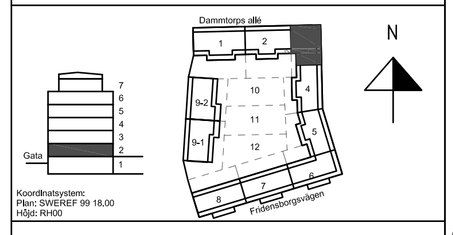

Kv. Liljekonvaljen
JÄRVASTADEN, SOLNA

SKANSKA

	A	Skanska Teknik	Tel. 010-448 00 00
	K	Bjerking	Tel. 010-211 80 00
	E	Resista AB	Tel. 08-594 970 70
	V	Energoavats	Tel. +37167112350
	W	ÅF Infrastruktur AB	Tel. 010 505 00 00
	L	Landskapslaget AB	Tel. 08-442 48 20

UPPDRAG NR	RITAD AV	UPPDRAGSANSVARIG
13020	AH	MN
DATUM	GODKÄND AV	
2014.03.21	Mats Nordlund	

NYBYGGNAD FLERBOSTADSHUS
PLAN 2 (ENTRÉ), TRH 3

Kraft och belysningssystem

LoK Ljus & Kraft

SKALA	NUMMER	BET
A1:1:50 A3:1:100	E-63-1-1203	

PLO: 2016-01-31 15:40 S:\PROJEKT\2013\13020\ELMODELLE-63-P-0200.DWG MATS

..\..\A1modell\A-40-P-0200.dwg ..\RITDEF\fork63_typ.dwg ..\..\Lokaler\SK43-729.dwg ..\RITDEF\fork63_lokal.dwg