© BJERKING AB

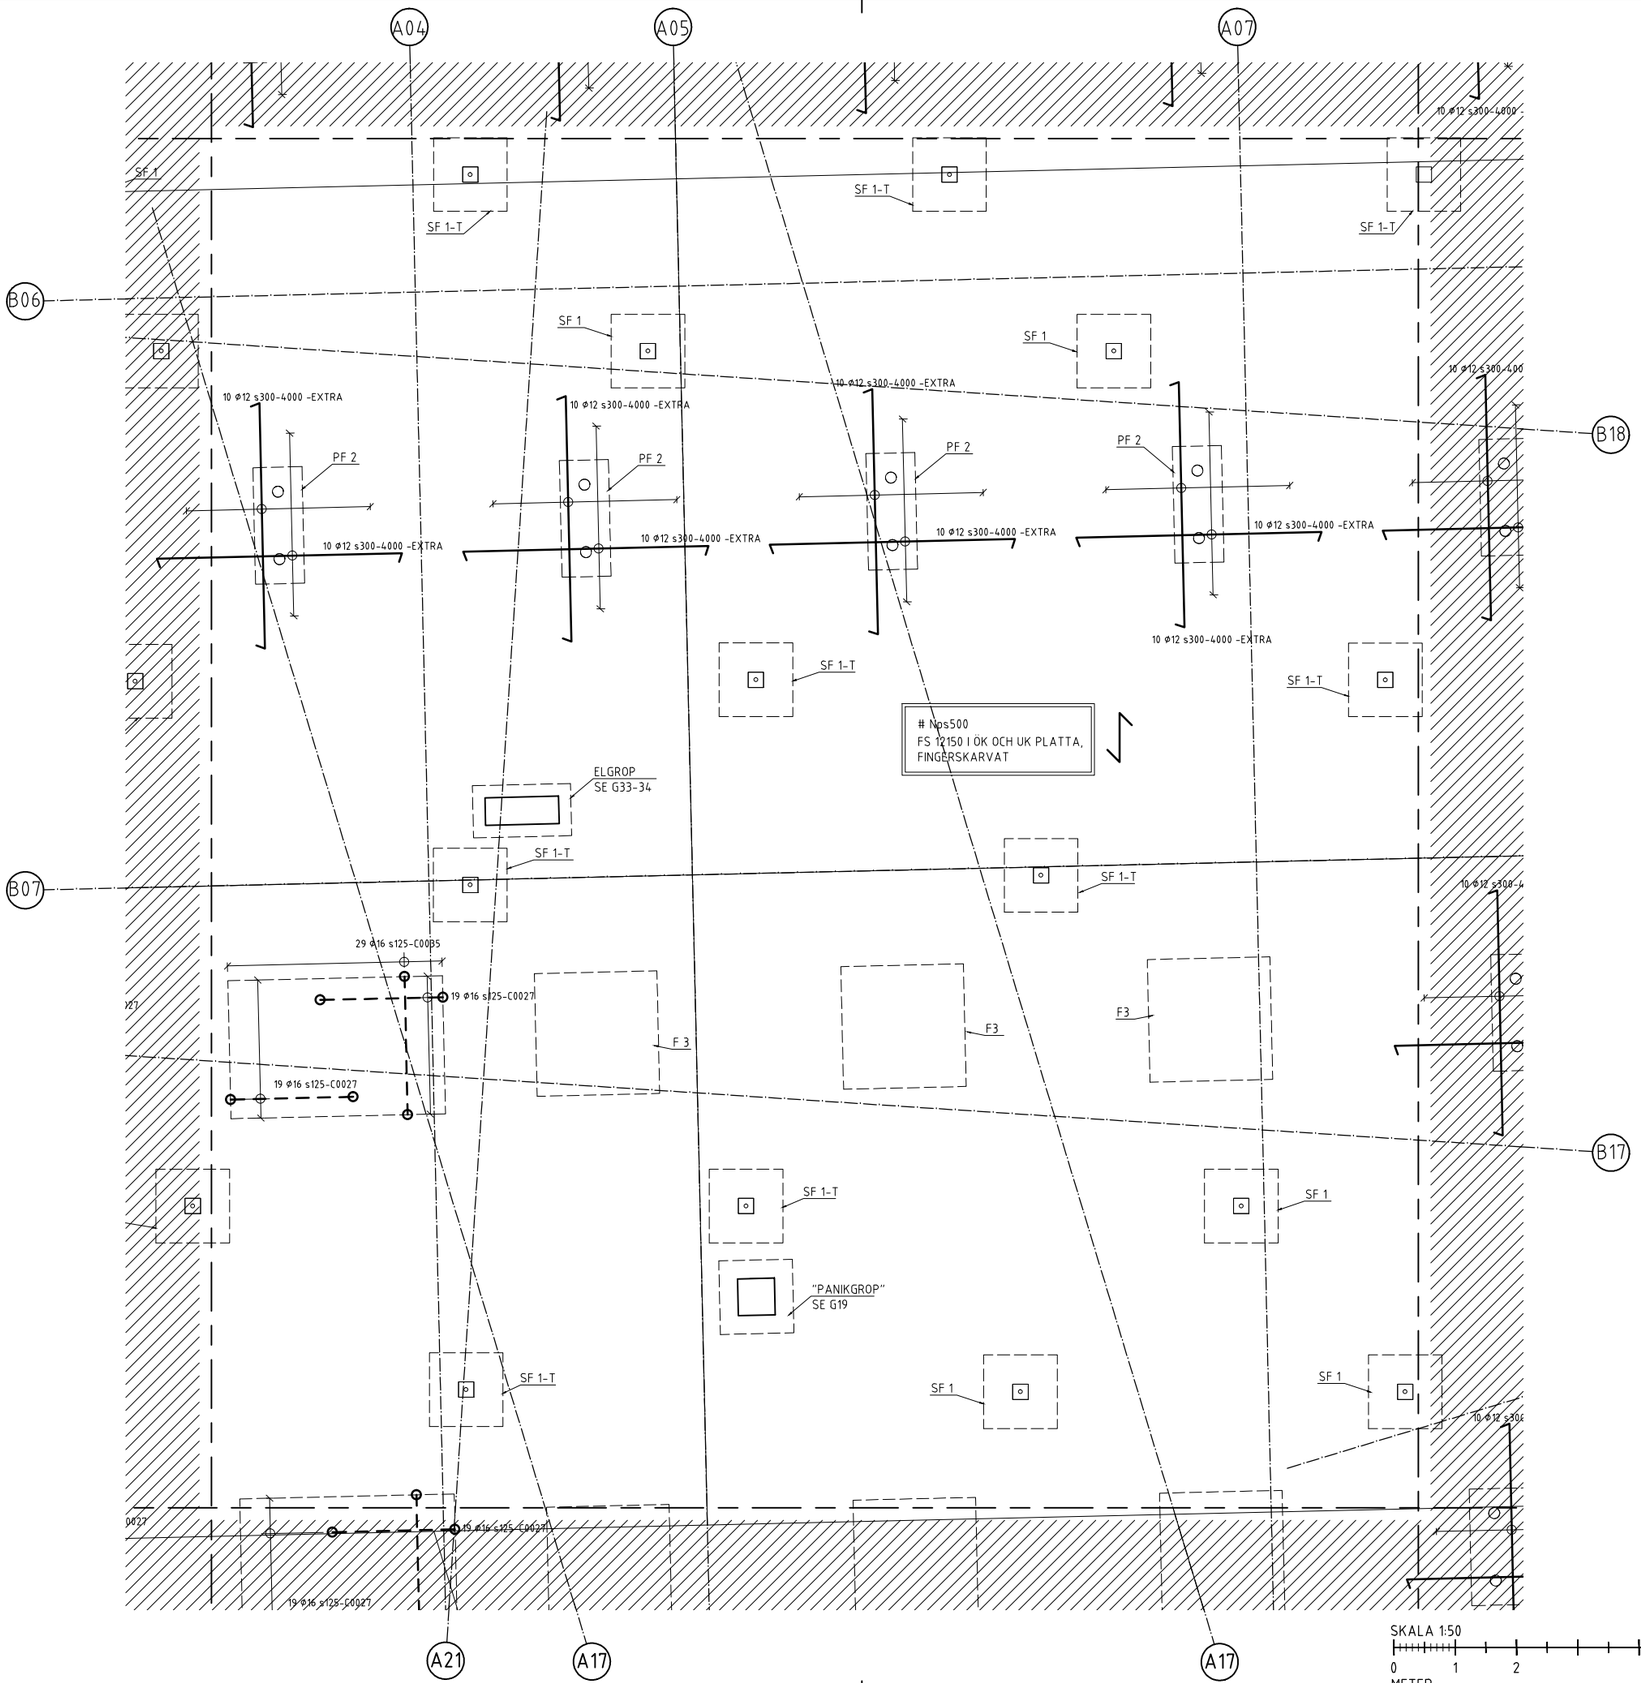

FÖRKLARINGAR

BETECKNINGAR MM ENL
BYGGHANDLINGAR 90

ALLA MÅTT I [mm]
HÖJDER I [m]
FG AVSER FÄRDIGT GOLV.
UK AVSER UNDERKANT BTG.

ARM. I UK

ARM. I ÖK

ANGER HUVUDBÄRRIKTNING PÅ PLATTA
ARMERING I PILENS RIKTNING ILÄGGES
ÖVERST FÖR JÄRN I ÖK, RESP UNDERST
FÖR JÄRN I UK

PF : PÅLFUNDAMENT, ARMERAS ENL. SEP.
DETALJER. SE RITN. K-15-6-0001--0006

F : FUNDAMENT, ARMERAS ENL. SEP. DET.
SE RITN. K-15-6-0001--0006

PLINT : BETONGPLINT TILL BERG ENL. SEP.
DET. SE RITN. K-15-6-0006
SF 1: STAGFUNDAMENT, ARMERAS ENL. SEP.
DETALJER. SE RITN. K-15-6-0006
SF 1-T: STAGFUNDAMENT, ARMERAS ENL. SEP.
DETALJER. SE RITN. K-15-6-0006

FÖRESKRIFTER

ALLMÄNNA FÖRESKRIFTER
SE RITNING K-01-0-0000.

HELA BETONGPLATTAN SKALL VARA
VATTENTÄT OCH SKYDDAS MED MEMBRAN,
CETCO VOLCLAY VOLTEX DS ENL. SEP.
DETALJER, SE RITN. K-15-6-1001, SAMT
FÖLJ LEV. ANVISNINGAR.

HÄNVISNINGAR

GRUNDPLANER	K-15-1-0001--0012
GOLVTYPER:	K-20-6-0001
TÄTSKIKTSSYSTEM, VOLCLAY	K-15-6-1001

TILLHÖRANDE ARM.SPECIFIKATIONER FINNS,
SE RITNINGSFÖRTECKNING

BET	ANT	ÄNDRINGEN AVSER	SIGN	DATUM

RELATIONSHANDLING

Koordinatsystem:
Plan: SWEREF 99 18.00
Höjd: RH00

Kv. Liljekonvaljen
JÄRVASTADEN, SOLNA

SKANSKA

A	Skanska Teknik	Tel. 010-448 00 00
K	Bjerking	Tel. 010-211 80 00
E	Resista AB	Tel. 08-594 970 70
V	Energoavals	Tel. +37167112350
W	ÅF Infrastruktur AB	Tel. 010 505 00 00
L	Landskapslaget AB	Tel. 08-442 48 20

UPPDRAG NR	RITAD AV	UPPDRAGSANSVARIG
13U22880	GRN	MJN
DATUM	GODKÄND AV	
2016-02-15	MJN	

NYBYGGNAD FLERBOSTADSHUS

ARMERINGSRITNING
DELPLAN 5

SKALA	NUMMER	BET
A1: 1:50 A3: 1:100	K-22-1-0005	

PLO. 2016-02-04, 14:07, K:\UPPDRAG\13U22880\KVRH\MODELL\K-22-P0001DWG, grn

XREFS: k-15-p-0001.dwg
..\model\vaggelevationer från revit\section-ve10ramp.dwg
..\model\vaggelevationer från revit\section-ve11ramp.dwg

LAGER: