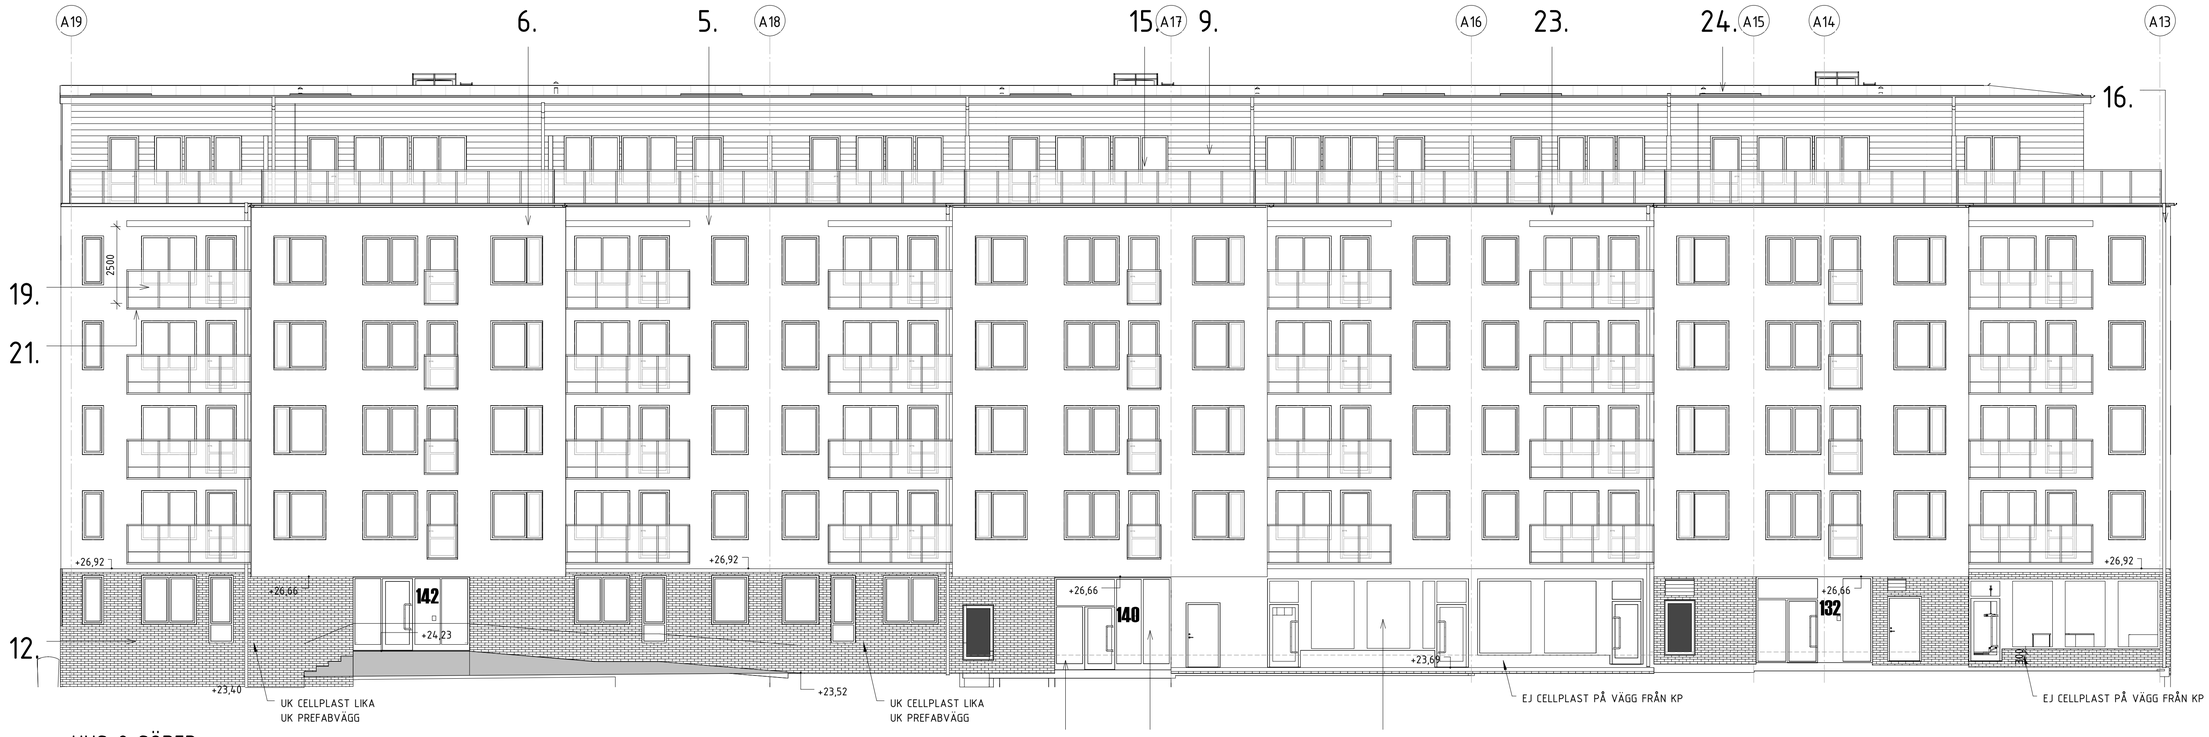

HUS 2 SÖDER

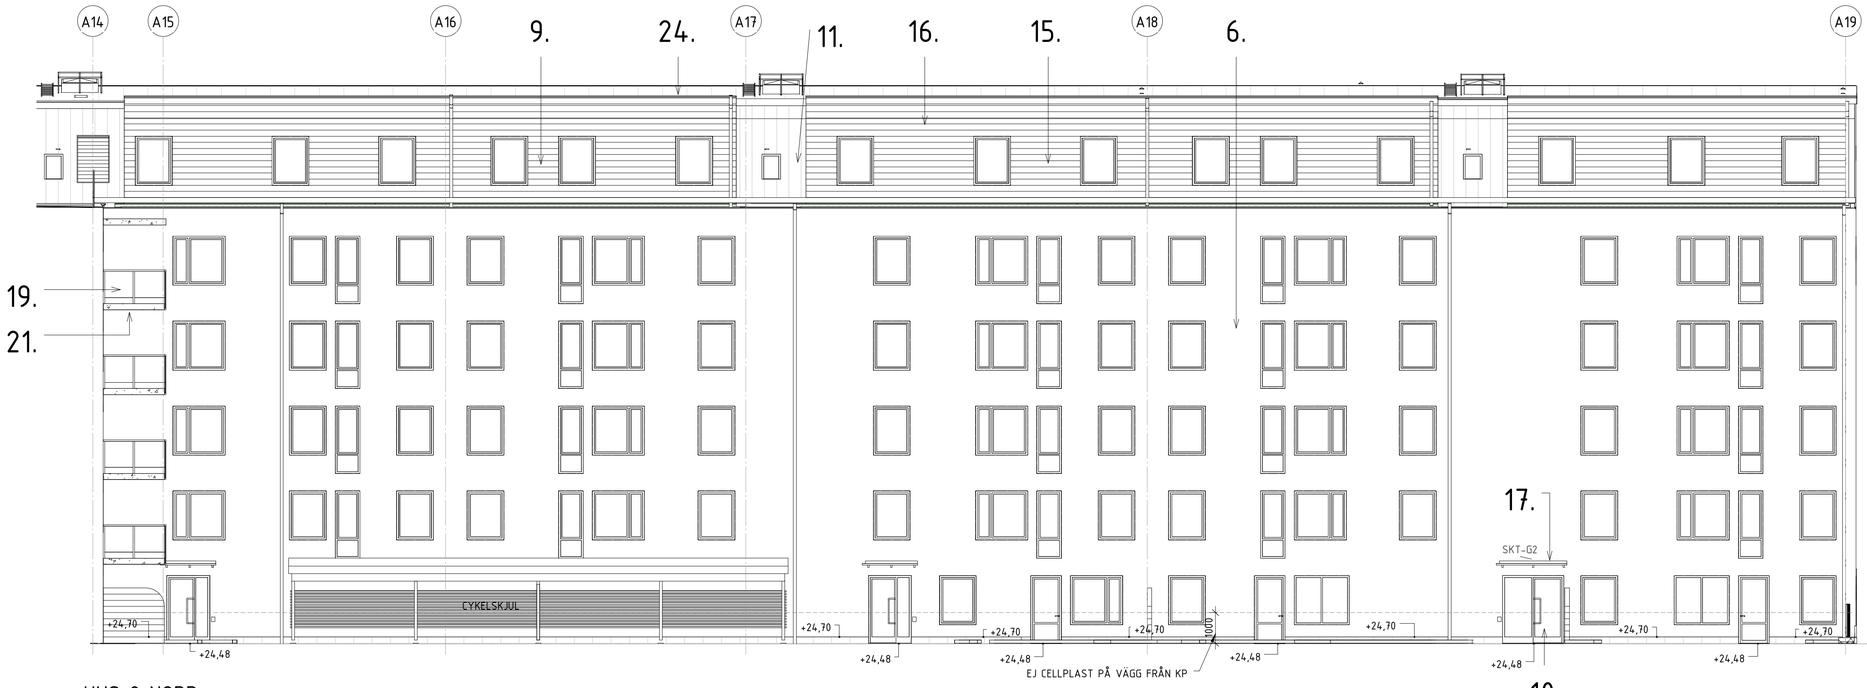

HUS 2 NORR

SKALA 1:100

0 1 2 5 10

METER

FÖRKLARINGAR

SE A-40.3-101

HÄNVISNINGAR

SE A-40.3-101

BET	ÄNDRINGEN AVSER	DATUM	SIGN

RELATIONSHANDLING

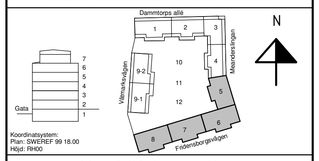

Kv. Liljekonvaljen

JÄRVASTADEN, SOLNA

SKANSKA

A	Skanska Teknik	tel. 010-44 80 000
K	Bjerking	tel. 010-211 80 00
E	Resista AB	tel. 08-594 97070
L	Landskapslaget AB	tel. 08-442 48 20
V	Energoavats	tel. +3761 7112350
W	ÅF Infrastruktur	tel. 010-505 00 00

UPPDRAG.NR	RITAD/KONSTR. AV	HANDLÄGGARE
141302	UCB	U-C Bejtoft
DATUM	ANSVARIG	
2016-02-15	Ulla-Carin Bejtoft	

NYBYGGNATION FLERBOSTADSHUS
HUS 2, FASADER

SKALA	NUMMER	BET
A1 1:100 A3 1:200	A-40.3-201	

2016-01-18 12:50:49 G:\Teknik\HoB\Uppdrag Sthlm\141302 Liljekonvaljen BHVA\Modell\Liljekonvaljen_A_relation.rvt