FÖRKLARINGAR

DÄR EJ ANNAT ANGES GÄLLER FÖLJANDE:

APPARATER BREDVID VARANDRA ÄR MONTERADE UNDER GEMENSAM TÄCKRAM.

SE ARKITEKTENS UPPSTÄLLNINGSRITNINGAR ÖVER KÖK OCH BADRUM FÖR EXAKTA APPARATPLACERINGAR.

LEDNINGAR OCH RÖR TILL LÄGENHETER SOM ÄR FÖRLAGDA I VERTIKLA SCHAKT ÄR REDOVISADE PÅ NÄTSCHEMAN.

LEDNING FÖR PASSAGEANLÄGGNING
PARTVINNAD 4x2x0,5
LEDNING INOM LÄGENHETER
OSKÄRMAD 4-PARS KABEL KAT.6
LEDNING FÖR FASTIGHETSNÄT
PARTVINNAD 4x2x0,5

UTTAG 300 ÖG (INOM LÄGENHETER)
UTTAG 1000 ÖG (INOM TEKNISKA UTRYMMEN)

- KORSKOPPLING FÖR MULTIMEDIANÄT MED MODULARPANELER INBYGGT I ELCENTRAL.
- MULTIMEDIAUTTAG FÖR ANTENN, TELEFON OCH DATA. DUBBELT SKÄRMAT MODULARUTTAG.
- BRANDVARNARE
- C UNDERCENTRAL FÖR PASSAGEANLÄGGNING.
- IP KOMMUNIKATIONSMODUL
- D DELNINGSBOX PÅ VÄGG OVAN UNDERTAK.
- IR IR-LÄSARE FÖR POSTEN.
- I 1/0-BOX I ELNISCH.
- K BERÖRINGSFRI LÄSARE MED KNAPPSATS, UK 900 ÖM
- L BERÖRINGSFRI LÄSARE, UK 900 ÖM.
- DB SPRIDNINGSPLINT FÖR DÖRRMILJÖ
- 3 ELLÅS INGÅR I BE.
- MIKROBRYTARE INGÅR I BE.
- KARMÖVERFÖRING INGÅR I BE.
- 10-PARSPLINT
- KNAPP 1200 ÖG FÖR STYRNING AV RÖKLUCKA I TRAPPHUSTOPP. LEDNING 4x2x0,5. STRÖMFÖRSÖRJS VIA TRANSFORMATOR. LARM ANSLUTS TILL APPARATSKÅP I PLAN 1.
- APPARATDOSA OVAN DÖRRKARM FÖR MÄTNING AV RUMSTEMPERATUR. FÖR RITNINGAR ÖVER PLAN 3-6 ÄR LGH-NR INFÖRT BREDVIS GIVARSYMBOL.
- (A) 2 ST VP20 MELLAN VATTENFÖRDELARE OCH ELCENTRAL.
- (B) VP20 MELLAN ELCENTRAL OCH PLAN 1.
- (C) VP20 MELLAN REFERENSGIVARE, 2000 ÖG OCH PLAN 1.
- (F) FÖRBEREDS MED KANALISATION FÖR :
  - MAGNETKONTAK I DÖRRKARM
  - ELLÅS I DÖRRKARM
  - MIKROBRYTARE I DÖRRBLAD
  - KODLÅS
- (G) OPTOMATNING TILL LÄGENHETER, SE E-643-8-100, -200
- (H) KANALISATION VP20 PÅ VIND MELLAN HISSCHAKT

		RELATIONSHANDLING	MN	2016.02.15
BET	ANT	ÄNDRINGEN AVSER	SIGN	DATUM

RELATIONSHANDLING

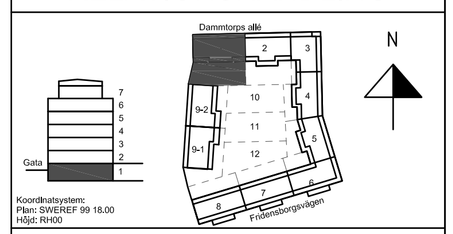

Kv. Liljekonvaljen
JÄRVASTADEN, SOLNA

SKANSKA

	A	Skanska Teknik	Tel. 010-448 00 00
	K	Bjerking	Tel. 010-211 80 00
	E	Resista AB	Tel. 08-594 970 70
	V	Energoavats	Tel. +37167112350
	W	ÅF Infrastruktur AB	Tel. 010 505 00 00
	L	Landskapslaget AB	Tel. 08-442 48 20

UPPDRAG NR	RITAD AV	UPPDRAGSANSVARIG
13020	AH	MN
DATUM	GODKÄND AV	
2014.03.21		

NYBYGGNAD FLERBOSTADSHUS
PLAN 1 (KV), TRH 1

Telesystem

LoK Ljus & Kraft

SKALA	NUMMER	BET
A1:1:50 A3:1:100	E-64-1-1101	

PLO: 2016-01-31 22:04 S:\PROJEKT\2013\13020\E\MODELLE-64-P-0100.DWG MATS

S:\...\A\model\A-40-P-0100.dwg ...\RITDEF\forl64_typ.dwg