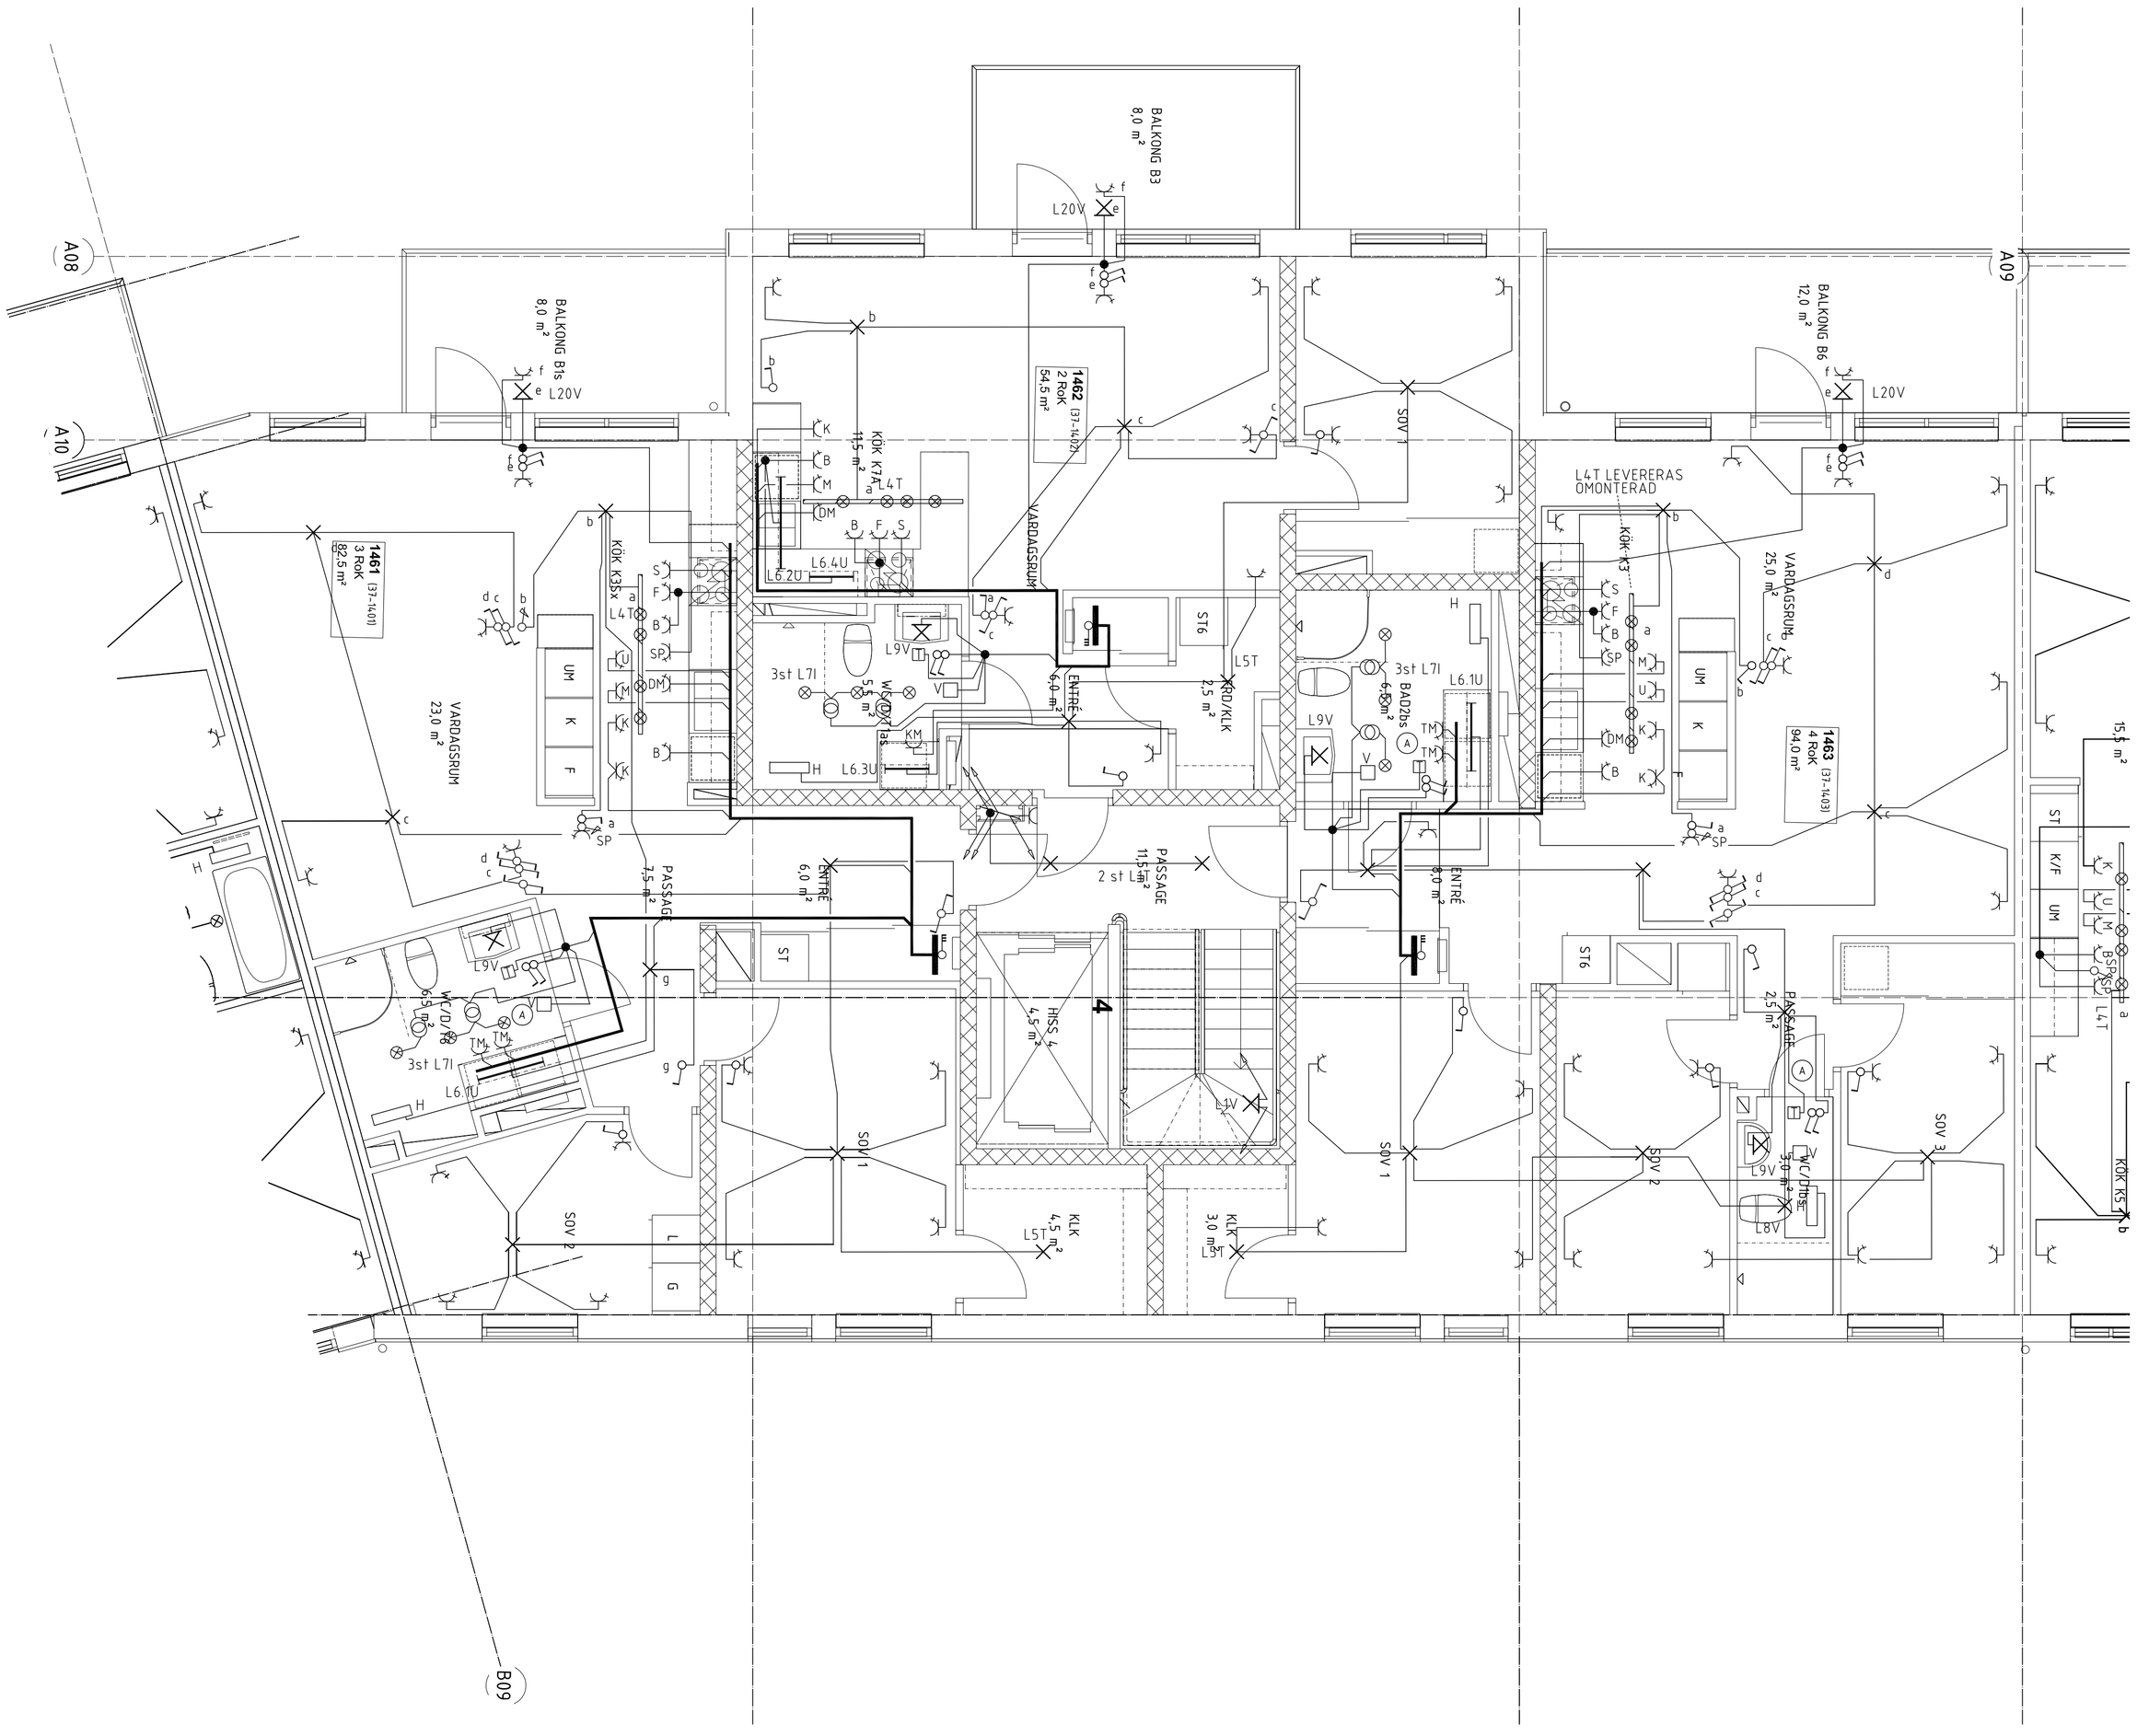

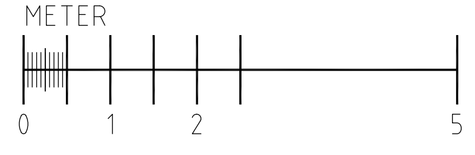

FÖRKLARINGAR

DÄR EJ ANNAT ANGES GÄLLER FÖLJANDE:

- ELCENTRAL INKL BREDBANDSUTRUSTNING
- STRÖMSTÄLLARE OCH 1-VÄGS UTTAG MONTERADE UNDER GEMENSAM TÄCKRAM.
- 2-VÄGS UTTAG INOMHUS, 300 ÖG.
- 1-VÄGS UTTAG BALKONG/UTEPLATS, 650 ÖG
- B 3 ST UTTAG I HÖRNBOX PÅ VÄGG MOT ÖVERSKÅP.
- S UTTAG FÖR SPIS/HÄLL/UGN LEDNING 5G2,5.
- DM 1-VÄGS UTTAG FÖR DISKMASKIN, 500 ÖG.
- F 1-VÄGS UTTAG FÖR FLÄKT, 2000 ÖG.
- K 1-VÄGS UTTAG FÖR KYL/FRYS 2200 ÖG.
- M 1-VÄGS UTTAG FÖR MIKROVÅGSUGN, 1700 ÖG.
- U UTTAG FÖR UGN, 1700 ÖG. LEDNING 5G2,5
- SP UTTAG FÖR SPOTLIGHT, UNDER ÖVERSKÅP
- TM 2 ST 1-VÄGS UTTAG FÖR TVÄTTMASKIN/ TORKTUMLARE MONTERADE VERTIKALT UNDER GEMENSAM TÄCKRAM, 800 ÖG. SEPARAT AVSÄKRADE.
- TP 1-VÄGS UTTAG FÖR TVÄTTMASKIN, 800 ÖG.
- KANALISATION FÖR RUMSTERMOSTAT TILL ELGOLVVÄRME, 1300 ÖG. OCH TEMPERATURGIVARE I GOLV INSTALLERAS.
- ANSLUTNING AV BADRUMSSKÅP I BADRUM
- H KANALISATION FÖR HANDDUKSTORK.
- V SPÄNNINGSUTJÄMNING AV VENTILATIONSKANAL, ANSLUTS MED SVEP LEDNING 1G2,5
- D AUTOMATISK DÖRRÖPPNARE
- AK ARMBÅGSKONTAKT

LEDNING
3G1,5
EQ/FQ INFÄLLT I RÖR.
EQQ-AL/FQQ-AL PÅ STEGE/RÄNNA.
EQQ/FQQ FRITT PÅ VÄGG/I TAK.
-G- I GOLV
5G2,5 TILL ARMATURER I GARAGE, TRAPPHUS OCH KORRIDORER.

ARMATURER
-T DIKT TAK
-I INFÄLLD
-P PENDLAD
-V VÄGG
-U UNDER ÖVERSKÅP

L20 1800 ÖG.
L22 1800 ÖG.
L24 MATNING AV BELYSNING BAKOM HUSNUMMER.

(A) INSTALLATION FÖR ELGOLVVÄRME UTFÖRD
(B) INSTALLATION FÖR HANDDUKSTORK UTFÖRD

		RELATIONSHANDLING	MN	2016.02.15
BET	ANT	ÄNDRINGEN AVSER	SIGN	DATUM

RELATIONSHANDLING

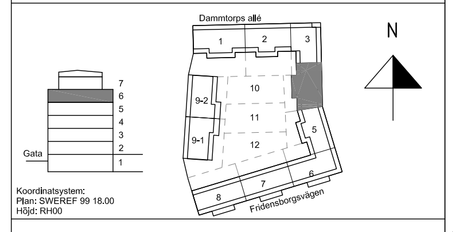

Kv. Liljekonvaljen
JÄRVASTADEN, SOLNA

SKANSKA

	A	Skanska Teknik	Tel. 010-448 00 00
	K	Bjerking	Tel. 010-211 80 00
	E	Resista AB	Tel. 08-594 970 70
	V	Energoavats	Tel. +37167112350
	W	ÅF Infrastruktur AB	Tel. 010 505 00 00
	L	Landskapslaget AB	Tel. 08-442 48 20

UPPDRAG NR	RITAD AV	UPPDRAGSANSVARIG
13020	AH	MN
DATUM	GODKÄND AV	
2014.10.28	Mats Nordlund	

NYBYGGNAD FLERBOSTADSHUS
PLAN 6 (4 TR), TRH 4

Kraft och belysningssystem

SKALA	NUMMER	BET
A1:1:50 A3:1:100	E-63-1-1604	

LoK Ljus & Kraft

PLO 2016-01-31 16:09 S:\PROJEKT\13020\E\MODELLE-63-P-0600.DWG MATS

_\A1\modell\A-40-P-0200.dwg _\A1\MODELL\A-40-P-0600.dwg \RITDEF\for163_typ.dwg _\VV\MODELL\V-50-p-2600.dwg _\VV\MODELL\V-50-p-3600.dwg _\VV\MODELL\V-57-V-3600.dwg _\VV\MODELL\V-57-V-1600.dwg _\VV\MODELL\V-57-V-2600.dwg