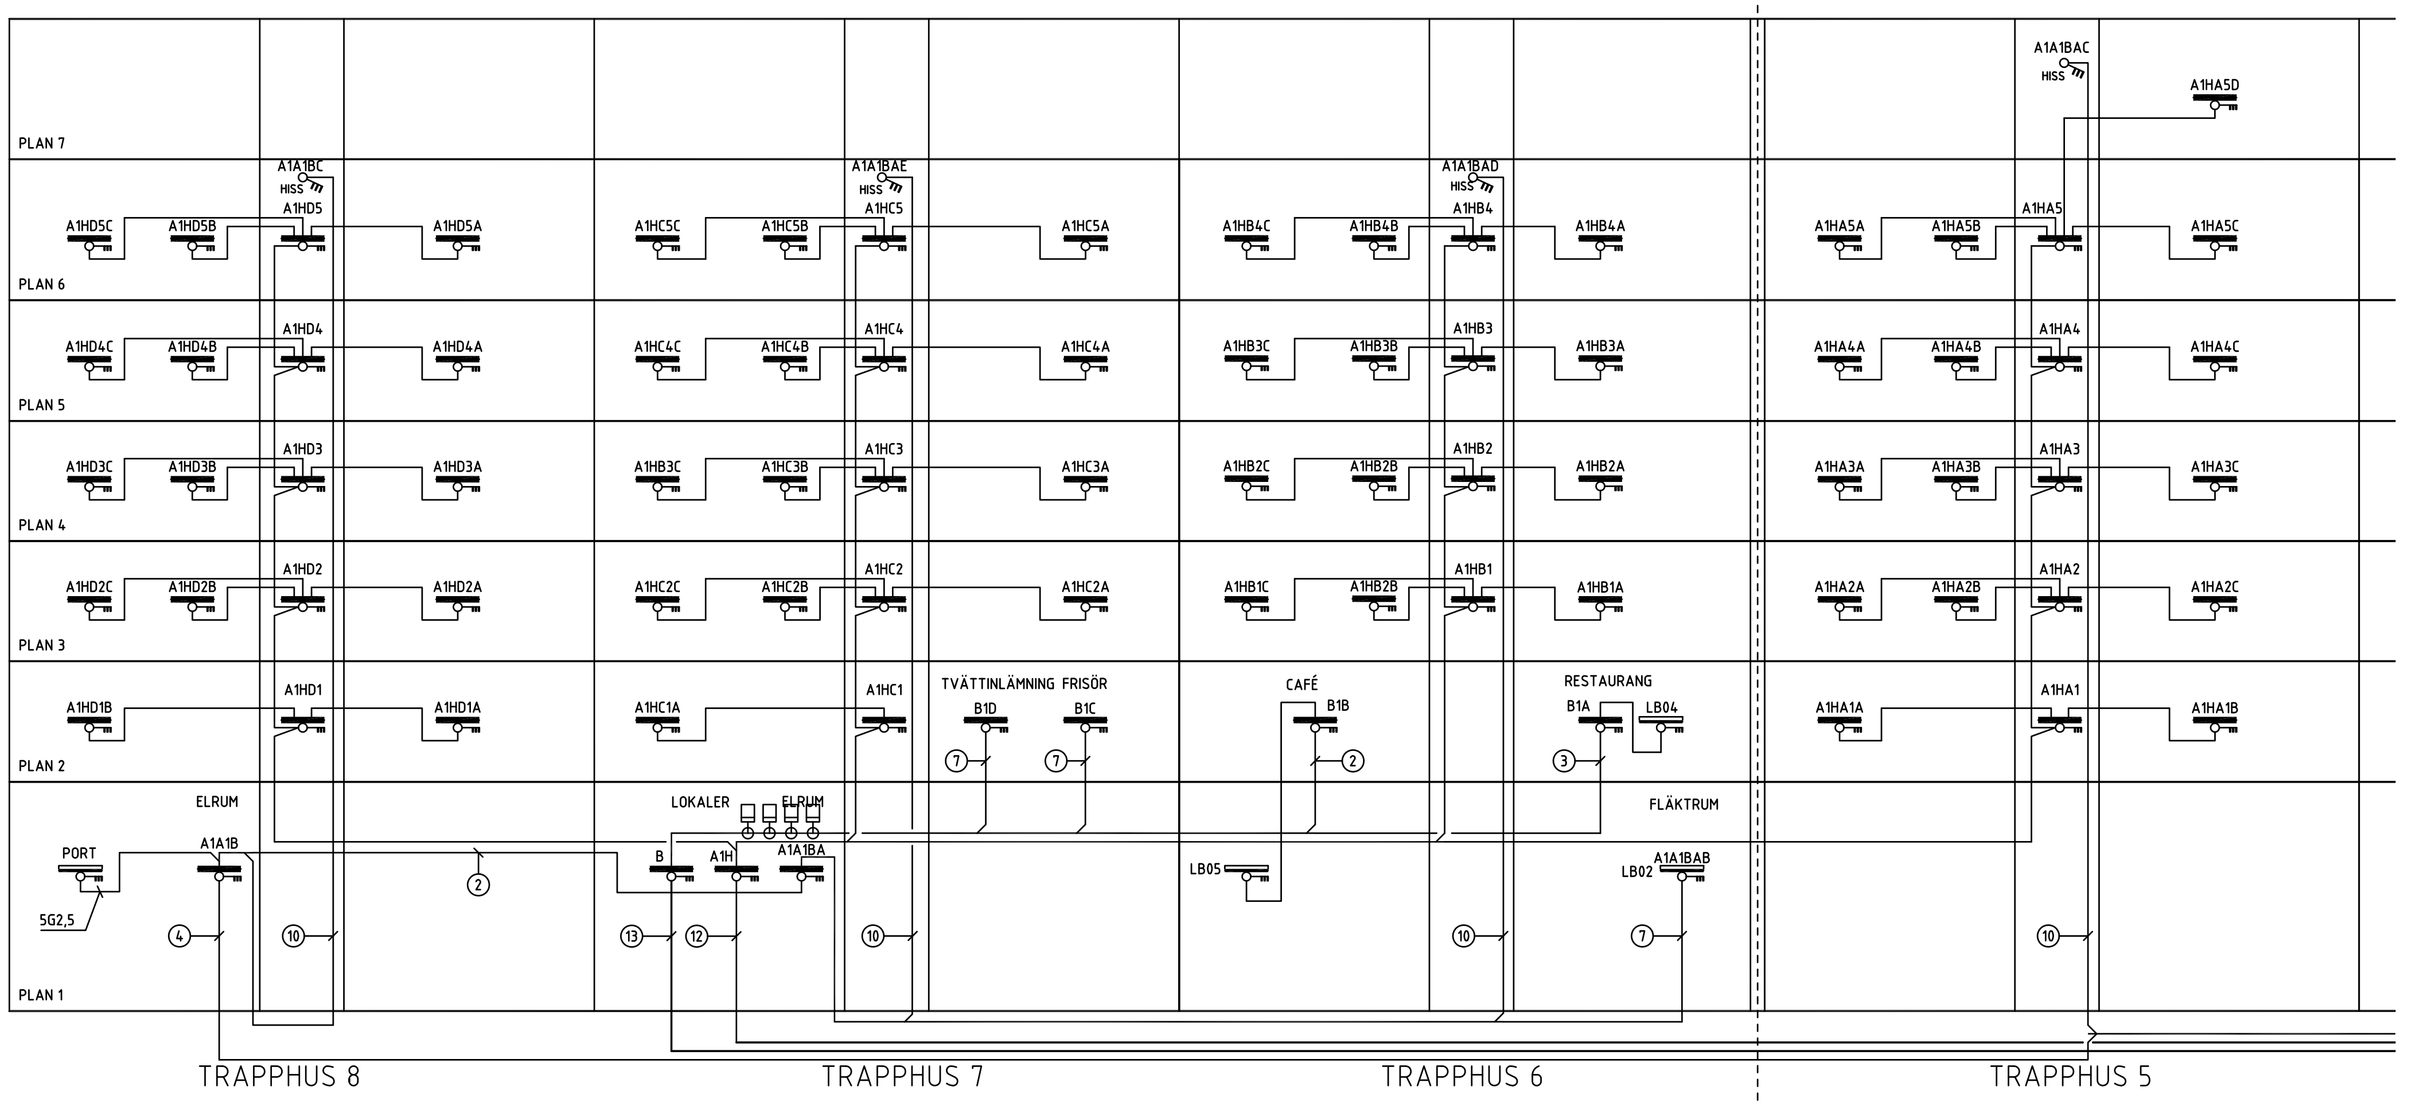

FÖRKLARINGAR

- ELCENTRAL
- APPARATSKÅP
- HISS SÄKERHETSBRYTARE

1. FXQJ 4x10/10
2. FXQJ 4x16/16
3. FXQJ 4x25/16
4. FXQJ 4x35/16
5. FXQJ 4x50/25
6. EXQJ 4x4/4
7. EXQJ 4x6/6
8. BRANDSÄKER 4x16/16
9. N1XV 5G16
10. LEDNING, 4x6/6,
    FÖRLÄGGS I RÖR I/UNDER BOTTENPLATTA
    LÄMNAS I SLING I HISSCHAKTBOTTEN.
    HISSENTREPRENÖR INSTALLERAR OCH
    ANSLUTER LEDNING INOM SCHAKT.
11. PEX 4x25
12. FXQJ 4x50/25
13. AXQJ 4x95/29

FÖRESKRIFTER
DÄR EJ ANNAT ANGES GÄLLER
LEDNINGAR TILL FÖRDELNINGSCENTRALER FÖR LÄGENHETER PEX 4x16/16
LEDNINGAR TILL LÄGENHETER 5G6

		RELATIONSHANDLING	MN	2016.02.15
BET	ANT	ÄNDRINGEN AVSER	SIGN	DATUM

RELATIONSHANDLING

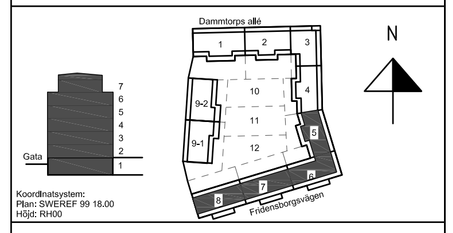

Kv. Liljekonvaljen
JÄRVASTADEN, SOLNA

SKANSKA

	A	Skanska Teknik	Tel. 010-448 00 00
	K	Bjerking	Tel. 010-211 80 00
	E	Resista AB	Tel. 08-594 970 70
	V	Energoavats	Tel. +37167112350
	W	ÅF Infrastruktur AB	Tel. 010 505 00 00
	L	Landskapslaget AB	Tel. 08-442 48 20

UPPDRAG NR	RITAD AV	UPPDRAGSANSVARIG
13020	AH	MN
DATUM	GODKÄND AV	
2014.04.04		

NYBYGGNAD FLERBOSTADSHUS
Trapphus 5-8

Huvudledningsschema

SKALA	NUMMER	BET
A1: A3:	E-632-8-200	

LoK Ljus & Kraft

PLO: 2016-01-31 22:19 S:\PROJEKT\20131\13020\E\MODELL\SCHEMA\DWG MATS

..\..\A\MODELL\A-40-S-0001.dwg