FÖRKLARINGAR

DÄR EJ ANNAT ANGES GÄLLER FÖLJANDE:

APPARATER BREDVID VARANDRA ÄR MONTERADE UNDER GEMENSAM TÄCKRAM.

HUVUDLEDNIGAR, DIMENSIONERING ENLIGT HUVUDLEDNINGSSCHEMA, SE E-632-8-100, -200.
FÖRLÄGGS I RÖR I VERTIKALA SCHAKT,
INTE REDOVISADE PÅ PLANRITNINGAR.

LEDNINGAR 3G1,5
FK INFÄLLT I RÖR
EKK/EKLK PÅ STEGE/RÄNNA
EKLK FRITT PÅ VÄGG/I TAK
–G– I GOLV

KO KOMBIUTTAG1000 ÖG, LEDNING 5G2,5.

B2 1-VÄGSUTTAG MED LOCK OCH TIMER I GEMENSAM TÄCKRAM.

(A) ELMATNING HISS I SLING

(B) ELMATNING TILL LÄGENHETER, SE E-632-8-100, -200

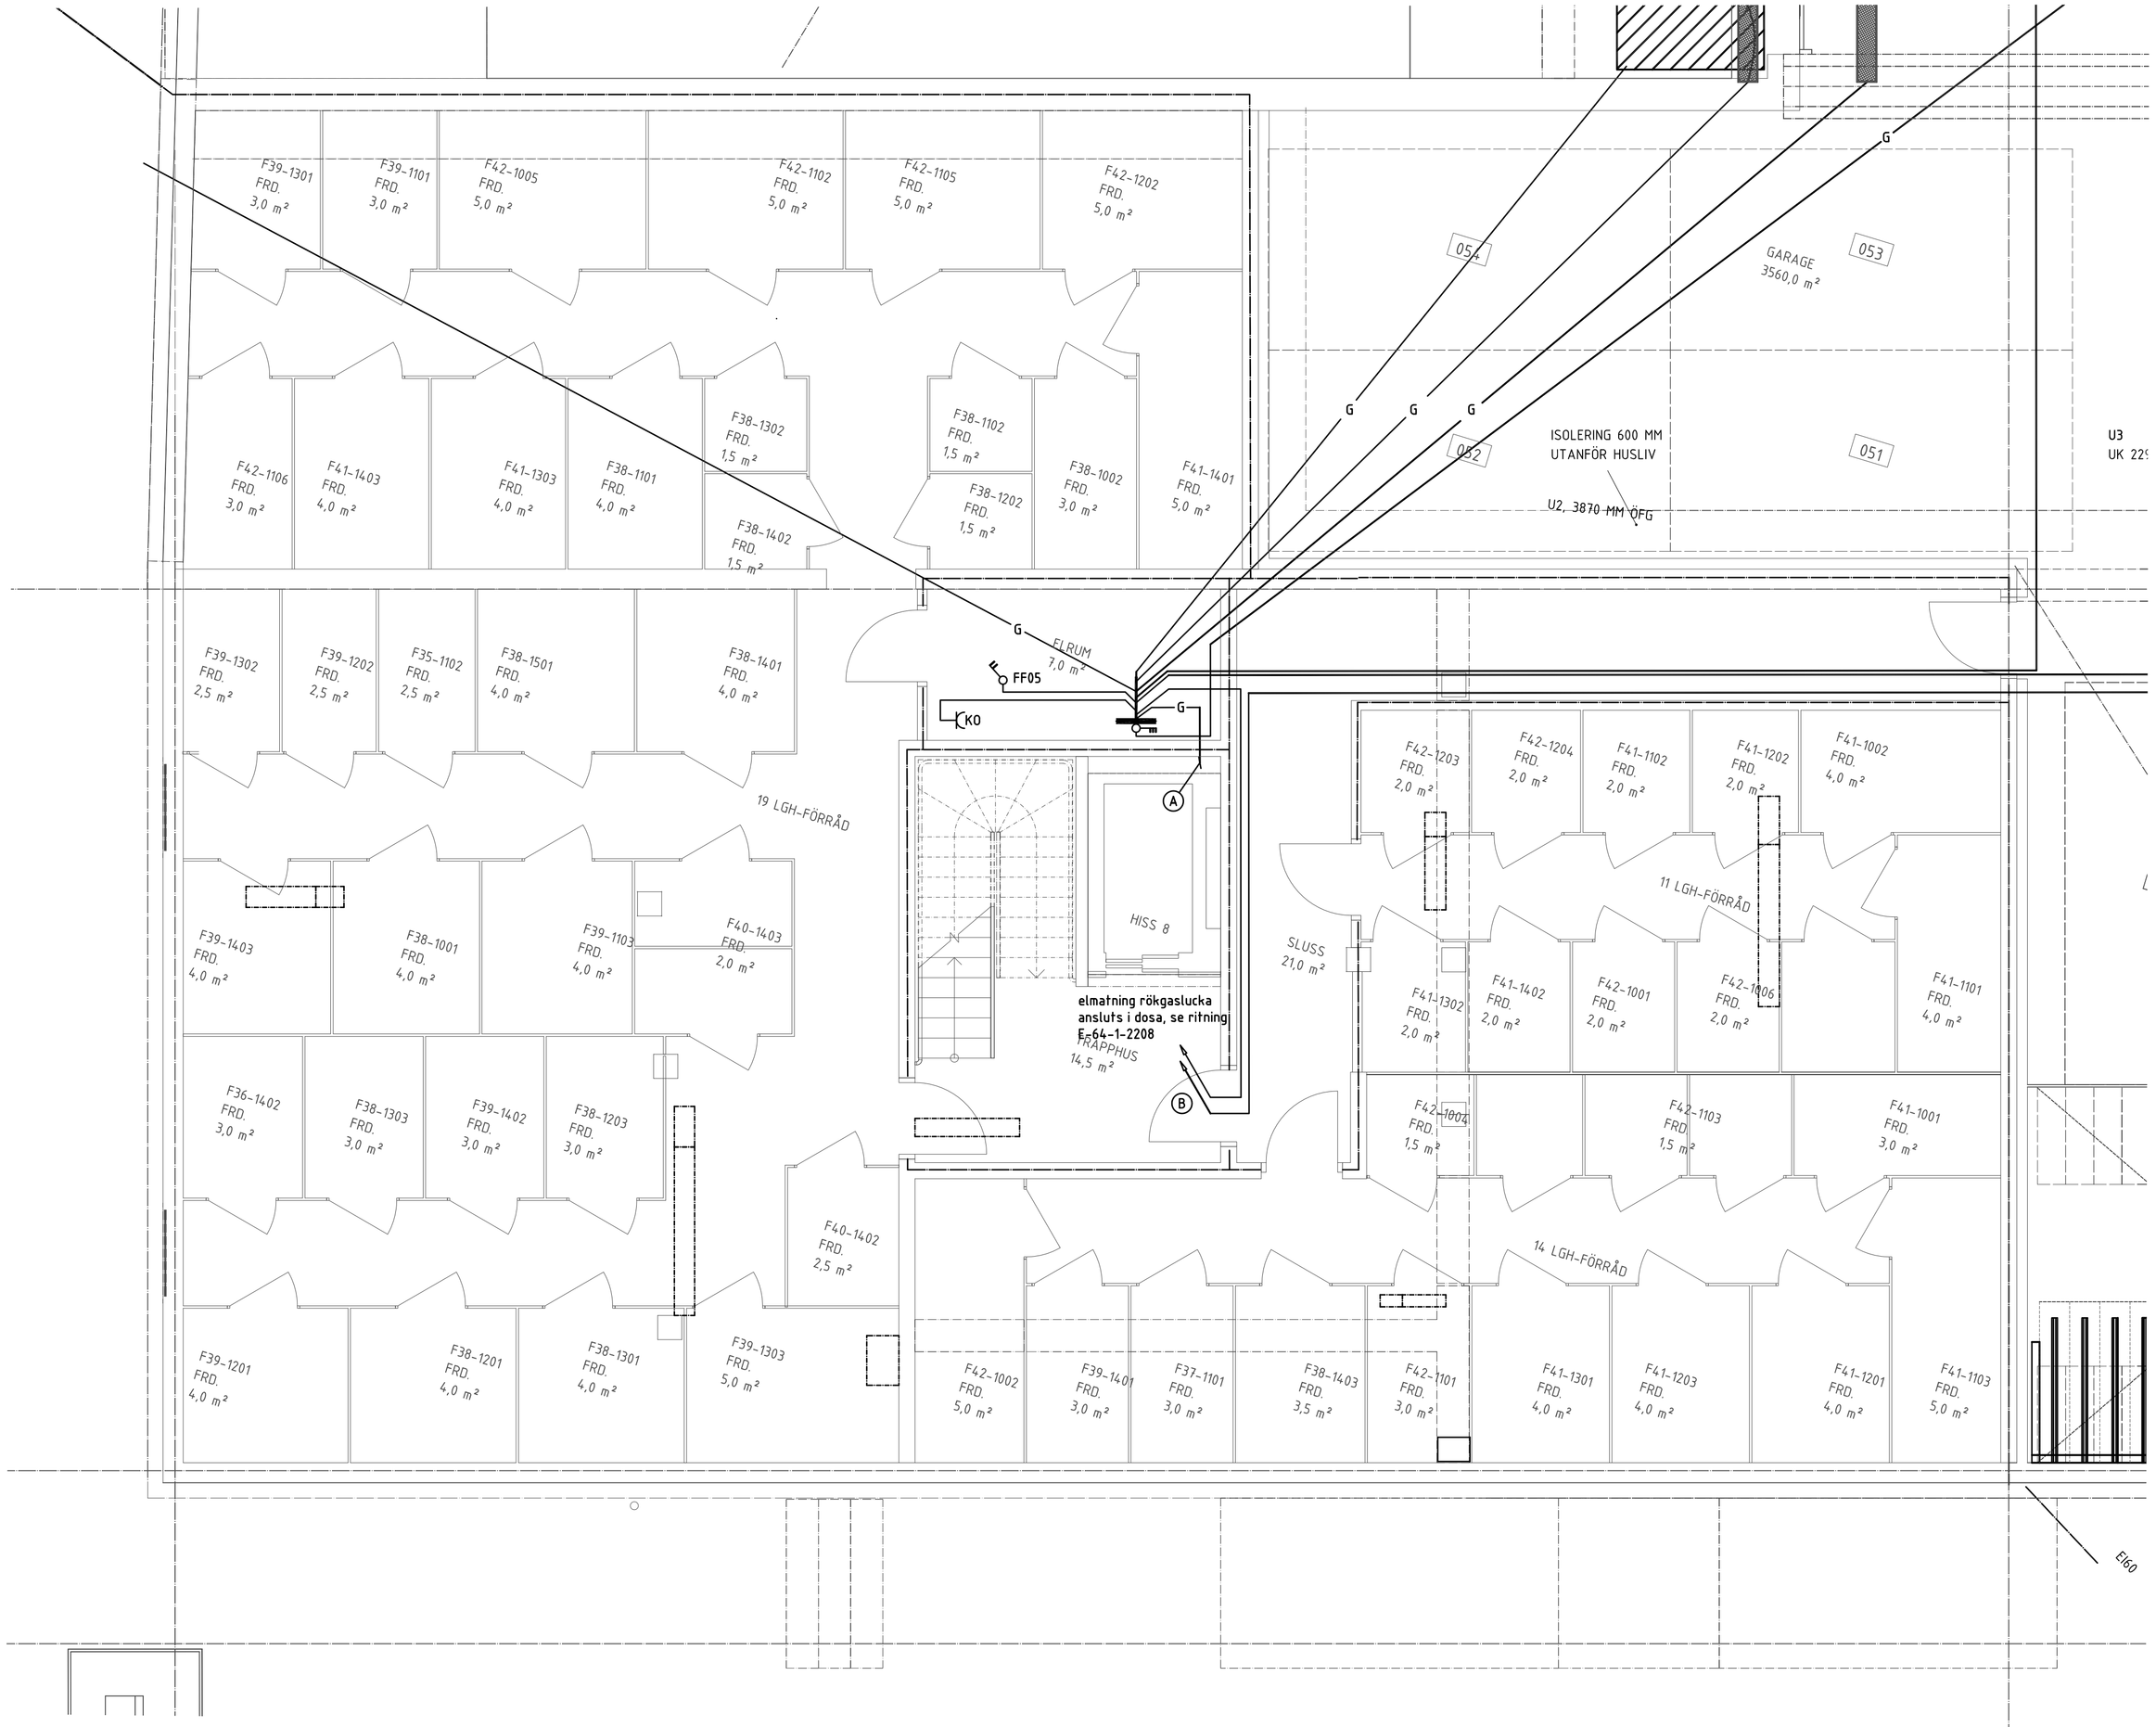

METER
0 1 2 5

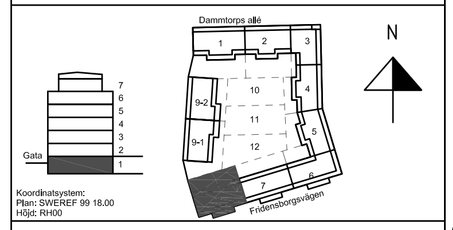

		RELATIONSHANDLING	MN 2016.02.15
BET	ANT	ÄNDRINGEN AVSER	SIGN DATUM

RELATIONSHANDLING

Kv. Liljekonvaljen
JÄRVASTADEN, SOLNA

SKANSKA

	A	Skanska Teknik	Tel. 010-448 00 00
	K	Bjerking	Tel. 010-211 80 00
	E	Resista AB	Tel. 08-594 970 70
	V	Energoavats	Tel. +37167112350
	W	ÅF Infrastruktur AB	Tel. 010 505 00 00
	L	Landskapslaget AB	Tel. 08-442 48 20

UPPDRAG NR 13020	RITAD AV MN	UPPDRAGSANSVARIG MN
DATUM 2014.04.04	GODKÄND AV Mats Nordlund	

NYBYGGNAD FLERBOSTADSHUS
PLAN 1 (KV), TRH 8

Kraftsystem

SKALA A1:1:50 A3:1:100	NUMMER E-632-1-2108 BET

LoK Ljus & Kraft

PLO: 2016-01-31 17:27 S:\PROJEKT\2013\139200\E\MODELL\E-632-P-0100.DWG MATS

..\..\A\modell\A-40-P-0100.dwg