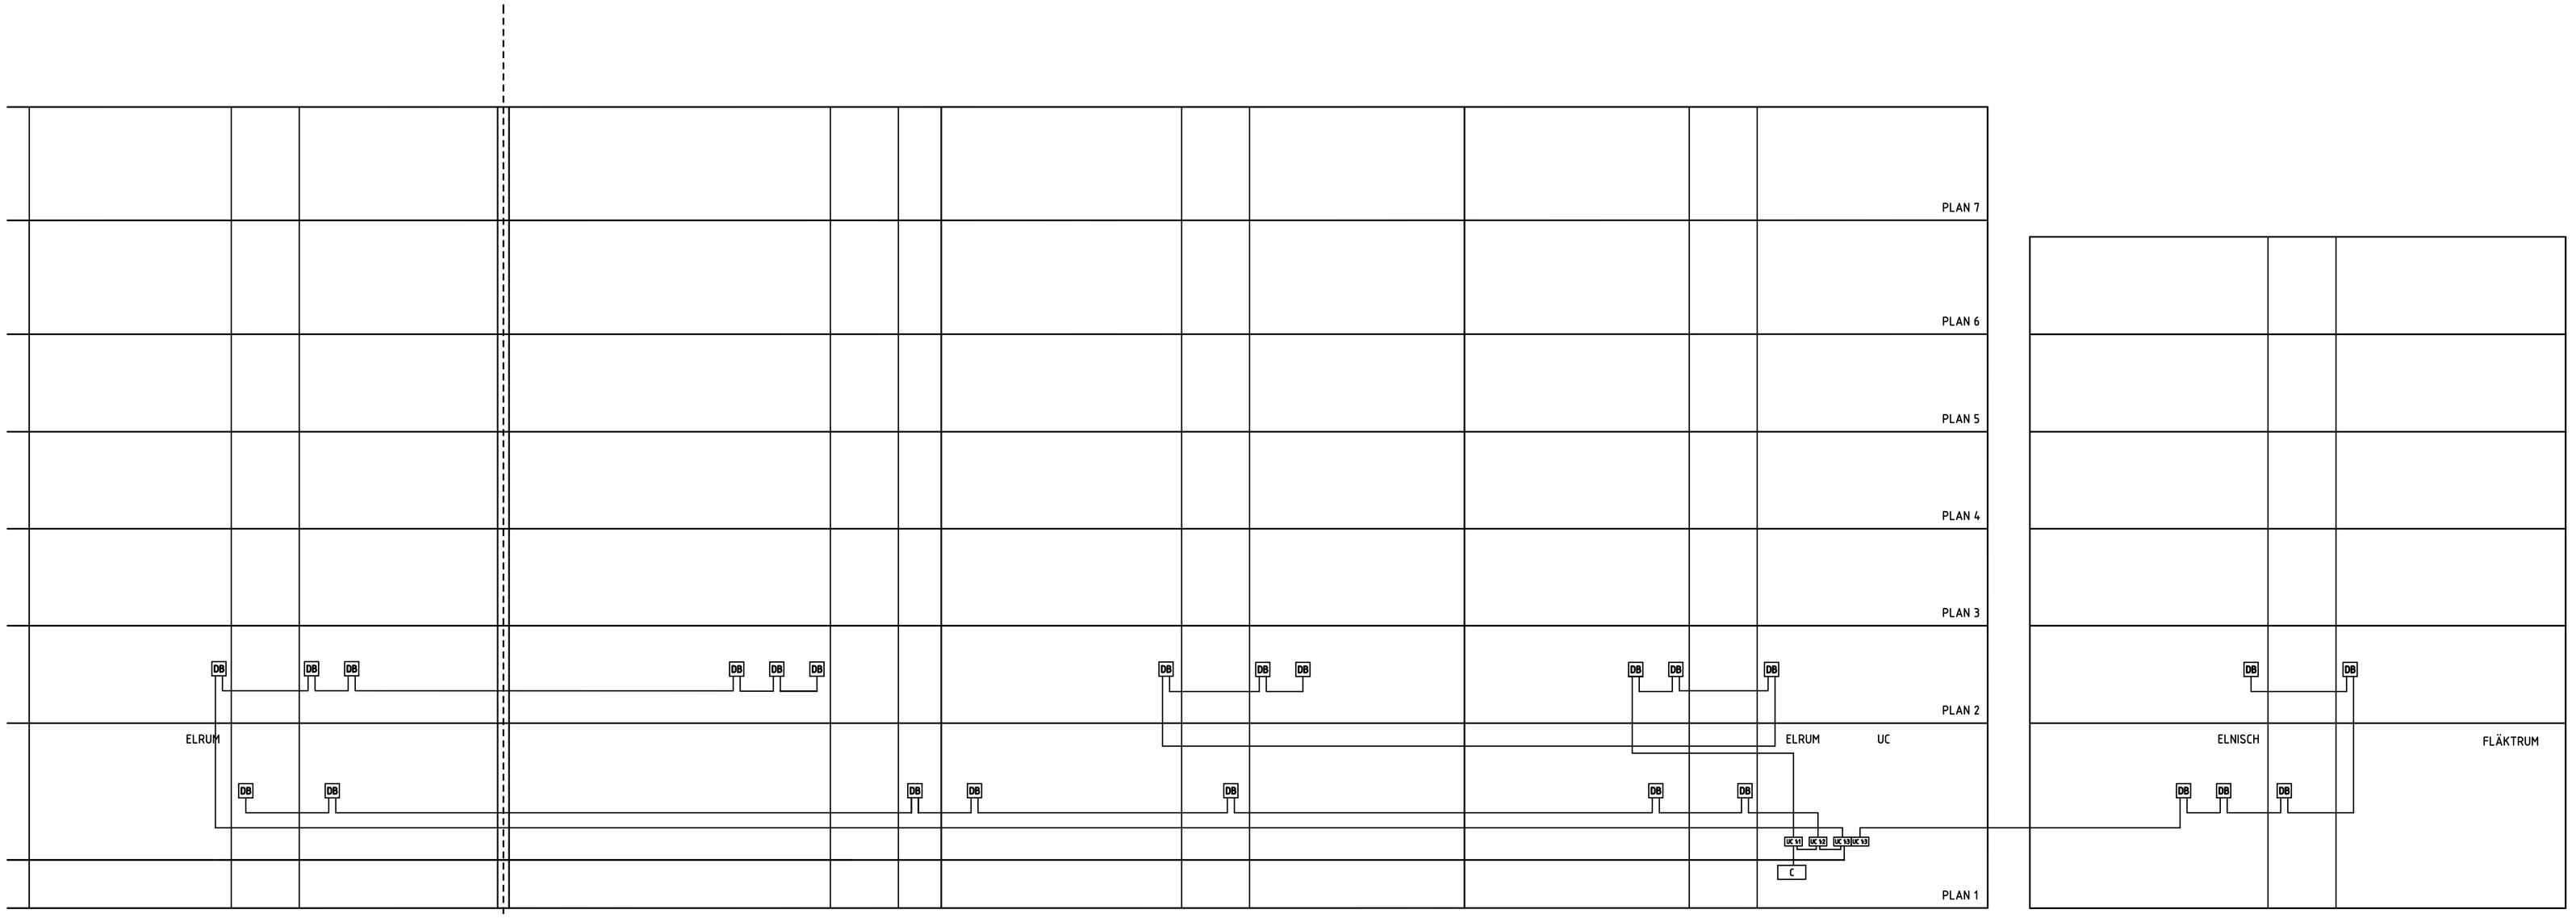

FÖRKLARINGAR

DB — DELNINGSBOX FÖR DÖRRMILJÖ
LOKALBUSSLEDNING RCO-KABEL MELLAN DB.
FLQQBR 2x1 + 1x2x0,22
LÄSARE OCH ELLÅS ANSLUTS.

C — CENTRALENHET MED IP-MODUL,
SYSTEMBUSSLEDNING RCO-KABEL TILL UC

UC — UNDERCENTRAL, LEDNING ELLXB 10x2x0,5

BET	ANT	ÄNDRINGEN AVSER	SIGN	DATUM
		RELATIONSHANDLING	MN	2016.02.15

RELATIONSHANDLING

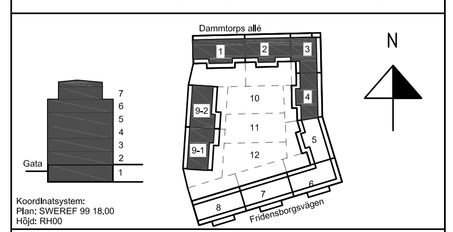

Kv. Liljekonvaljen
JÄRVASTADEN, SOLNA

SKANSKA

	A	Skanska Teknik	Tel. 010-448 00 00
	K	Bjerking	Tel. 010-211 80 00
	E	Resista AB	Tel. 08-594 970 70
	V	Energoavats	Tel. +37167112350
	W	ÅF Infrastruktur AB	Tel. 010 505 00 00
	L	Landskapslaget AB	Tel. 08-442 48 20

UPPDRAG NR	RITAD AV	UPPDRAGSANSVARIG
13020	PL	MN
DATUM	GODKÄND AV	
2014.04.04		

NYBYGGNAD FLERBOSTADSHUS
Trapphus 1-4 och 9
Nätschema
Passagesystem

SKALA	NUMMER	BET
A1: A3:	E-649-8-100	

LoK Ljus & Kraft

PLO: 2016-01-31 22:21 S:\PROJEKT\2013\13020\ELMODELL\SCHEMANLDWG MATS

...\A1MODELLVA-40-S-0001.dwg