A1, På bjälklag
Asfaltsyta
Utförs enl DCC.34

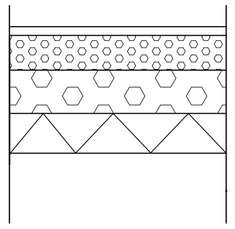

ABT 11		40
BÄRLAGER		160
FÖRSTÄRKNINGSLAGER	var. max	200
		400

LÄTTFYLLNING MED CELLPLAST (var)
ENLIGT BJÄLKLAGSUPPBYGGNAD K

BTG1a-b, På bjälklag
Betongmarksten - typ S:t Eriks Rustik 200×133×50, a=färg terra, b=färg naturgrå
Utförs enl DCG.21

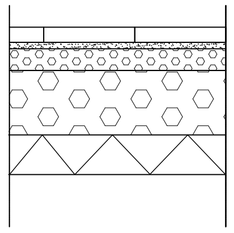

BETONGMARKSTEN		50
SÄTTSAND		30
BÄRLAGER		100
FÖRSTÄRKNINGSLAGER	var. max	220
		400

LÄTTFYLLNING MED CELLPLAST (var)
ENLIGT BJÄLKLAGSUPPBYGGNAD K

BTG2, på bjälklag
Armerat gräs - typ Starka Gräsarmering Siena 88×263×70
Gräs - växtjord i hålrum samt frösådd typ Weibulls Park
Utförs enl DCG.3

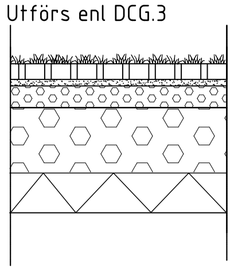

ARMERAT GRÄS		70
SÄTTSAND		30
BÄRLAGER		100
FÖRSTÄRKNINGSLAGER	var. max	120
		400

LÄTTFYLLNING MED CELLPLAST (var)
ENLIGT BJÄLKLAGSUPPBYGGNAD K

BTG3 / BTG5, På mark
Betongplattor - BTG3 typ S:t Eriks Klassik 350×350×70, naturgrå
Betongplattor - BTG5 typ S:t Eriks Klassik 175×175×70, naturgrå
Utförs enl DCG.21

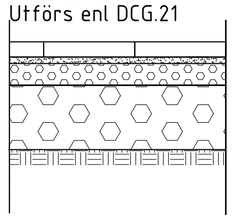

BETONGPLATTOR		70
SÄTTSAND		30
BÄRLAGER		100
FÖRSTÄRKNINGSLAGER		220
		420

TERRASS

BTG4, På mark
Marksten - typ S:t Eriks Rustik 200×133×50, färg terra
Utförs enl DCG.22

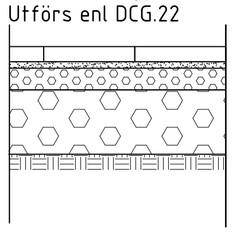

BETONGMARKSTEN		50
SÄTTSAND		30
BÄRLAGER		100
FÖRSTÄRKNINGSLAGER		220
		400

TERRASS

G1, På bjälklag
Grusyta
Utförs enl DCB.42

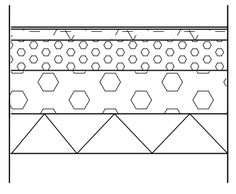

STENMJÖL 0-4		10 mm
STENFLIS AV KROSSMATERIAL 4-8		50 mm
BÄRLAGER		140mm
FÖRSTÄRKNINGSLAGER	var. max	200mm
LÄTTFYLLNING MED CELLPLAST (var)		
ENLIGT BJÄLKLAGSUPPBYGGNAD K		400 mm

BS
Bakbar sand
Utförs enl DCJ.2

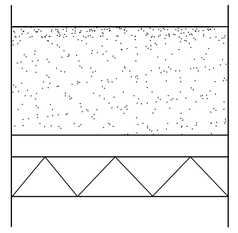

BAKBAR SAND		500
		500

DRÄNERANDE LAGER
LÄTTFYLLNING MED CELLPLAST (var)
ENLIGT BJÄLKLAGSUPPBYGGNAD K

GA, på bjälklag
Platsgjuten fallskyddsyta
Utförs enl DCN.1

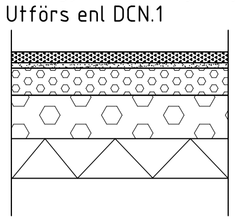

GUMMIASFALT		50
JUSTERINGSLAGER STENMJÖL		25
BÄRLAGER		125
FÖRSTÄRKNINGSLAGER	var. max	200
		400

LÄTTFYLLNING MED CELLPLAST (var)
ENLIGT BJÄLKLAGSUPPBYGGNAD K

PL1, På bjälklag
Planteringsyta
Utförs enl DCL.1 - DCL.25

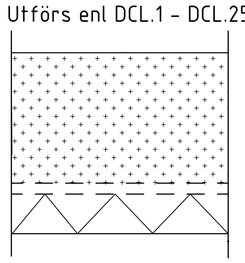

VÄXTJORD OLUNDA PLANTERINGSJORD	var. max	600
VATTENHÅLLANDE SKIKT		50
		650

LÄTTFYLLNING MED CELLPLAST (var)
ENLIGT BJÄLKLAGSUPPBYGGNAD K

PL2, på bjälklag
Planteringsyta häckar vid hus 3
Utförs enl DCL.1 - DCL.25

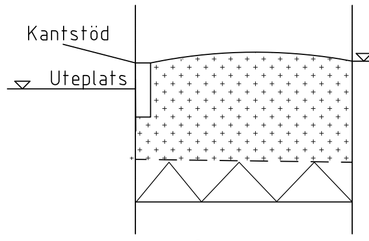

VÄXTJORD, OLUNDA PLANTERINGSJORD MED 60% PIMPSTEN. UTFÖRES MED ÖVERHÖJNING		400-550
		400-550

LÄTTFYLLNING MED CELLPLAST (var)
ENLIGT BJÄLKLAGSUPPBYGGNAD K

PL3, på mark
Planteringsyta
Utförs enl DCL.1 - DCL.25

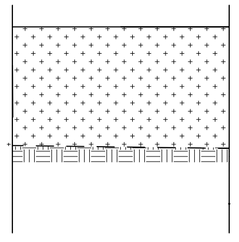

VÄXTJORD		400
OLUNDA PLANTERINGSJORD		400
TERRASS LUCKRAS		200

GR
Gräsyta - odlad grästorv typ Weibulls Park

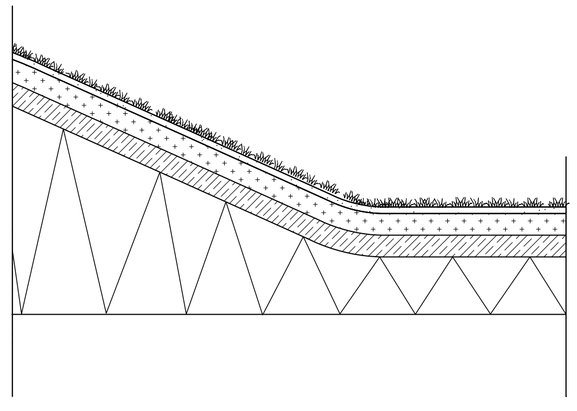

GRÄSYTA FÄRDIG TURF	30
SAND	70
VÄXTJORD	100
MINERALJORD	100
	300

LÄTTFYLLNING MED CELLPLAST (var)
ENLIGT BJÄLKLAGSUPPBYGGNAD K

ANMÄRKNINGAR

Ritningen visar en princip för markuppbyggnader.

HÄNVISNINGAR

Överbyggnader hårdgjorda ytor, hänvisning till koder avser AMA 10-texter

Överbyggnader vegetationsytor, hänvisning till koder avser AMA 10-texter

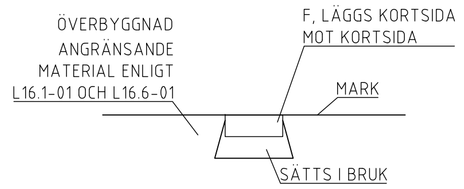

F, BETONGFRIS PÅ BJÄLKLAG
TYP S:T ERIKS RUSTIK 200×133×50 NATURGRÅ
TYPSEKTION
SKALA 1:10

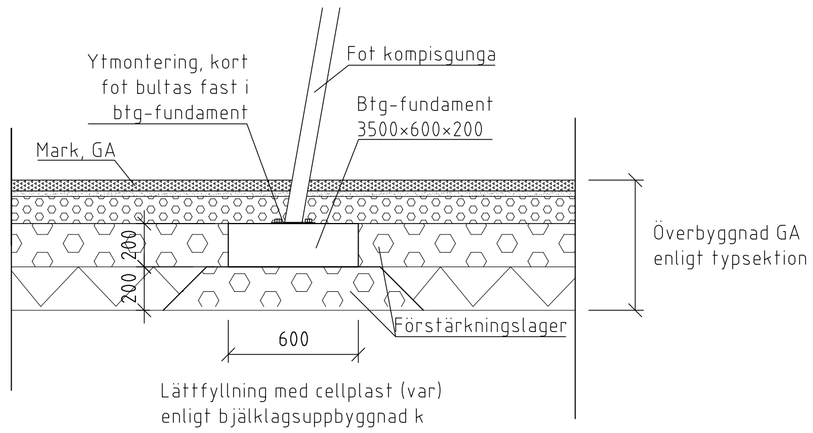

U20, KOMPISGUNGA
TYPSEKTION INFÄSTNING
SKALA 1:20

BET	ANT	ÄNDRINGEN AVSER	SIGN	DATUM

RELATIONSHANDLING

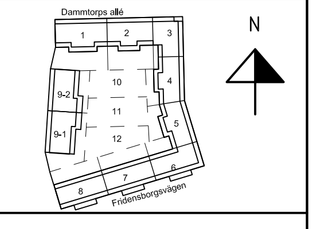

Kv. Liljekonvaljen
JÄRVASTADEN, SOLNA

SKANSKA

A	Skanska Teknik		Tel. 010-448 00 00
K	Bjerking		Tel. 010-211 80 00
E	Resista AB		Tel. 08-594 970 70
V	Energoavats		Tel. +37167112350
W	ÅF Infrastruktur AB		Tel. 010 505 00 00
L	Landskapslaget AB		Tel. 08-442 48 20

UPPDRAG NR	RITAD AV	UPPDRAGSANSVARIG
12:131	TE	I.LILJEKVIST
DATUM	GODKÄND AV	
2016-02-15		

NYBYGGNAD FLERBOSTADSHUS
TYPSEKTIONER
MARKÖVERBYGGNADER

SKALA	NUMMER	BET
A1:1:10/1:20 A3:1:20/1:40	L16.6-01	

PLOT: 2016-2-1 14:50 L16.6-01.DWG THOMAS ERLANDSSON

LAGER: SB11