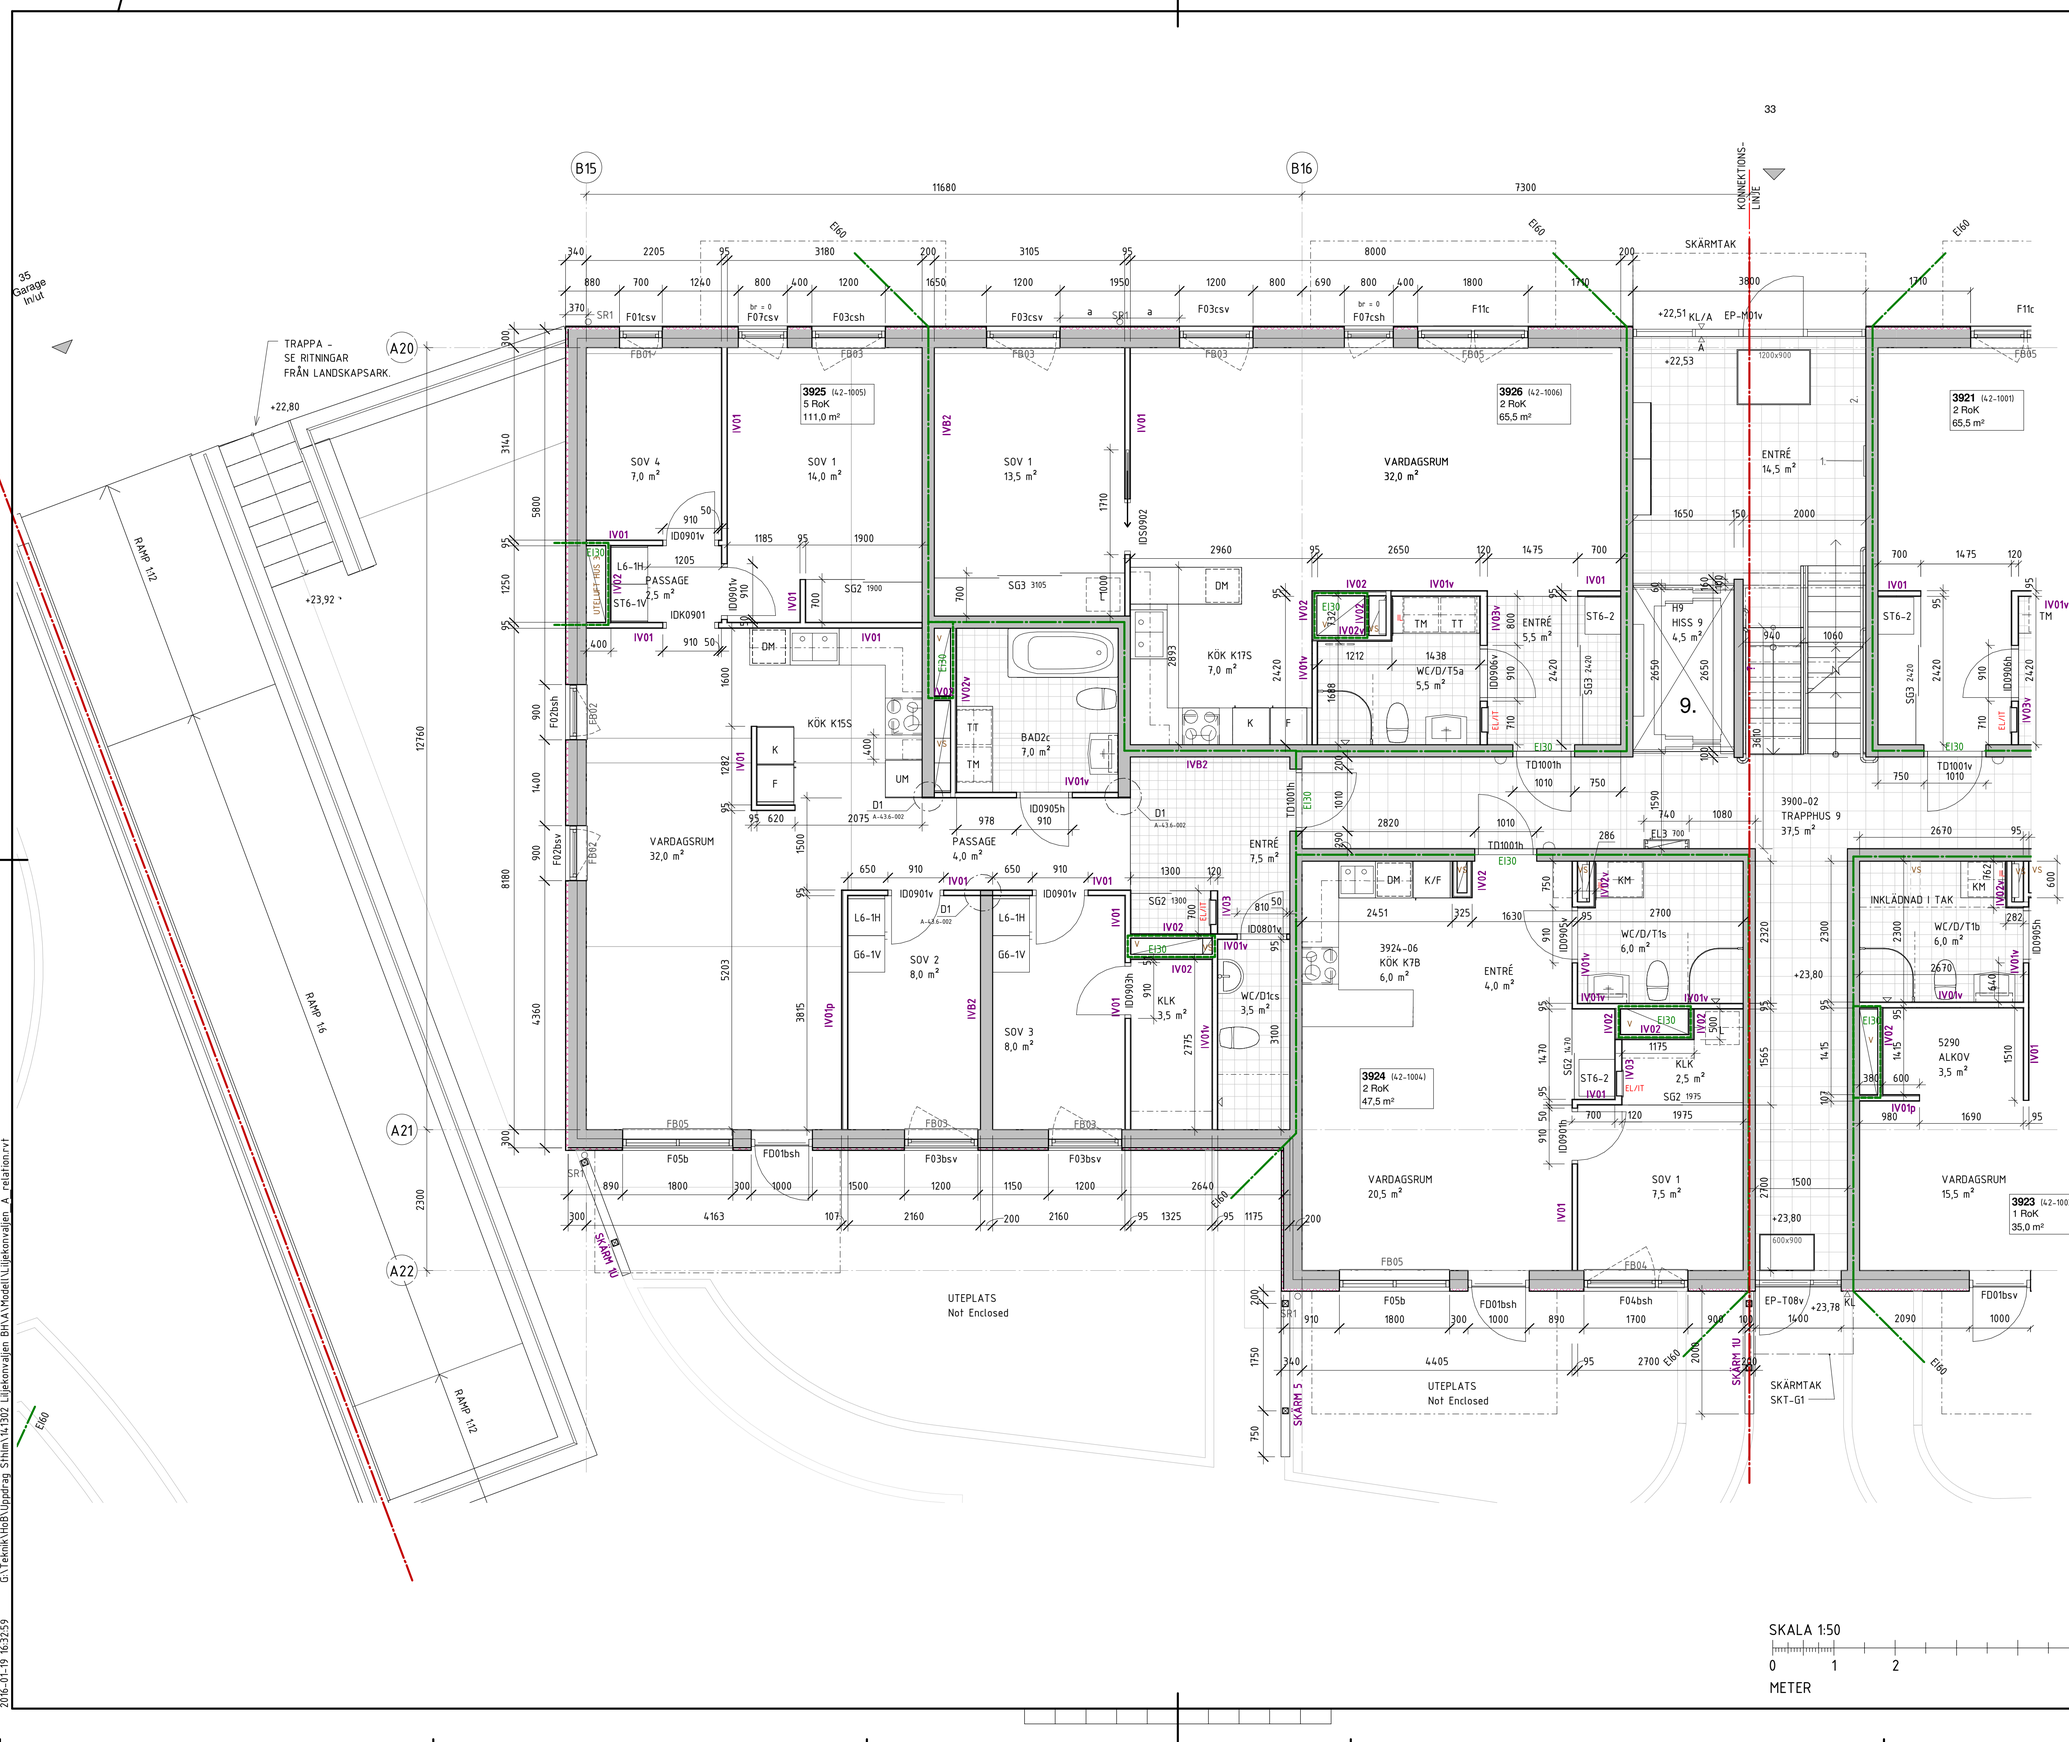

FÖRKLARINGAR

ALLA MÅTT ANGES I MILLIMETER

- BRANDCELLSGRÄNS EI60
- BRANDCELLSGRÄNS EI30
- BRANDCELLSGRÄNS EI15
- TILLVAL

xxx	PARKERINGSPLATS NR xxx
BV	BRANDGASVENTILATION
GB	GOLVBRUNN ENL. VS
KL/A	KODLÄSARE/ARMBÅGSKONTAKT ENL EL CENTRUM 800 MM ÖVER MARK/GOLV
IL	INSPEKTIONSLUCKA
MCxx	MOTORCYKELPLATS NR xx
PG	PUMPGROP ENL. V OCH K
RL	RÖKLUCKA
SR	STUPRÖR
TL	TAKLUCKA
U01 osv	UNDERTAK, SE FÖRESKRIFTER
V	SCHAKT FÖR VENTILATION
VL	VINDSLUCKA
VS	SCHAKT FÖR RÖRINSTALLATIONER
UL	UPPSTIGNINGSLUCKA

FÖRESKRIFTER

FÖR HÅLTAGNING, SE ÄVEN K, VVS- OCH ELHANDLINGAR.
REGLAR I VÄGG ANPASSAS TILL INSTALLATIONS-GENOMFÖRINGAR.
FÖRSTÄRKNINGAR GÖRS I VÄGGAR FÖR MONTAGE AV INREDNINGSENHETER OCH VÄGGHÄNGD UTRUSTNING.

SCHAKT IGENGJUTES I BJÄLKLAG I SAMMA KLASS SOM BJÄLKLAGET.

UNDERTAK:

IV01v U1	600x600x18. DIKTMONTAGE. KANT B. LIMMAS. VITA, KLASS C (TRAPPHUS)
U2	150 MM MIN.ULL ENL. K (GARAGE)
U3	100 MM MIN.ULL - RANDISOLERING (GARAGE)
U4	FAST GIPSUNDERTAK, EI60, 2x12,5 GIPS PÅ REGLAR

UNDERTAK I TRAPPHUS PLAN 2 OCH UPPÅT - SE TRAPPHUSRITNINGAR A-43.4-021 OSV,
UNDERTAK I LOKALER - SE A-43.1-2601 OSV.

HÄNVISNINGAR

DETALJER - SE A-42.6-001 osv, A-43.6-001 osv
FÖNSTER OCH FÖNSTERDÖRRAR - SE A-42.4-001 M.FL.
ENTRÉPARTIER - SE A-42.4-011
DÖRRAR - SE A-43.4-001 OSV.
VÄGGTYPER - SE A-43.5-001
KONTRASTMARKERINGAR I TRAPPHUS - SE A-43.4-021 osv.

BET	ÄNDRINGEN AVSER	DATUM	SIGN

RELATIONSHANDLING

Koordinatsystem:
Plan: SWEREF 99 18.00
Höjd: RH00

Kv. Liljekonvaljen
JÄRVASTADEN, SOLNA

SKANSKA

A	Skanska Teknik	tel. 010-44 80 000	
K	Bjerking	tel. 010-211 80 00	
E	Resista AB	tel. 08-594 97070	
L	Landskapslaget AB	tel. 08-442 48 20	
V	Energoavats	tel. +3761 7112350	
W	ÅF Infrastruktur	tel. 010-505 00 00	

UPPDRAG.NR	RITAD/KONSTR. AV	HANDLÄGGARE
141302	UCB/HA	U-C Bejtoft
DATUM	ANSVARIG	
2016-02-15	Ulla-Carin Bejtoft	

NYBYGGNATION FLERBOSTADSHUS
TRAPPHUS 9, PLAN 2 (ENTRÉ), DEL 1
Mått och littera

SKALA	NUMMER	BET
A1 1:50 A3 1:100	A-40.1-3291	

SKALA 1:50
0 1 2 5
METER

2016-01-19 16:32:59 G:\Teknik\HoB\Uppdrag S:\hlm\141302 Liljekonvaljen BH\A\Modell\Liljekonvaljen_A_relation.rvt