© BJERKING AB

ANGER HUVUDBÄRRIKTNING I VÄGG
ARMERING I PILENS RIKTNING ILÄGGES
YTTERST RESPEKTIVE INNERST I VÄGG.

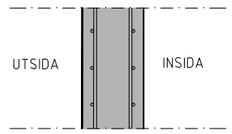

HORISONTALSNITT

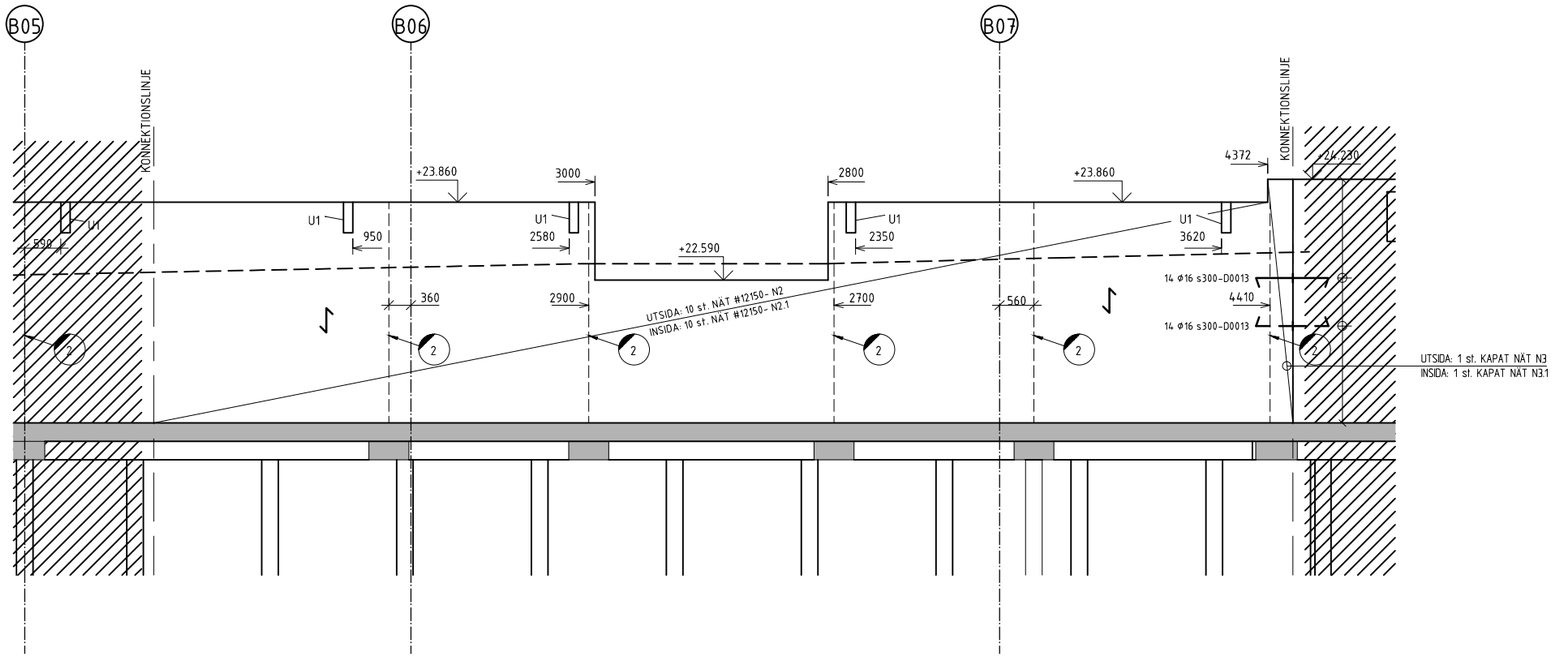

SKALA 1:50

0 1 2 5

METER

FÖRKLARINGAR

BETECKNINGAR MM ENL BYGGHANDLINGAR 90
ALLA MÅTT I [mm]
HÖJDER I [m]

ARM. I BAKKANT

ARM. I FRAMKANT

ARM. NÄT AVSLUTAS I ÖK ENL. SEP. DETALJER. ÖVERMÅTT PÅ UPPSTICKANDE ARM. NÄT KLIPPES MED MÅTT ENL. SEP. DETALJER. DÅ MÅTT PÅ UPPSTICK EJ ERHÅLLES SKALL LÖSJÄRN MONTERAS.

(KP) INGJUTNINGSGODS ENL. KP FÖR ANSLUTNING AV BALKAR PLACERAS CENTRISKT I VÄGG. DÄR INGET ANNAT ANGES.

(2) FÖRTAGNINGSPROFIL ENL. KP FÖR ANSLUTNING AV PREFABVÄGGAR. SE DET. 6 RITN. K-20-6-1003

(4) COMAX 110 10/150 FÖR ANSLUTNING AV STÖDVÄGGAR.

(5) FÖRTAGNINGSPROFIL ENL. KP FÖR ANSLUTNING AV PREFABVÄGGAR. SE DET. 6 RITN. K-20-6-1003

U1 URSPARNING FÖR VATTENLEDNING: 500x150x100.

SAMTLIGA LÄGEN PÅ INGJ. GODS STÄMS AV MED HANDLINGAR FRÅN KP.

FÖRESKRIFTER

ALLMÄNNA FÖRESKRIFTER
SE RITNING K-01-0-0000.

BETONGVÄGGEN SKALL VARA VATTENTÄT OCH SKYDDAS MED MEMBRAN, CETCO VOLCLAY VOLTEX DS, MIN 500 ÖVER GW ENL. SEP. GRUNDDETALJ.
LEV. ANVISNINGAR SKALL FÖLJAS

GJUTETAPPER DELAS IN AV ENTR. SÅ ATT LÄNGD PÅ VÄGG= 12-15m

HÄNVISNINGAR

GRUNDPLANER	K-15-1-0001--0012
VÄGGTYPER:	K-20-6-0002
TÄTSKIKTSSYSTEM, VOLCLAY	K-15-6-1001

TILLHÖRANDE ARM.SPECIFIKATIONER FINNS, SE RITNINGSFÖRTECKNING

BET	ANT	ÄNDRINGEN AVSER	SIGN	DATUM

RELATIONSHANDLING

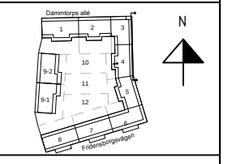

Kv. Liljekonvaljen
JÄRVASTADEN, SOLNA

SKANSKA

A	Skanska Teknik	Tel. 010-448 00 00
K	Bjerking	Tel. 010-211 80 00
E	Resista AB	Tel. 08-594 970 70
V	Energoavals	Tel. +37167112350
W	ÅF Infrastruktur AB	Tel. 010 505 00 00
L	Landskapslaget AB	Tel. 08-442 48 20

UPPDRAG NR	RITAD AV	UPPDRAGSANSVARIG
13U22880	GRN	MJN
DATUM	GODKÄND AV	
2016-02-15	MJN	

NYBYGGNAD FLERBOSTADSHUS

VÄGGELEVATION, VE 2 DEL 2
ARMERINGSRITNING

SKALA	NUMMER	BET
A1:1:50 A3:1:100	K-22-4-1004	

XREFS:

LAGER:

PLOT: 2016-02-04, 14:00, K:\UPPDRAG\...\13U22880\KV.RH\MODELL\K-20-U0001DWG, gm