© BJERKING AB

I ÖVRIGT SE D7

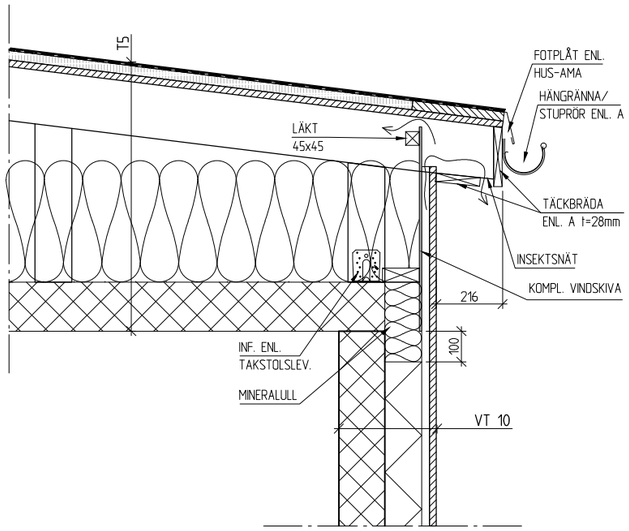

D12

1:10 PRINCIPDETALJ ANSL. PREFABVÄGG MOT TAK HUS 3

I ÖVRIGT SE D7

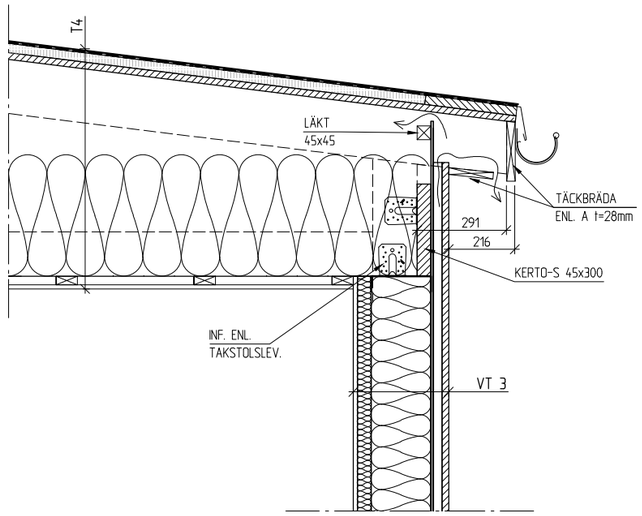

D13

1:10 PRINCIPDETALJ ANSL. REGELVÄGG MOT TAK HUS 3

FÖRESKRIFTER

ALLMÄNNA FÖRESKRIFTER
SE RITNING K-01-0-0000.

SE ARBETSANVISNINGAR FÖR STO FASAD-SYSTEM

FÖRKLARINGAR

BETECKNINGAR MM ENL
BYGGHANDLINGAR 90

ALLA MÅTT I [mm]
HÖJDER I [m]
FG AVSER FÄRDIGT GOLV.
UK AVSER UNDERKANT BTG.

- BETONG, PREFAB
- BETONG
- MIN.ULL
- HÅRD MIN.ULLSBOARD
- PIR
- CELLPLAST
- TÄTSKIKT
- PE-FOLIE

HÄNVISNINGAR

VÄGGTYPER	K-20-6-0002
BJÄLKLAGSTYPER:	K-20-6-0003
TAKTYPER:	K-20-6-0004

BET	ANT	ÄNDRINGEN AVSER	SIGN	DATUM

RELATIONSHANDLING

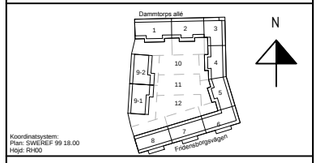

Kv. Liljekonvaljen
JÄRVASTADEN, SOLNA

SKANSKA

A	Skanska Teknik	Tel. 010-448 00 00
K	Bjerking	Tel. 010-211 80 00
E	Resista AB	Tel. 08-594 970 70
V	Energoavals	Tel. +37167112350
W	ÅF Infrastruktur AB	Tel. 010 505 00 00
L	Landskapslaget AB	Tel. 08-442 48 20

UPPDRAG NR	RITAD AV	UPPDRAGSANSVARIG
13U22880	MJN	MJN
DATUM 2016-02-15	GODKÄND AV MJN	

NYBYGGNAD FLERBOSTADSHUS

STOMDETALJER
STOMKOMPLETTERING

SKALA	NUMMER	BET
A1: 1:10 A3: 1:20	K-20-6-1009	

PLD: 2016-02-04, 13:56, K:\UPPDRAG_I_NAVET\13U22880\K\RH\RITDEF\K-20-6-1009.DWG, gm

XREFS: ..\model\k-20-d-0002.dwg
\\bjeuppfs3\DATA\Uppdrag_i_Navet\13U22880\K\Model\Section-trappauppti lgården.dwg

LAGER: